GRENIBERG 13 HAFNARFIRÐI

Samþykkt á fundi byggingarnefndar þ. 25/2 1988
BYGGINGAFULLTRÚINN Í HAFNARFIRÐI
Ganga skal frá opnu eldstæði í samræmi við reglugerðir

Athugasemdum verður breytt skv. bréfi dags. 24/3 88

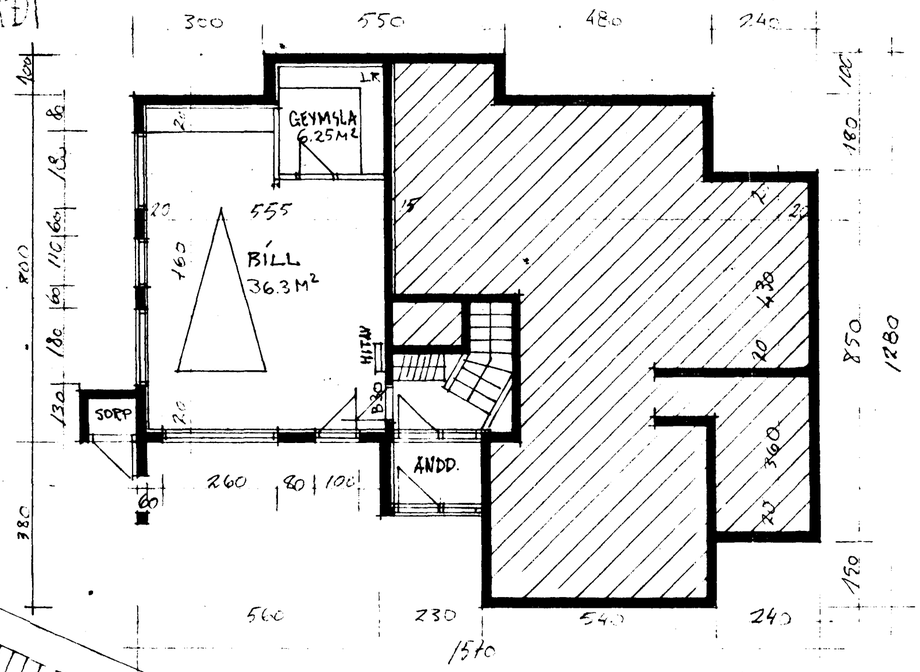

GRUNNMYND KJALLARA M 1:100

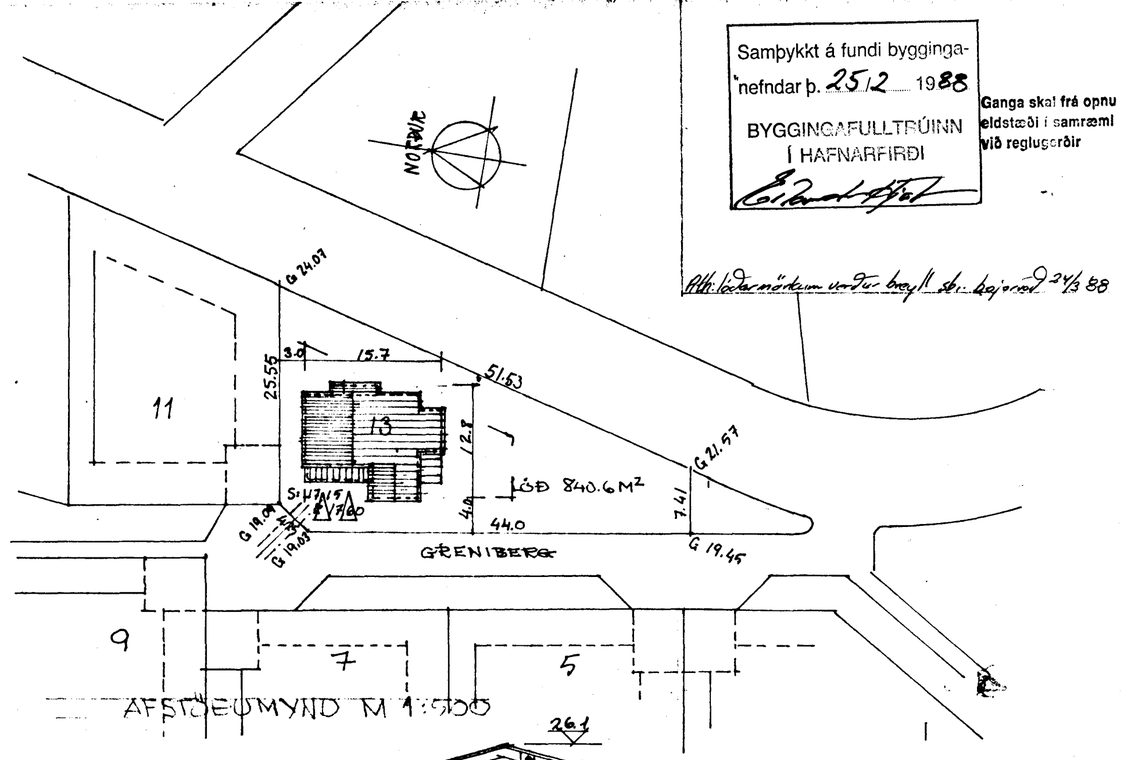

AFSTÖÐUMYND M 1:500

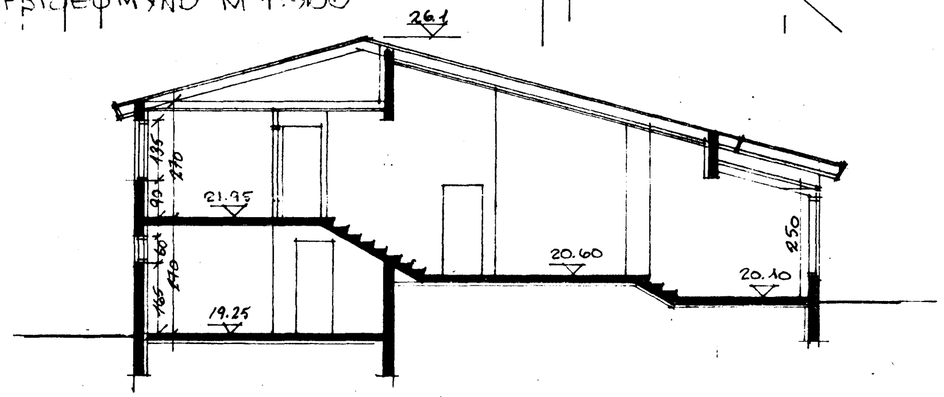

SNIÐ M 1:100

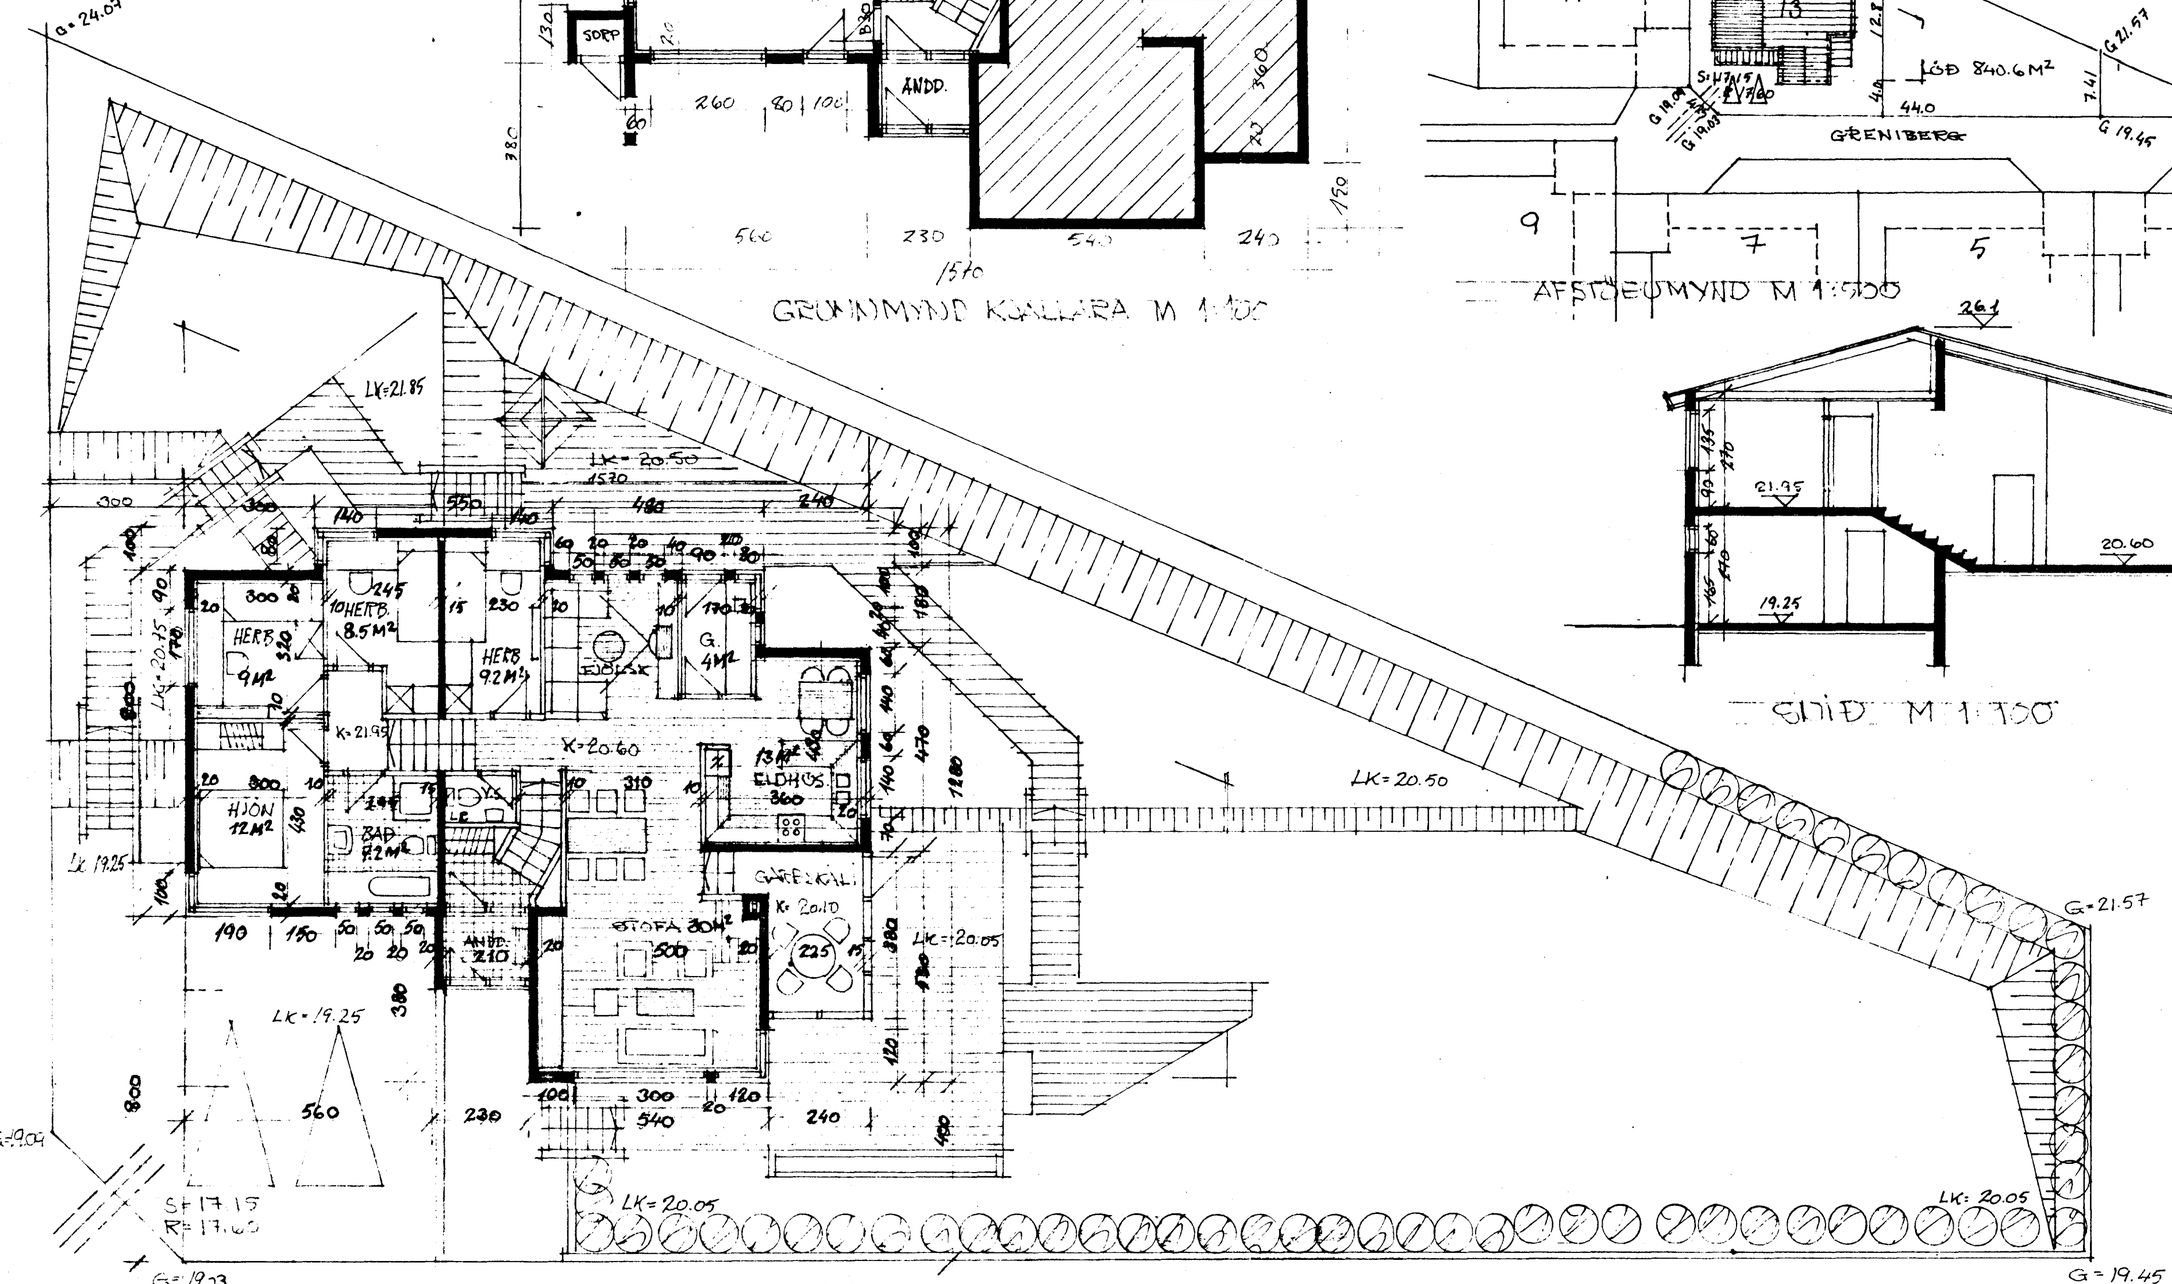

GRUNNMYND HÆÐAR M 1:100

TEIKNAÐ 1 FEB 1988
SIGURÐUR EDVARÐSSON BYGGINGAFRÆÐINGUR BFÍ
STEINDÓRI 11 HAFNARFIRÐI S 652510