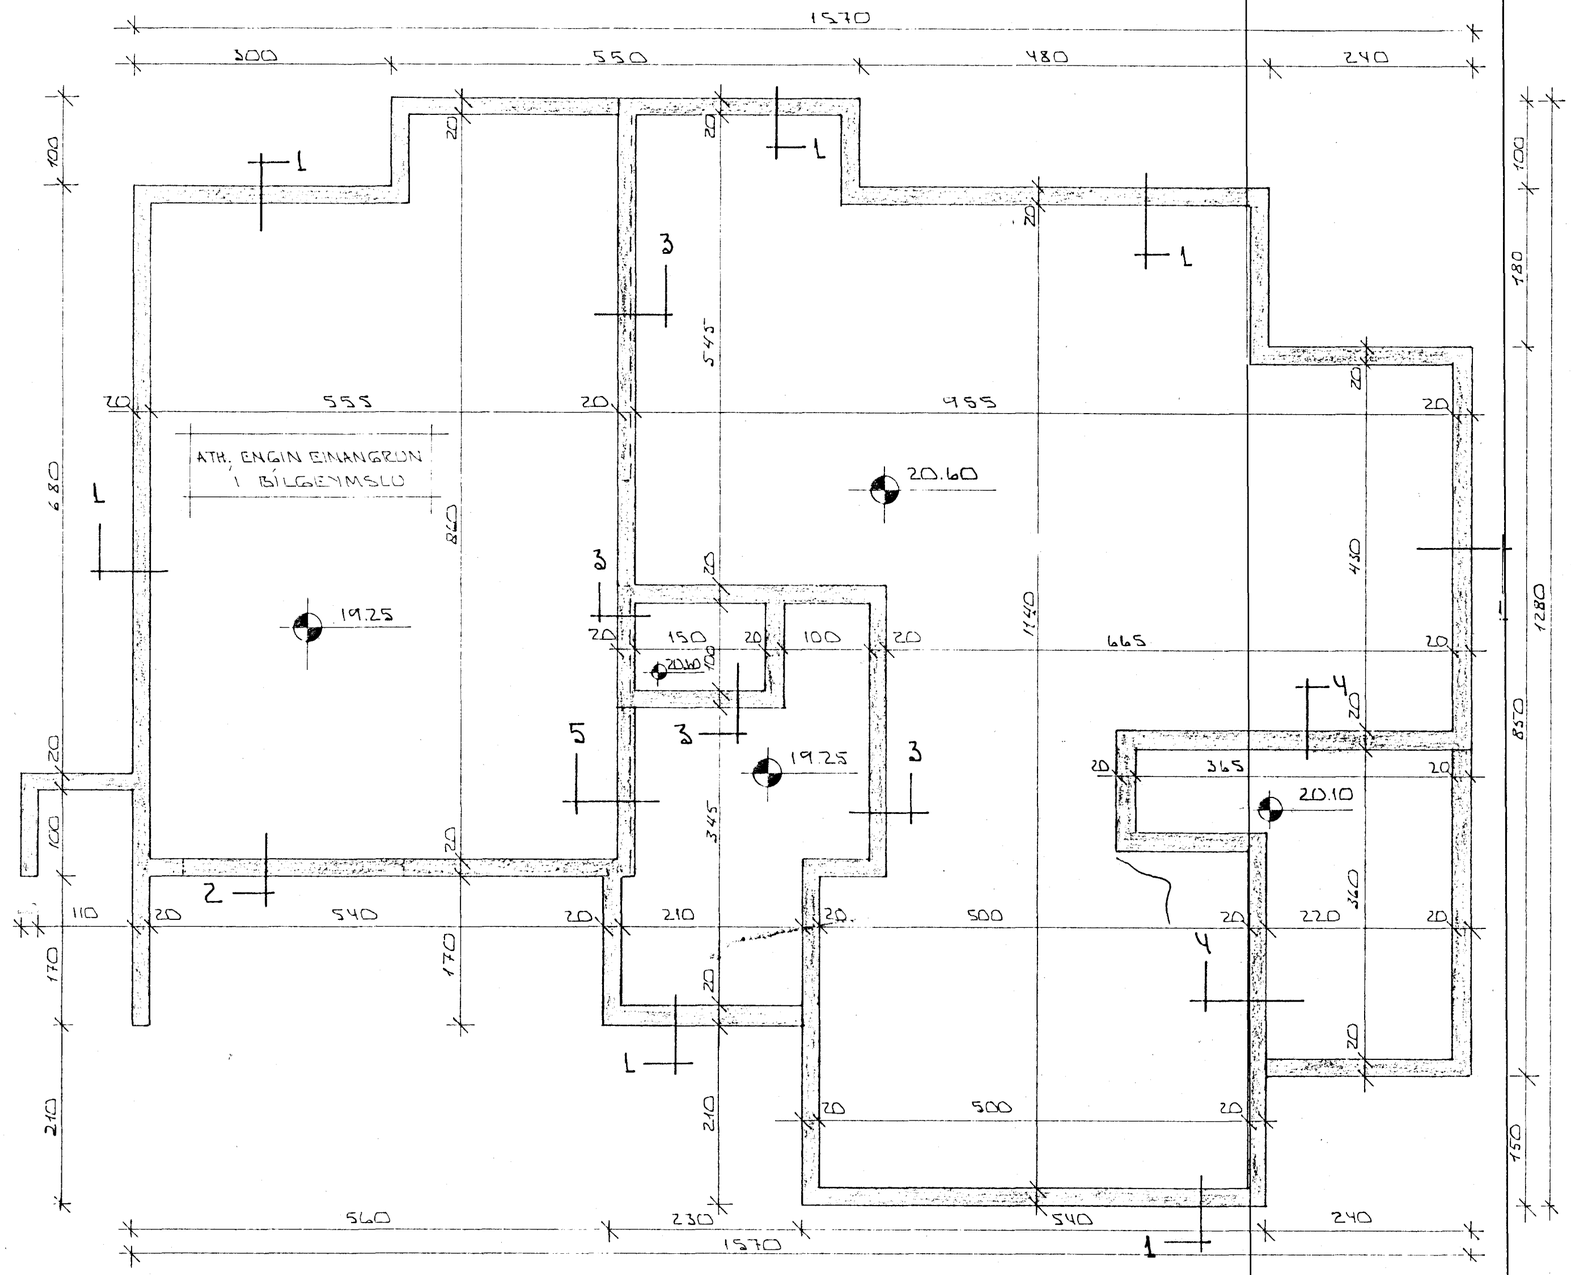

GRUNNMYND - 1:50

SKÝRINGAR:

ALMENNAR SKÝRINGAR SJÁ BL.NR. 1-01
SNIÐ Í UNDIRSTÖÐUR SJÁ BL.NR. 1-03

HAFNARFJARÐARBÆR
29. mars 1988
BYGGINGAFULLTRÚI
EV

BR.NR.	DAGS	EÐLI BREYTINGAR	SIGN.

GREINBERG 13 HAFNARFIRÐI

GRUNNMYND - UNDIRSTÖÐUR.

MÆLIKV. 1:50

DAGS.	MARS '88
HANNAÐ	
TEIKNAÐ	SÞ.
VERK NR.	8807
BLAÐ NR.	1-02

SIGURÐUR ÞORLEIFSSON TÆKNIFRÆÐINGUR F.T.F.Í.
STRANDGÖTU 11 HAFNARFIRÐI SÍMI 54751