
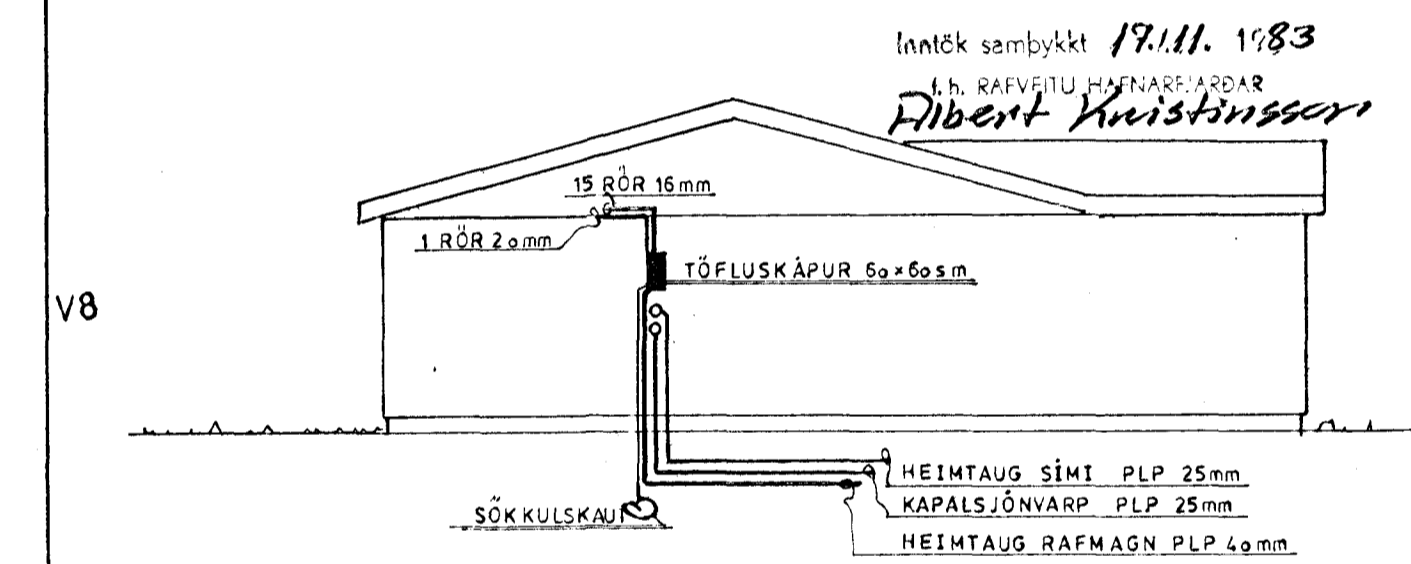


SKÝRINGAR

ROFAR SÉU 110 SM, TENGJAR 20 SM, NEMA I ELDH GEYMSLU ÞVOTTAHÚSI  
 BÍLSKUR 110 SM  
 E-ELDAVEL 14 30 SM, LI-UPPDOTTAVEL 60 SM OS-DYRABALLA 220 SM  
 S-SÍMI, L-LOFTNET 20 SM

RÖR SÉU 16MM VÍR 1,5° NEMA ANNARS SÉ GETIÐ  
 MÁLSTRAUMUR RÖFA OG TENGJA SÉ 10 A  
 ALLAR KAGNIR SÉU SAMKVÆMT REGIUGERÐ UM RAFORKUVIRKI  
 GEFIN HÆÐARMÁL FRA GÖLF, LEFRI BRUN A ÞÓSS  
 ÖLL TRÖR MERT T FARI I TÖFLU

HEIMTAUG RAFMAGN PLP 40mm  
 HEIMTAUG KAPALSJÓNVARP

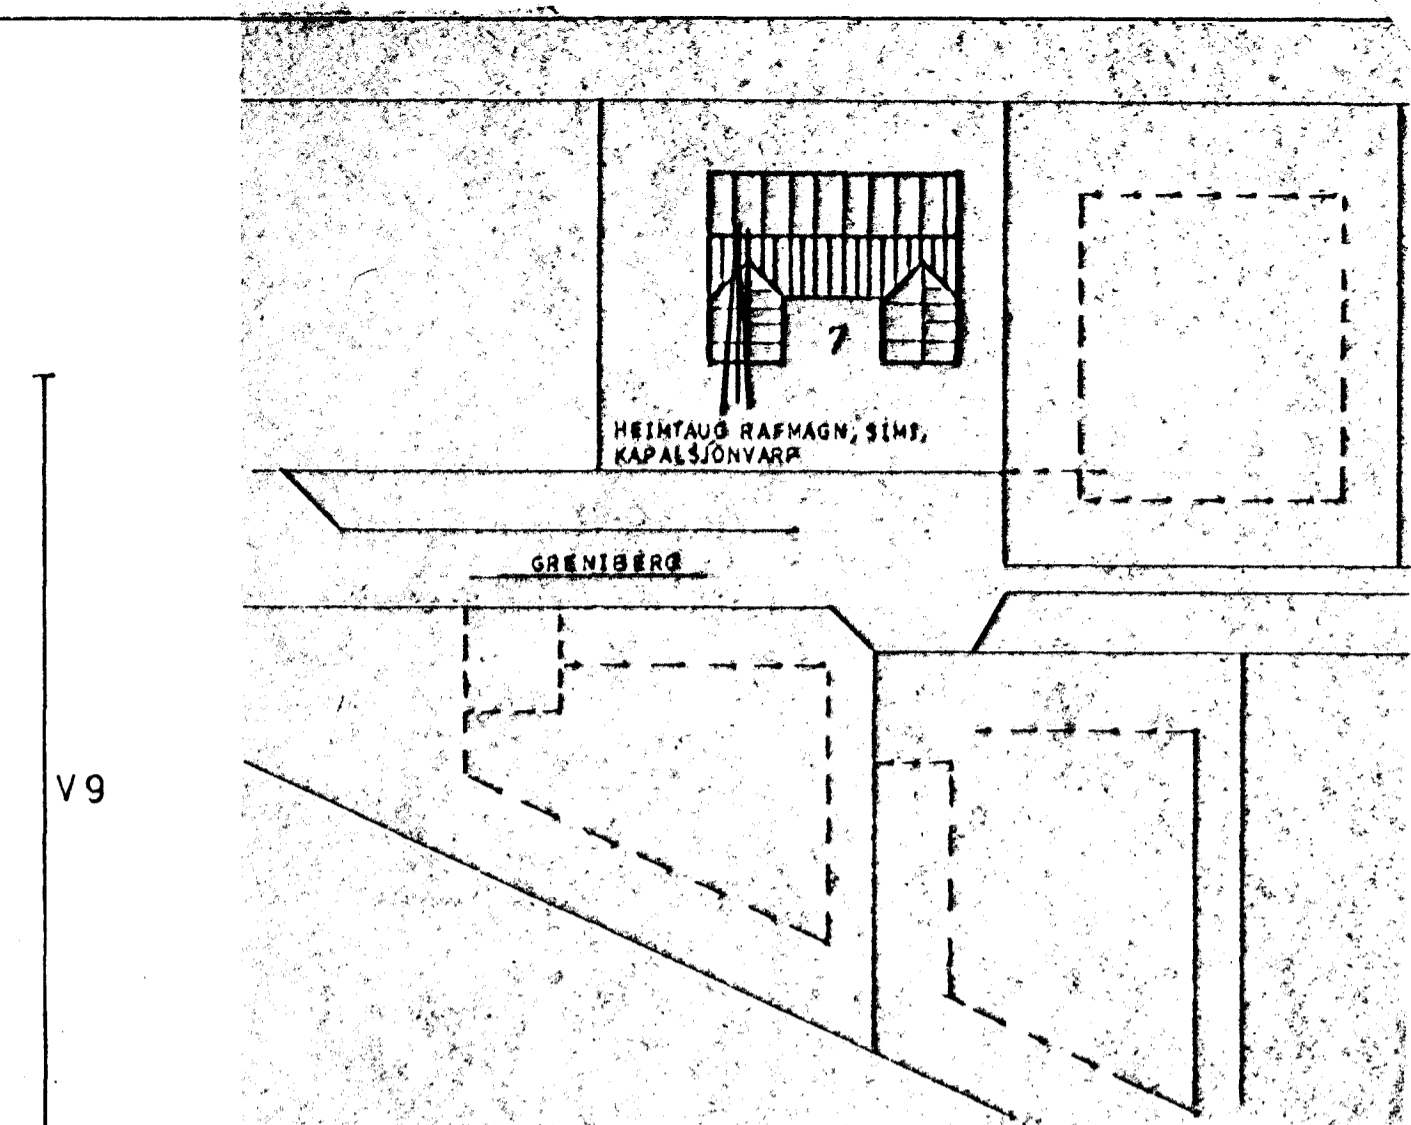

Inntök samþykkt 19.11. 1983  
 f.h. RAUFVEITU HAFNARJARÐAR  
 Albert Kristjánsson

Húsvita nr. 2947 Teikning nr. 2218  
 Samþykkt þ. 29-11 1983  
 f.h. RAUFVEITU HAFNARJARÐAR  
 Jens Ewertsson  
 Eftirlitmaður rafhlagna

Teikning nr.: 45-83	Bragi Þór Sigurdórsson Sími 2139	
Kvarði: 1:50		
Breytt:		
Teiknað: Bragi Þór	Dagsetning: OKT 83	RAFLÖGN