
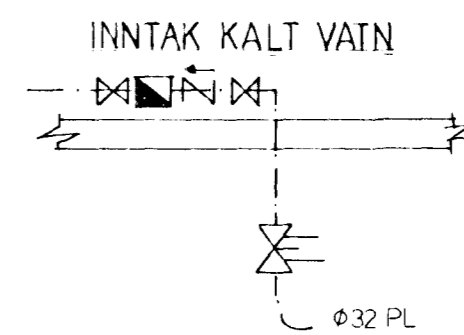


VATNSKERFI RÚMMYND ≈ 1:50

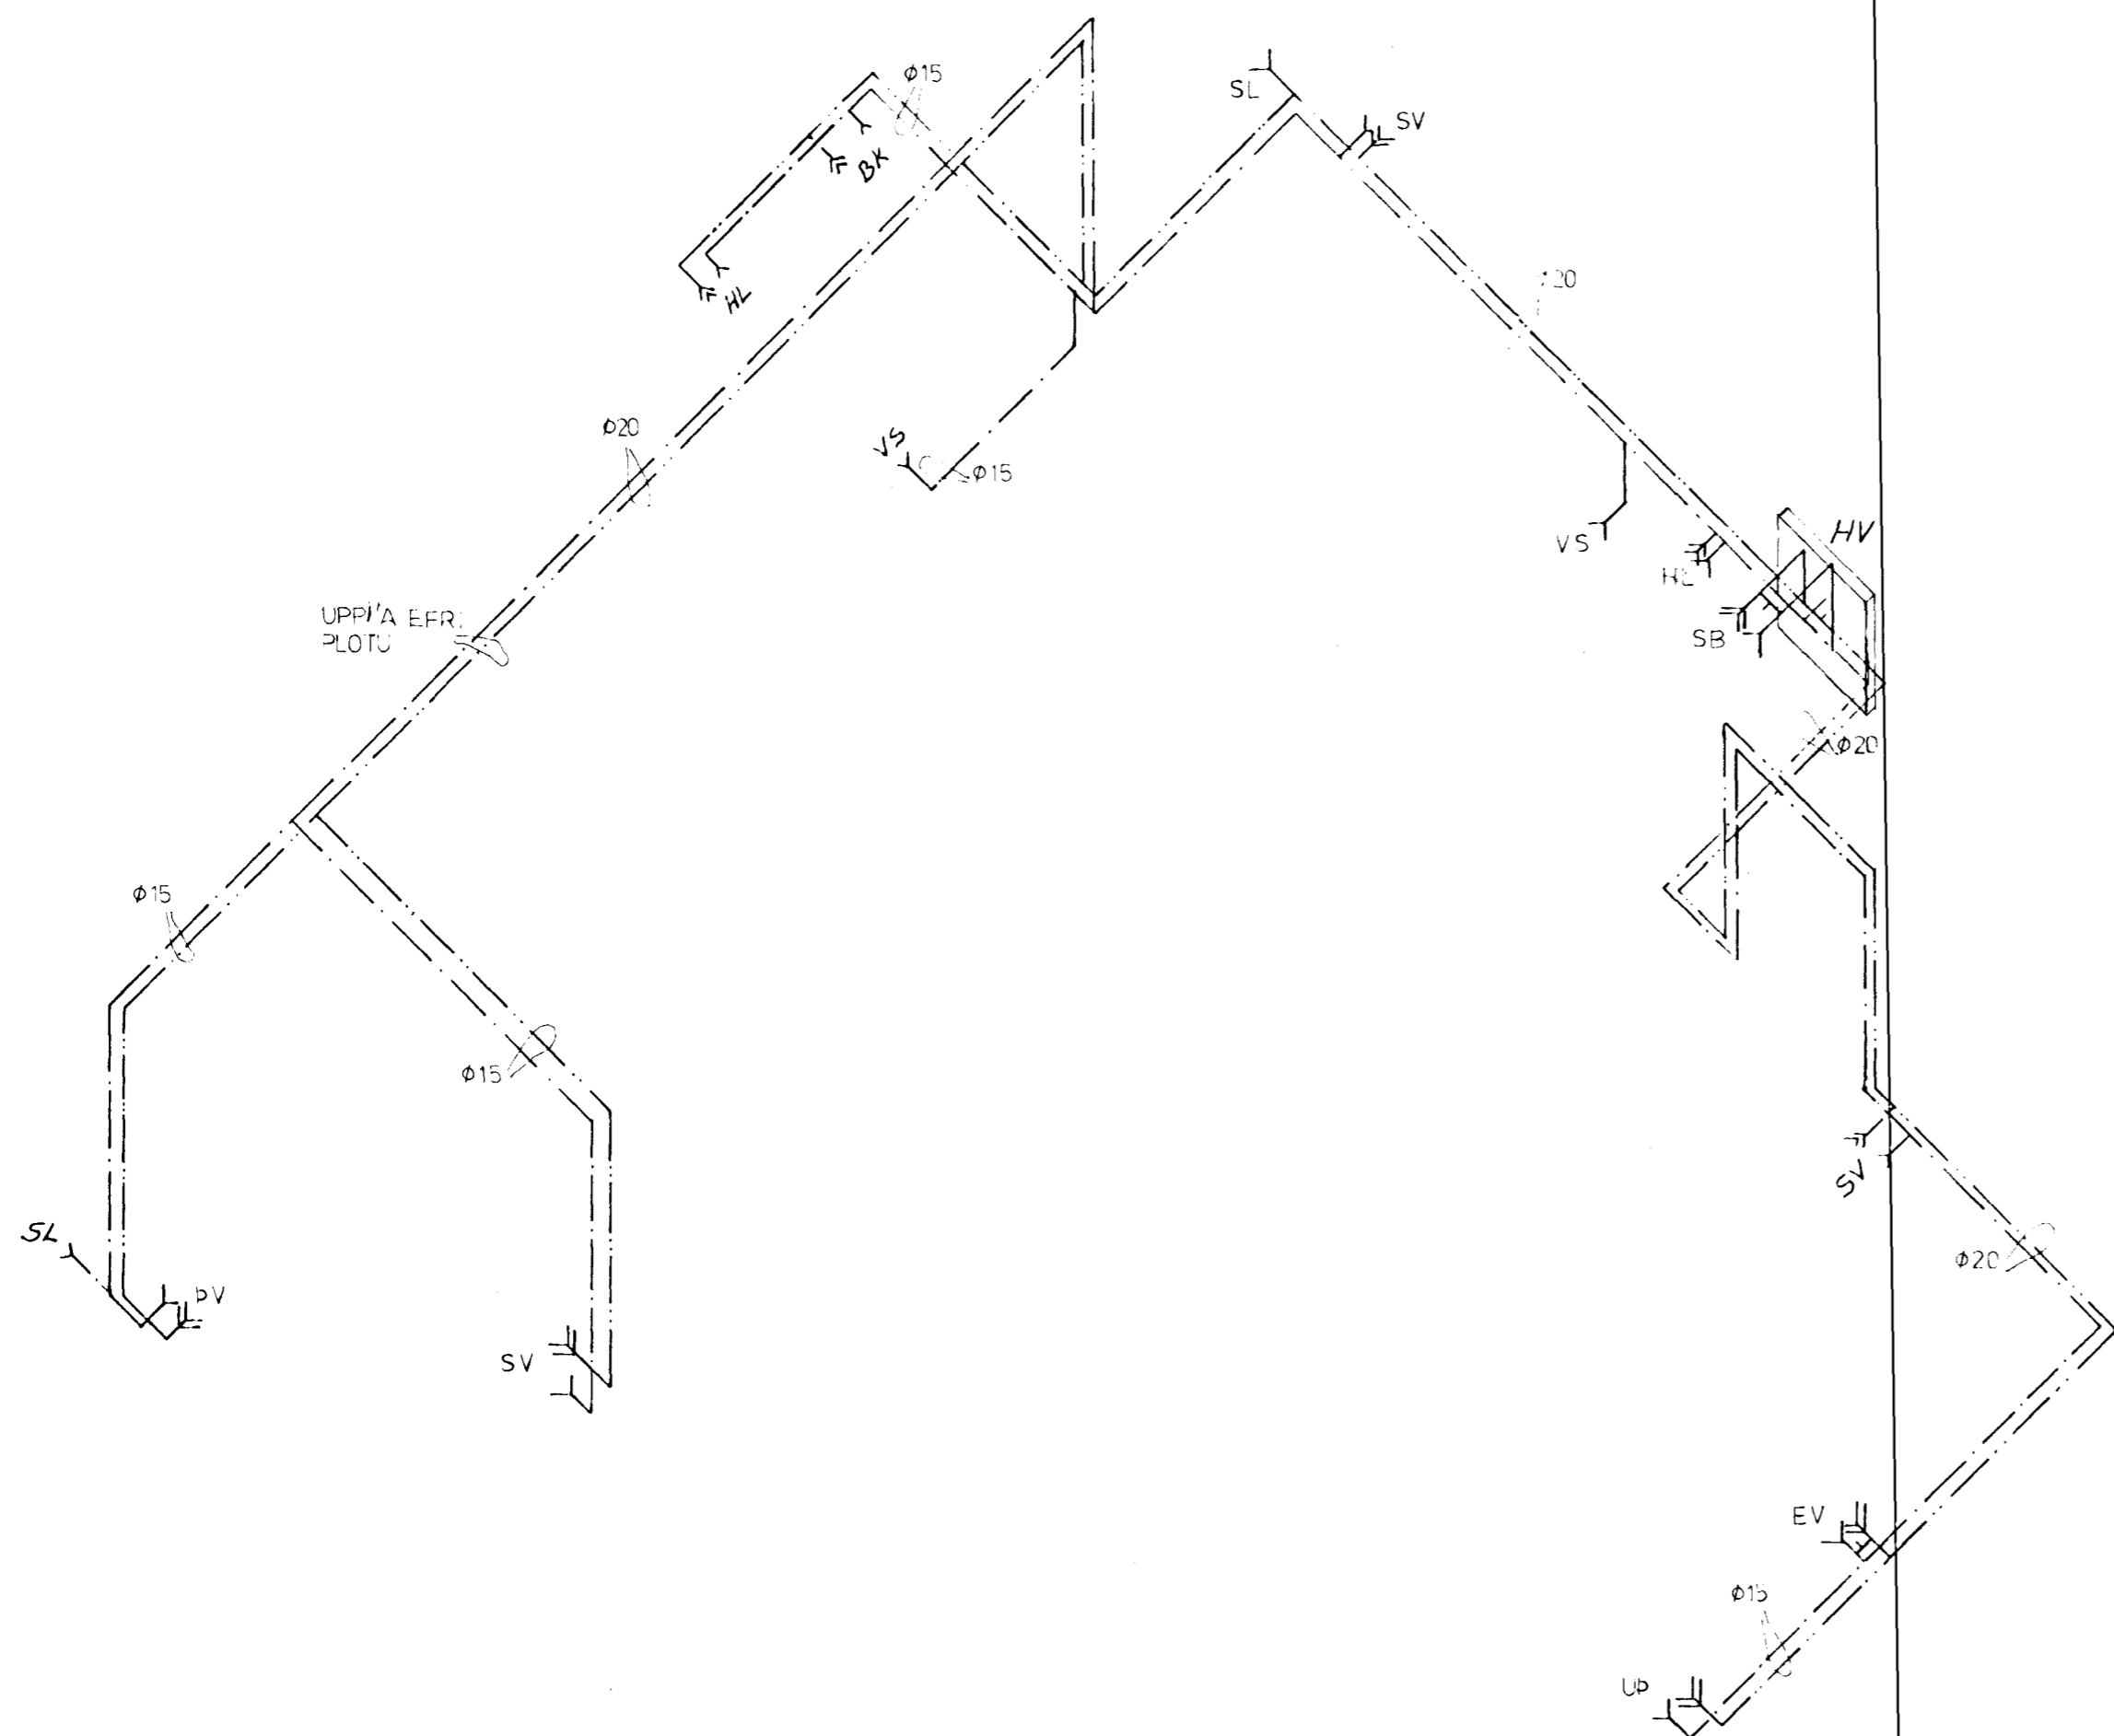

L. 5. febr. 1987  
 HAFNARFIRÐARBER  
 BYGGINGAFULLTRUI  
 BREYTT FEB 87 Síðir B

GRENIBERG 9 HAFNARFIRÐI	VERK	BL. NR.
		3.2
RÚMMYND VATNSLAGNIR	HAFNARF. JÚLÍ '85	REIKN. <i>HP</i>
	MKV. 1:50	TEIKN. <i>HP</i>
VERKFRÆÐISTOFA HALLDÓRS HANNESSONAR SÚDJURGÓTU 14 HAFNARFIRÐI SÍMI 54355		