

**AFSTÖÐUMYND MKV. 1**

**LÓÐIN GULLHELLA 1**

STÆRD LÓÐAR: 43.673,1 m<sup>2</sup>

LANDNÚMÉR: 213045

STAÐGREINIR: 1400-01 3175 0010

MATSHLUTI: 01

GÓLFKÓTI VÉLAVERKSTÆÐIS: 22,45

NÝTINGARHLUTFALL: 0,01

GÓLFHÆÐIR HÚSA ERU FENGNAÐ FRÁ TEIKNINGU VGK-HÖNNUNAR NR. Z205, HÆÐARFERLAR OG AFVÖTNUN LÓÐAR, GRUNNMÝND. HÆÐ LÓÐARMARKA LIGGUR EKKI FYRIR Á MÆLIBLADI.

**HNITASKRÁ:**

PKT	AUSTUR	NORÐUR
176	352999.972	396535.673
177	353009.954	396538.978
178	353025.750	396531.039
179	353091.184	396333.305
180	353083.583	396317.629
181	352947.142	396268.090
182	352906.739	396287.071
183	352872.215	396383.401
184	352844.254	396442.939
185	352848.078	396459.700
186	352858.401	396466.586
B100	352939.534	396334.041
B101	353034.602	396365.060
B102	353047.940	396324.181
B103	352929.105	396285.407
B104	352879.475	396437.515
B105	352903.242	396445.270
B106	352957.853	396365.559
B107	352944.647	396405.429
B108	352971.230	396414.234
B109	352973.758	396412.964
B110	352992.739	396419.252
B111	353005.317	396381.281
B112	353020.842	396469.529
B113	353016.335	396468.036
B114	353013.190	396477.529
B115	353032.176	396483.818
B116	353035.320	396474.325
B117	353038.879	396475.504
B118	353053.971	396429.938
B119	353034.377	396421.723
B120	352995.896	396529.739
B121	353011.618	396482.275
B122	352997.379	396477.559
B123	352981.657	396525.023

**SKÝRINGAR**

SÓTT ER UM BYGGINGARLEYFI FYRIR EFTIRFARANDI BREYTINGUM Á (MHL.01) VÉLAVERKSTÆÐI Á LÓÐinni NR. 1 VIÐ GULLHELLU Í HAFNARFIRÐI:  
 1. NIÐURFELLING Á LEYFI FYRIR VÉLAKLEFA Í VIÐBYGGINGU Á SUBURGAFLI.  
 2. FYRIRKOMULAG SNYRTINGA LÍTILEGA BREYTT VÉLAKLEFINN VAR ÁÐUR SAMÞYKKTUR AF BYGGINGANEFND HAFNARFJARÐAR ÞANN 10.02.2010.


VÉLAVERKSTÆÐIÐ ER STÁLGRINDARHÚS Á EINNI HÆÐ.

STARFSEMI:  
 Í HÚSINU ER VÉLAVERKSTÆÐI ÁSAMT RÝMI FYRIR AÐALRAFTÖFLU FYRIRTEKISINS. STARFSMAÐNAFJÖLDI ER BREYTILEGUR, 0-5 MENN EFTIR TILFALLANDI VIÐHALDS- OG VIÐGERÐARVERKEFNUM. STARFSMAÐNAÐSTADA ER Í ÞJÓNUSTUHÚSI Á LÓÐinni. (MHL. 02)

STÆRÐIR:  
 BRÚTTÓ FLATARMÁL: 560,5 m<sup>2</sup>. BRÚTTÓ RÚMMÁL: 3.405,7 m<sup>3</sup>.

**MERKINGAR:**


- GN MERKIR GÓLFNIÐURFALL
- GK MERKIR GÓLFHÆÐ
- HS MERKIR HANDSLÖKKVITÆKI.
- ÓT MERKIR ÓT/EXIT LÝSING SAMKVÆMT ÍST EN1838 OG ÍST EN50172
- LH MERKIR ENDANLEG LÓÐARHÆÐ
- IK MERKIR INNTAK FYRIR KALT VATN
- IH MERKIR INNTAK FYRIR HEITT VATN
- IR MERKIR INNTAK FYRIR RAFMAGN
- LR MERKIR VÉLRÆN LOFTRÆSING

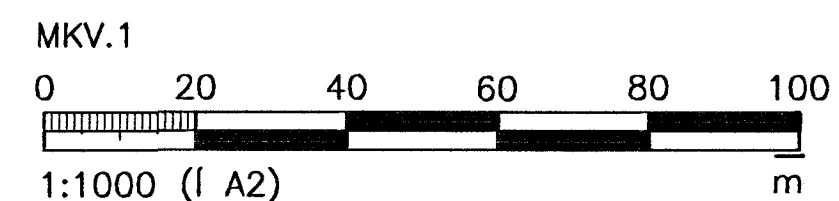

ÚTGÁFUFRILL					
NR.	DAGS:	SKÝRINGAR:	HA:	YF:	SP:
B1	30.08.07	FRUMÚTGÁFA	BV	LÁ	BV
B2	15.01.10	AFSTÖÐUMYND OG SKÝRINGUM BREYTT	BV	LÁ	BV
B3	4.1.2013	Í VINNSLU	LDB	LÁ	LDB
B4	22.1.2013	REYNDARTEIKNING	LDB	LÁ	

DAGS. UNDIRSKRIFTAR: NAFN OG KT. SAMRÆMINGARHÖNNUNAR: 22.01.2013 LÚÐVÍK D. BJÖRNSSON 141054-2359

UNDIRSKRIFT SAMRÆMINGARHÖNNUNAR: *Lúðvík D. Björnsson*

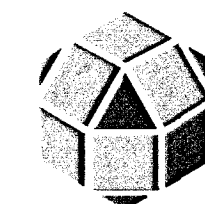

**MANNVIT**  
 VERKFRÆÐISTOFA

GRENSÁSVEGI 1, 108 REYKJAVÍK, Sími: 422 3000, FAX: 422 3001  
 VEFFANG: www.mannvit.is NETFANG: mannvit@mannvit.is

HEITI VERKS:

**GULLHELLA 1**  
 HLABBÆR-COLAS HAFNARFIRÐI

HEITI TEIKNINGAR:

ADALUPPDRAÐTUR VÉLAVERKSTÆÐI (MHL.01)

AFSTÖÐUMYND SKÝRINGAR

TEIKNAD:	BLAD NR.	N. BL. NR.	TÖLVUSKRÁ:	VNR:
BV				7.031.285
HANNAÐ:	YFIRFARID:	MKV:	NR. TEIKNINGAR:	
BV	LÁ	1:1000 A2	A101	
DAGS. UNDIRSKRIFTAR:	NAFN OG KT. HÖNNUNAR:		ÚTGÁFA:	
	MANNVIT 430572-0169		B4	
UNDIRSKRIFT HÖNNUNAR:	<i>Lúðvík D. Björnsson</i>			