


Samþykkt þann
 01 FEB. 2013
 Byggingafultrúinn í Hafnarfirði
 F.h. Brynjar Rafn Ólafsson

SKÝRINGAR
 SJÁ TEIKNINGU A101

MKV.2

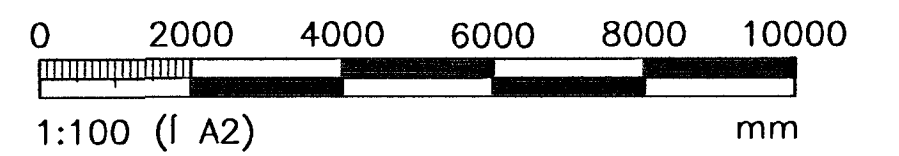

ÚTGÁFUERILL					
NR:	DAGS:	SKÝRINGAR:	HA:	YF:	SP:
B1	30.08.07	FRUMÚTGÁFA	BV	LÁ	BV
B2	15.01.10	GRUNNMYND OG SNIÐUM BREYTT	BV	LÁ	BV
B3	4.1.2013	Í VINNSLU	LDB	LÁ	LDB
B4	22.1.2013	REYNDARTEIKNING	LDB	LÁ	

DAGS. UNDIRSKRIFTAR: NAFN OG KT. SAMRÆMINGARHÖNNUDAR:
 22.01.2013 LÚÐVÍK D. BJÖRNSSON 141054-2359

UNDIRSKRIFT SAMRÆMINGARHÖNNUDAR:
Álfur D. Björnsson





MANNVIT
 VERKFRÆÐISTOFA

GRENSÁSVEGI 1, 108 REYKJAVÍK, Sími: 422 3000, FAX: 422 3001
 VEFÞANG: www.mannvit.is NETÞANG: mannvit@mannvit.is

HEITI VERKS:
GULLHELLA 1
 HLABBÆR-COLAS HAFNARFIRÐI

HEITI TEIKNINGAR:
ADALUPPDRATTUR VÉLAVERKSTÆÐI (MHL.01)
 GRUNNMYND SNIÐ

TEIKNAD:	BV	BLAD NR.	N. BL. NR.	TÓLVUSKRÁ:	VNR:
HANNAÐ:	BV	YFIRFARIÐ:	LÁ	MKV:	7.031.285
DAGS. UNDIRSKRIFTAR:	NAFN OG KT. HÖNNUDAR:	MANNVIT		430572-0169	NR. TEIKNINGAR:
UNDIRSKRIFT HÖNNUDAR:	<i>Álfur D. Björnsson</i>				ÚTGÁFA:
					B4

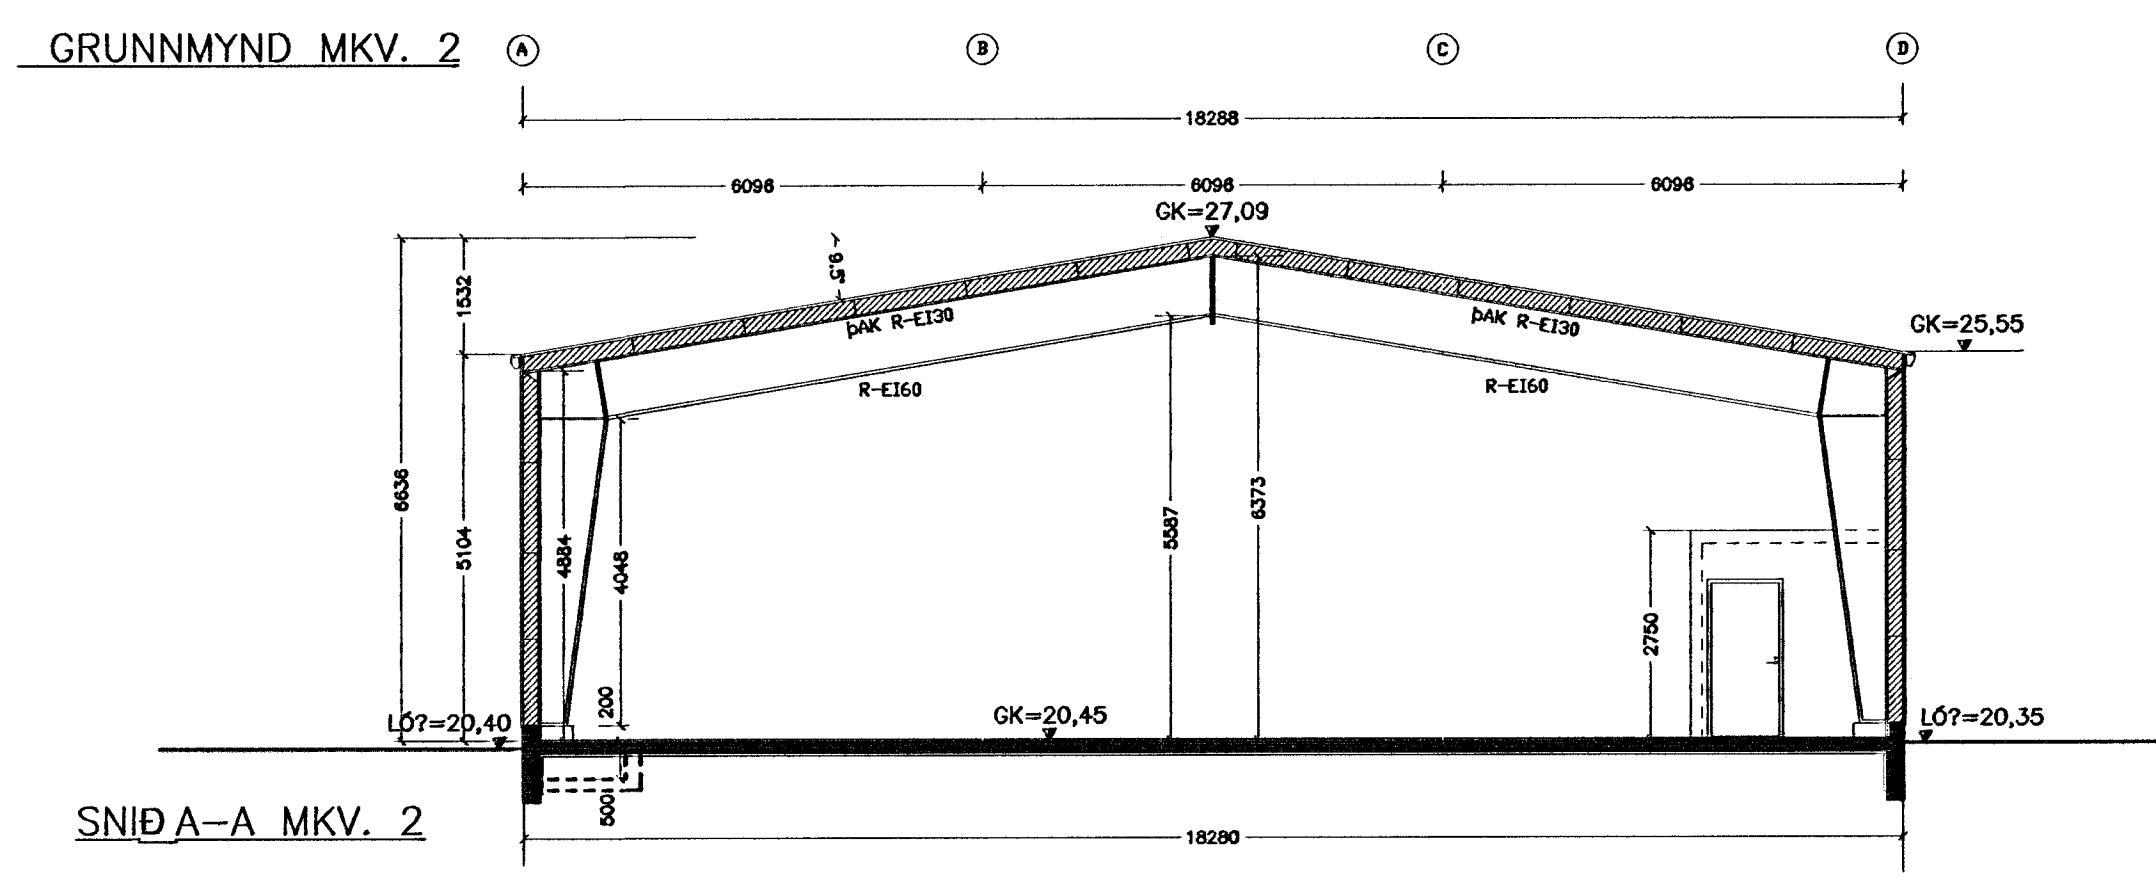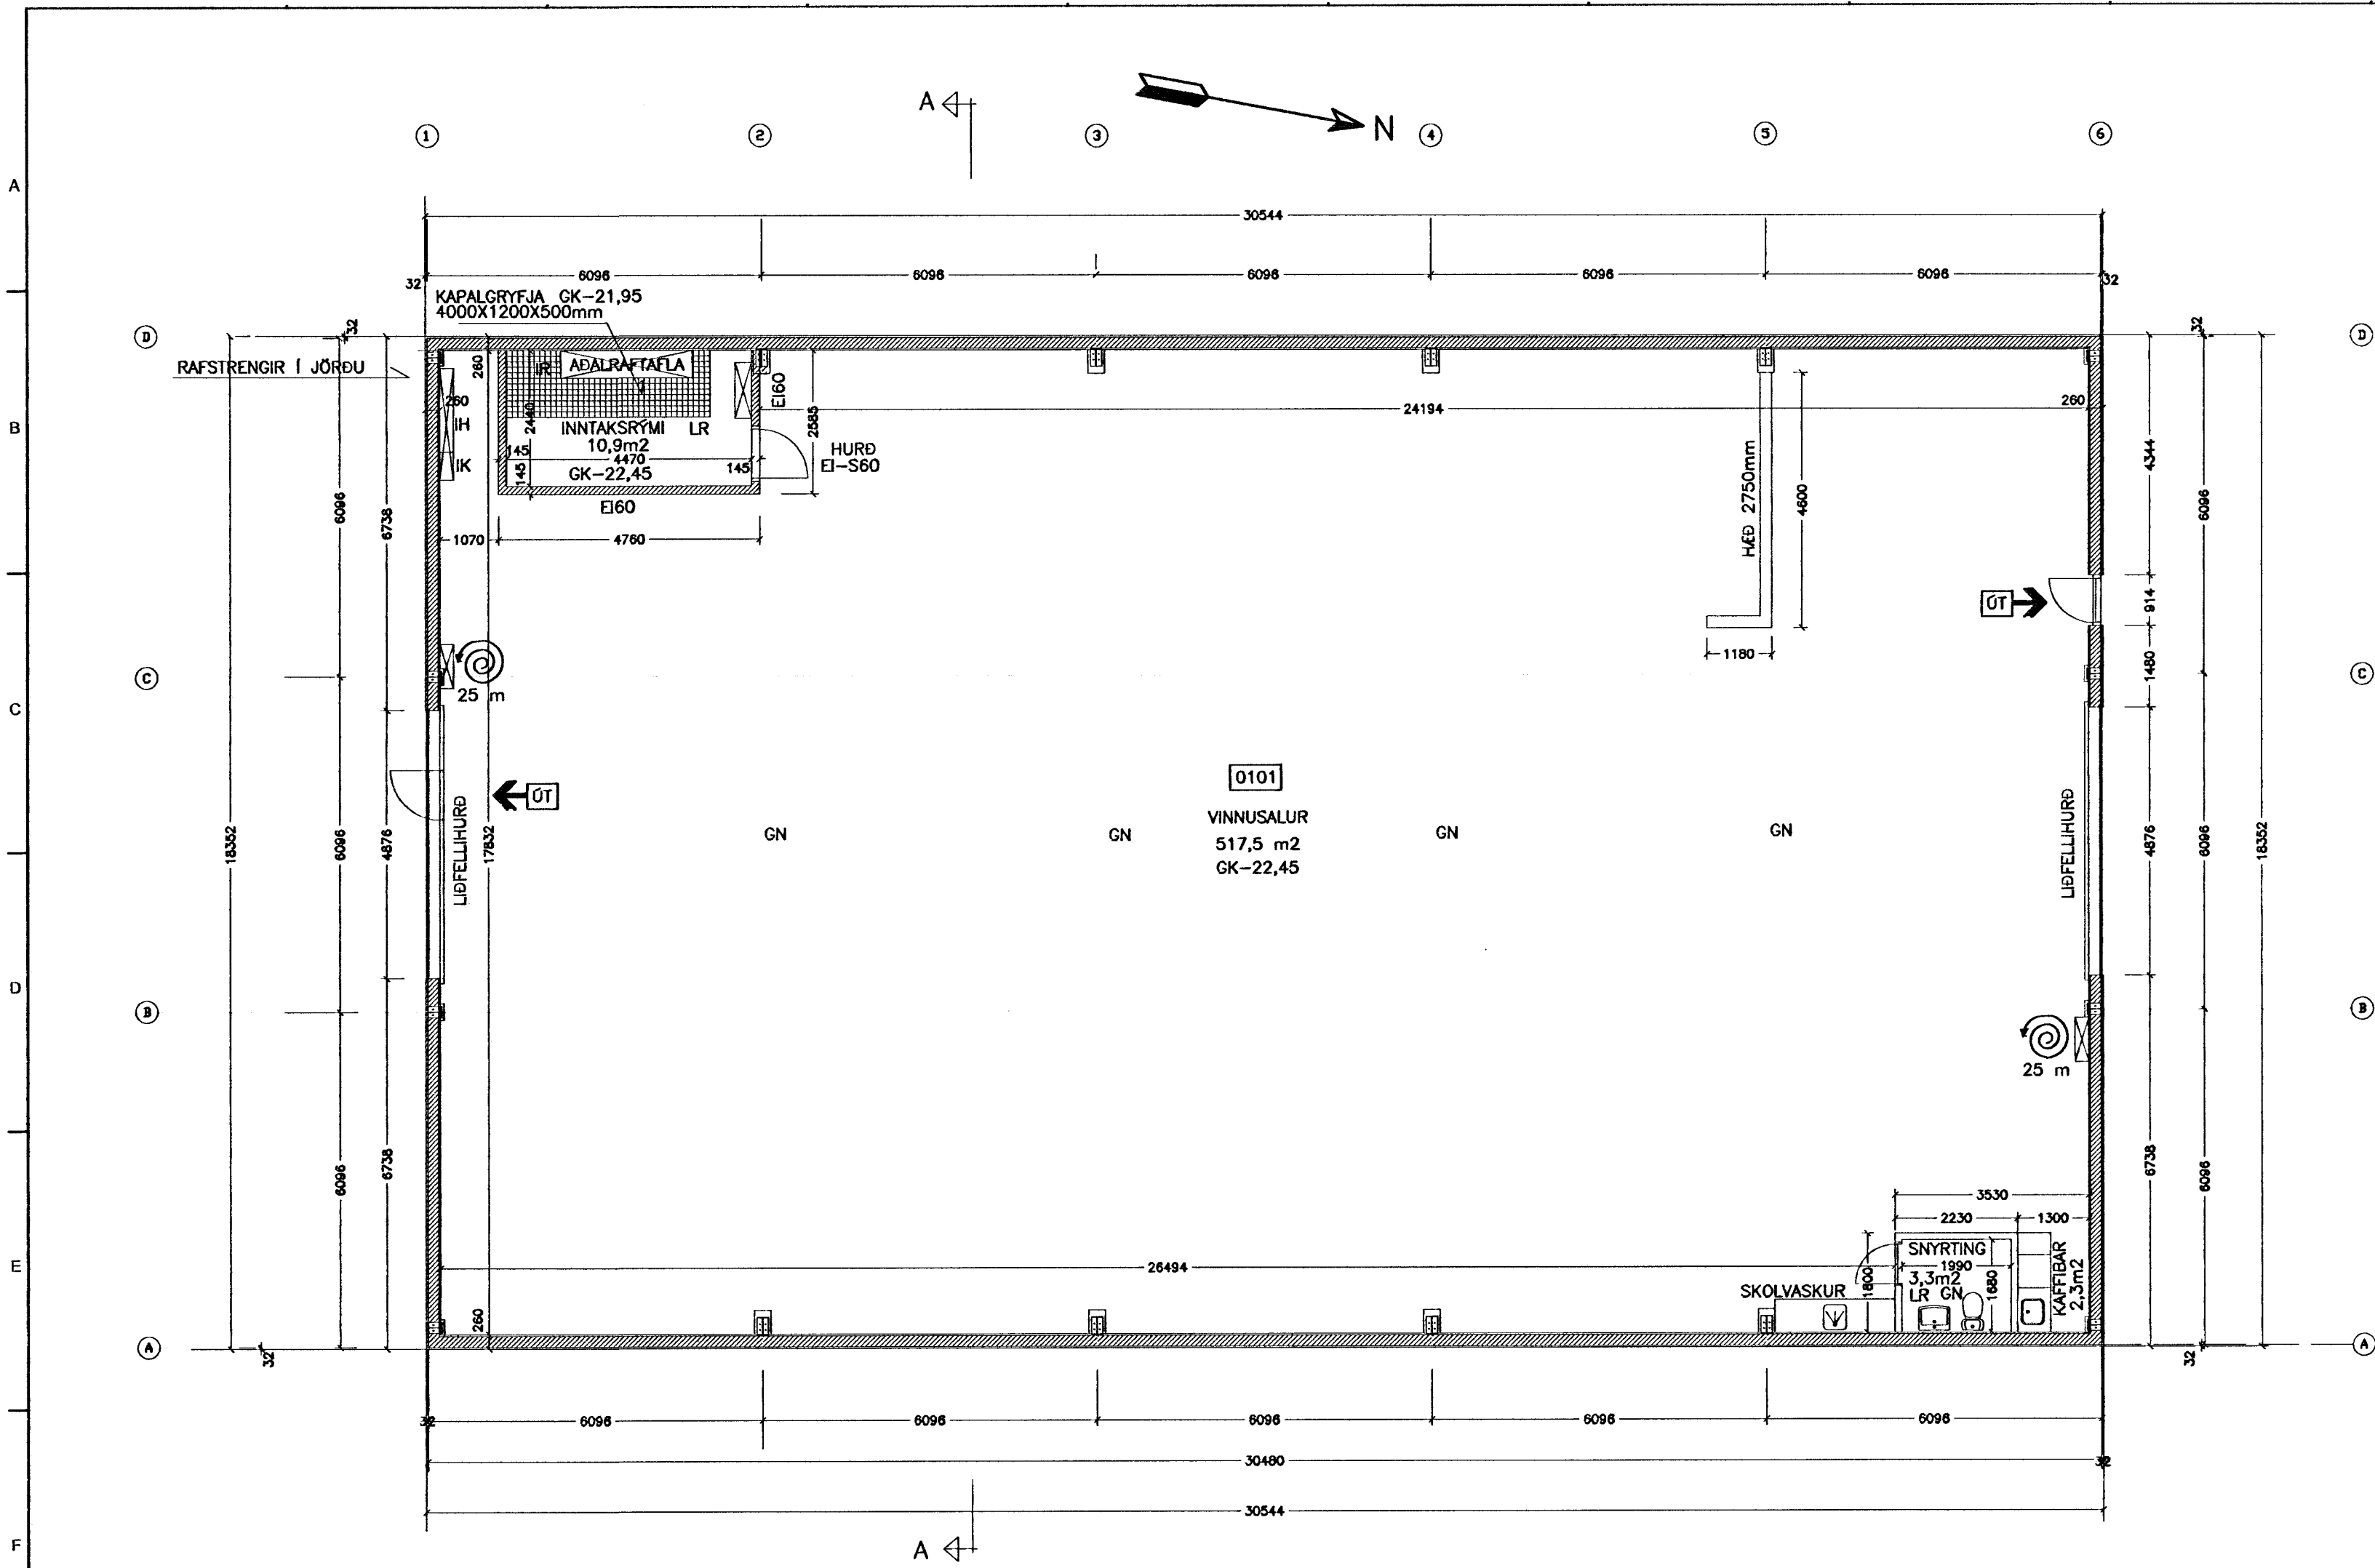

