

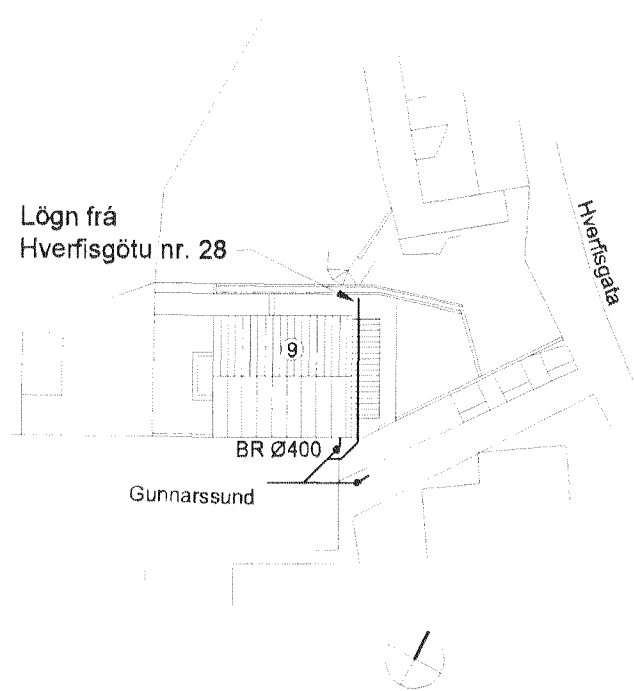


Grunnmynd lagna í grunn

M 1:50

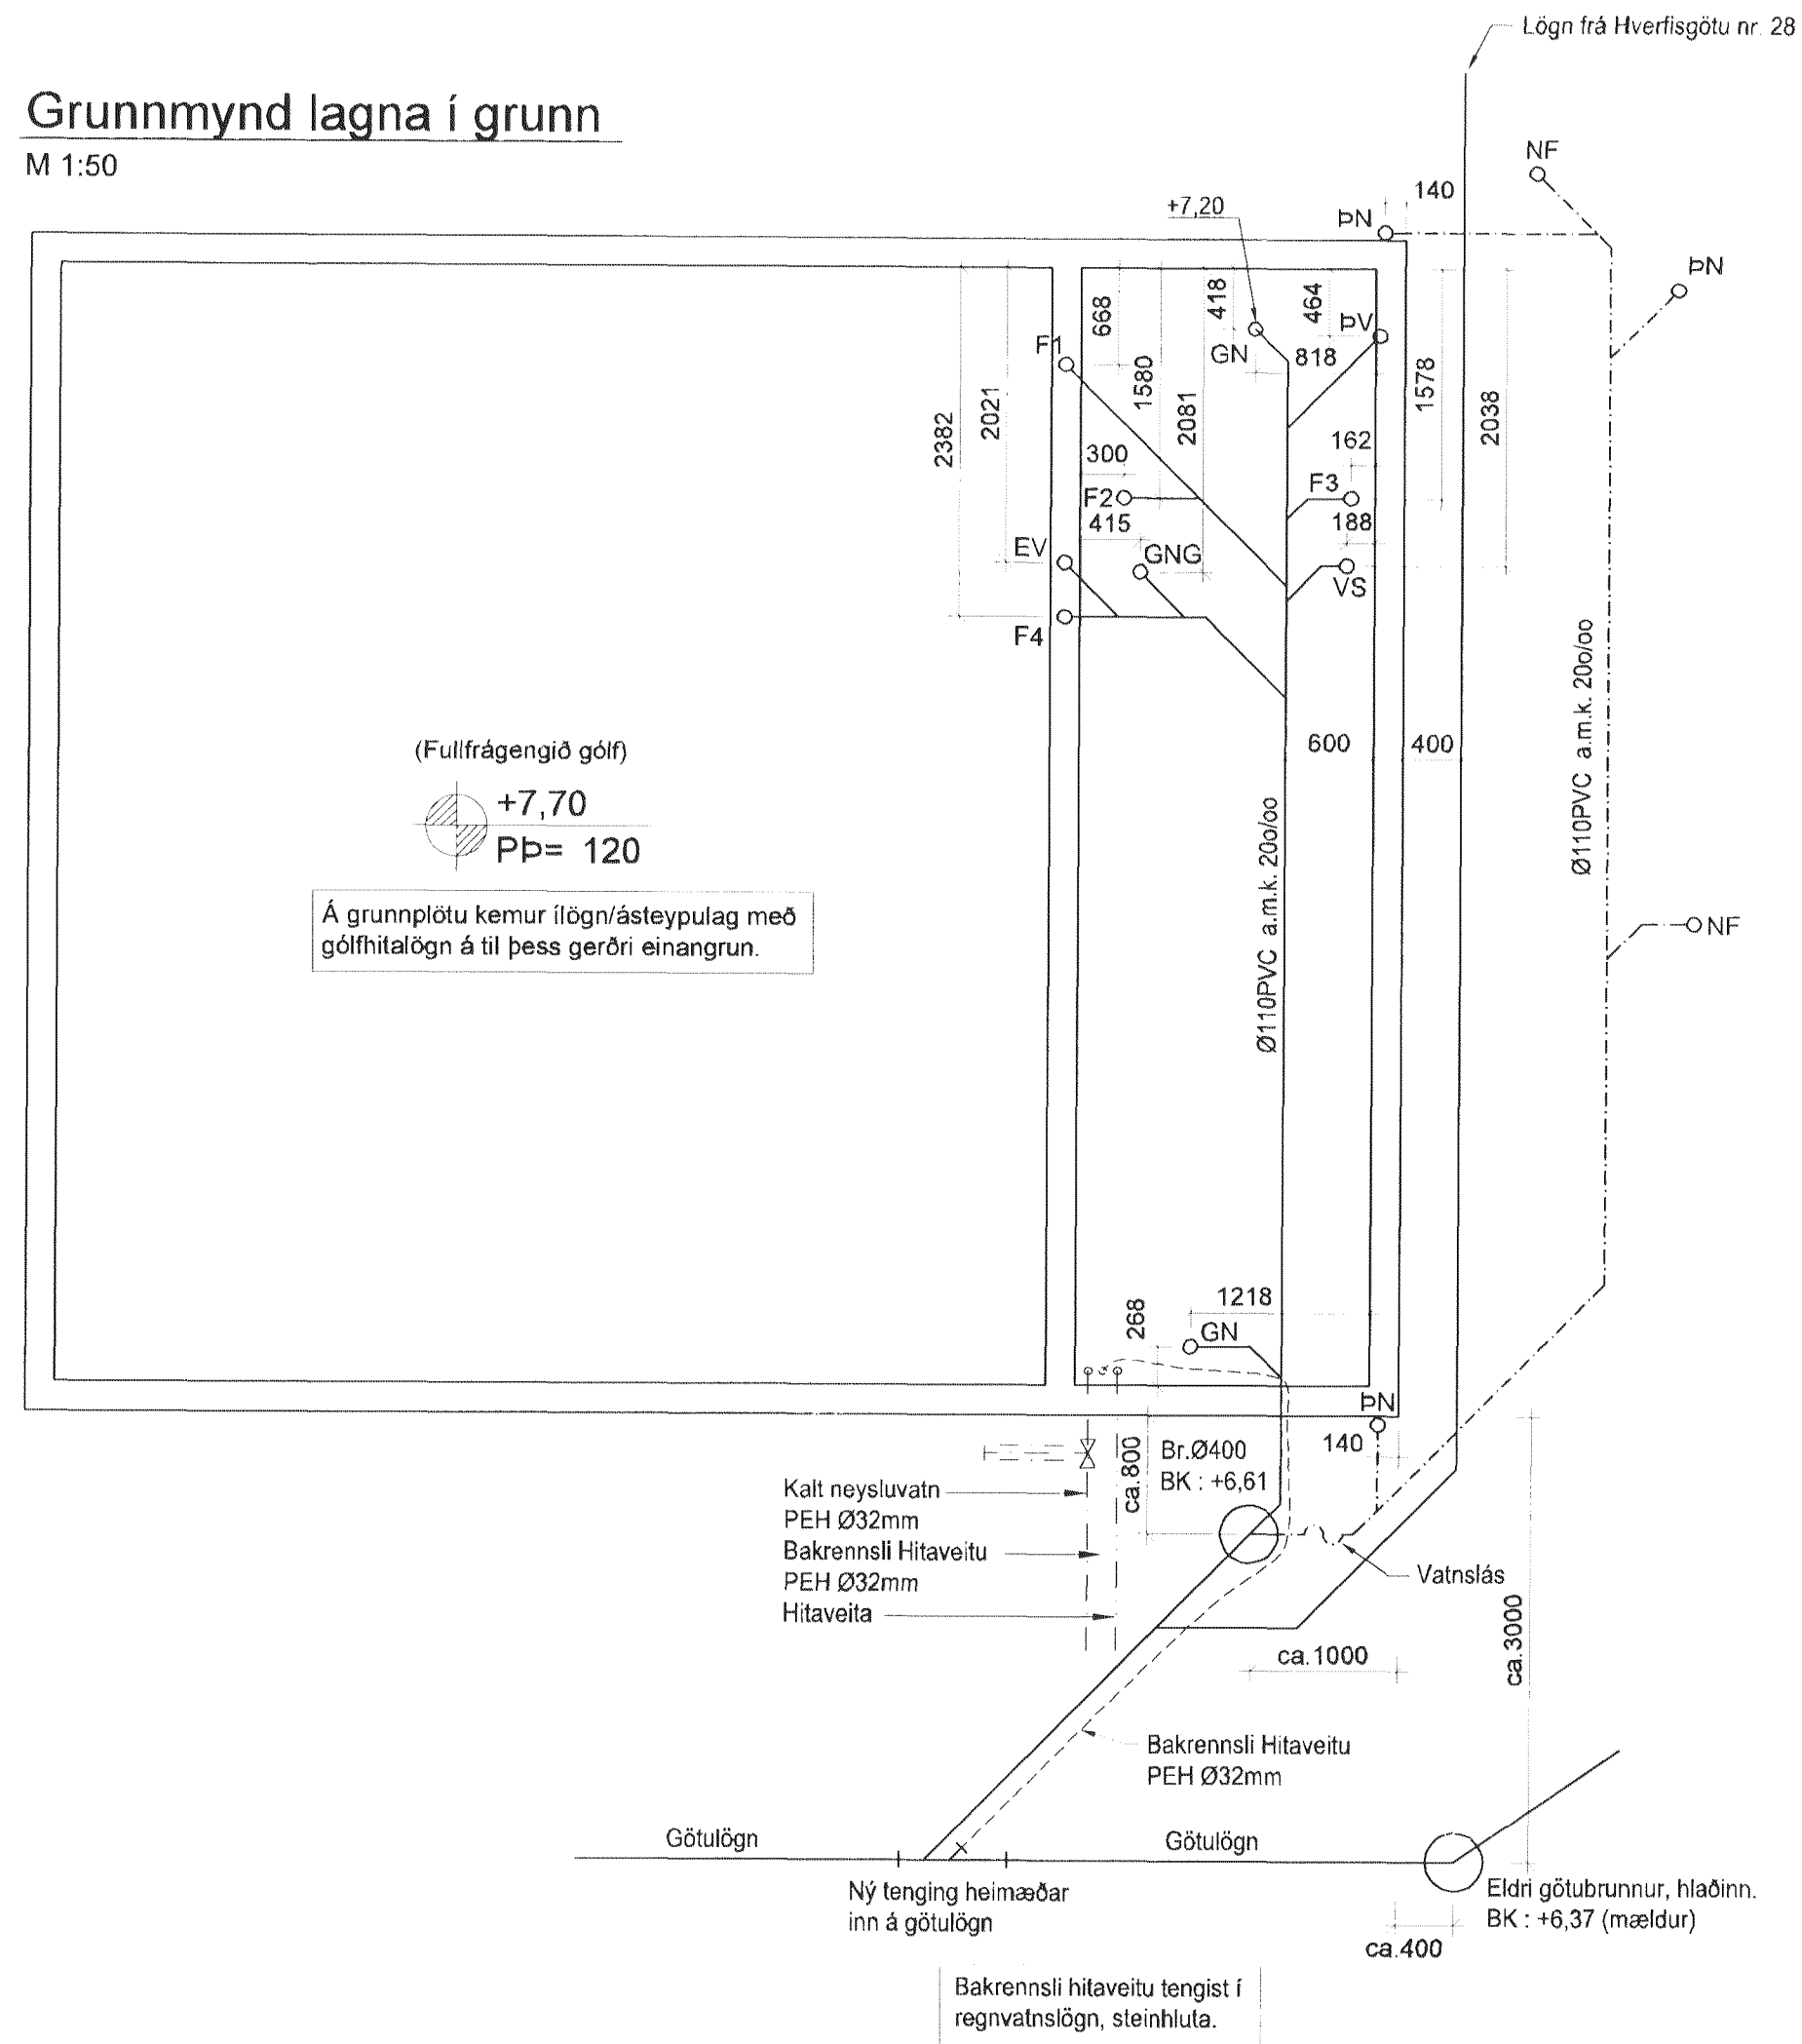

AFSTÖÐUMYND M1:500

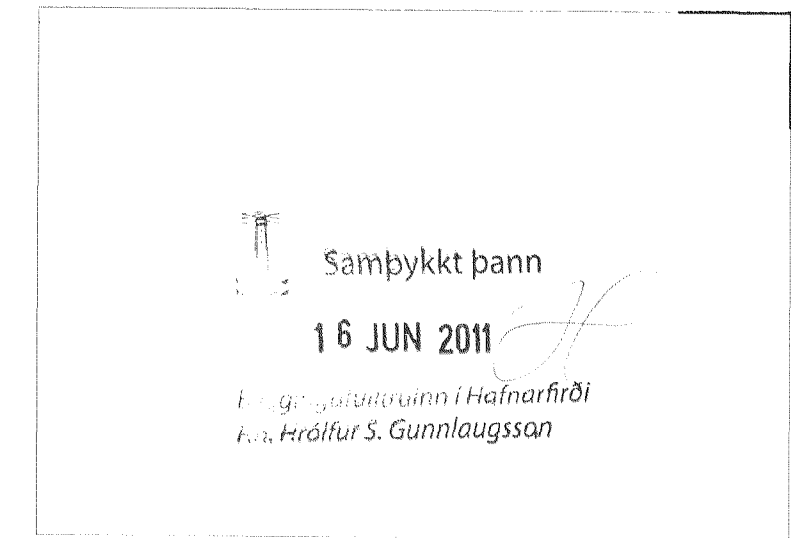

SKÝRINGAR

Skýringar tákna á grunnmynd, sjá ÍST 64.
Efni og frágangur lagna sé skv. ÍST 65 og gildandi reglugerðum.

- Hæðartölur eru gefnar upp fyrir botn pípu við:
- Greiningar, brún undirstöðu og í beygju.
 - Undir stútum upp úr plötu.
- Lagnastærðir eru í mm og hæðartölur í m.

A 2.6.2011 Reyndarteikning

ASP

A2

Gunnarssund 9

Lagnir í grunn

Verkþjónusta Hjalta sif.

Brúnás 9 210 Garðabær
s. 565 6631 kr. 560403-3050

Teikning nr.: P-101 A
Mælikvarði: 1:50, 1:500
Hannað: HS/ASP
Dagsetning: 1. september 2009

Antun og kt.: Hjalte Sigmundsson 021160-2969

Antun aðalh. og kt.: Jon Nordstein