



Dok. 01/01
 Samþykkt á fundi bygginga-
 nefndar þ. 8/12 1982
 BYGGINGAFULLTRÚINN
 Í HAFNARFIKDI
S. Sigurðsson

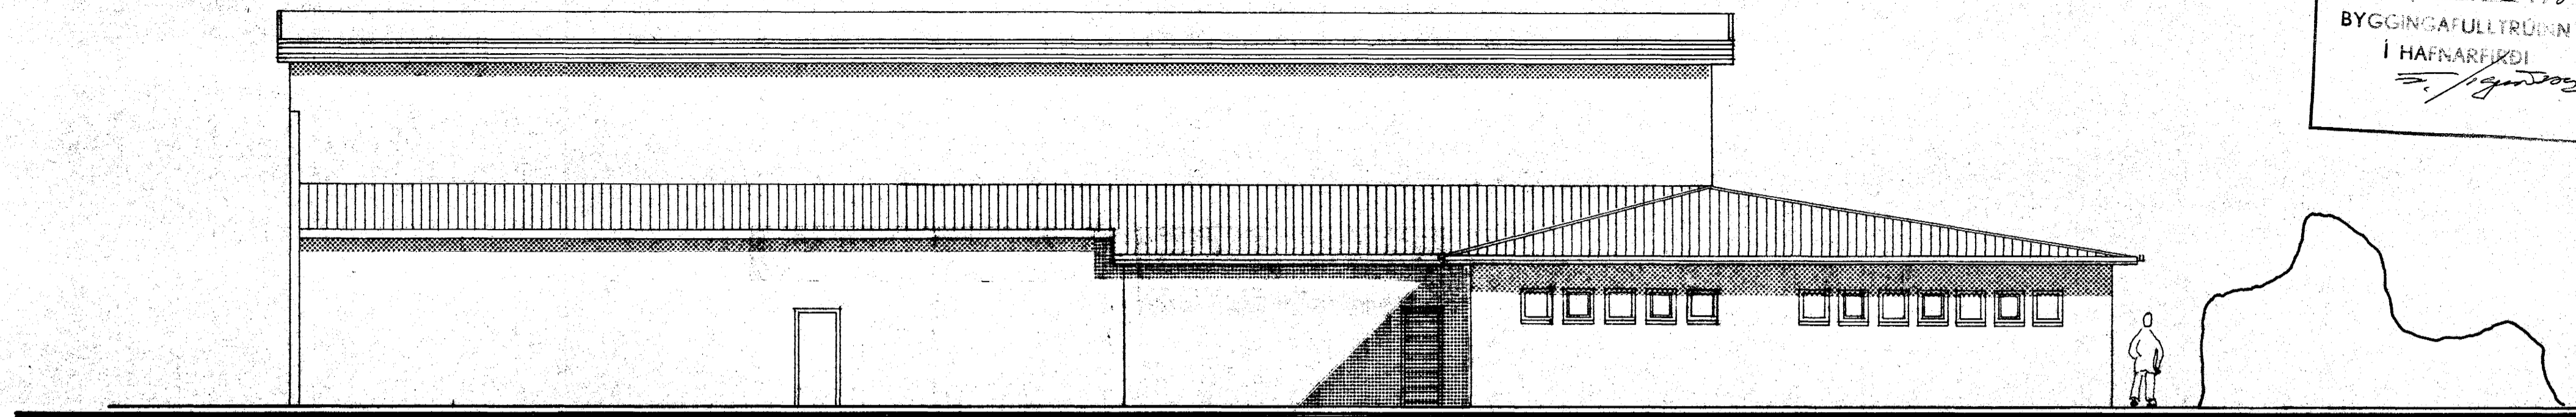


Útlit til norð-austurs

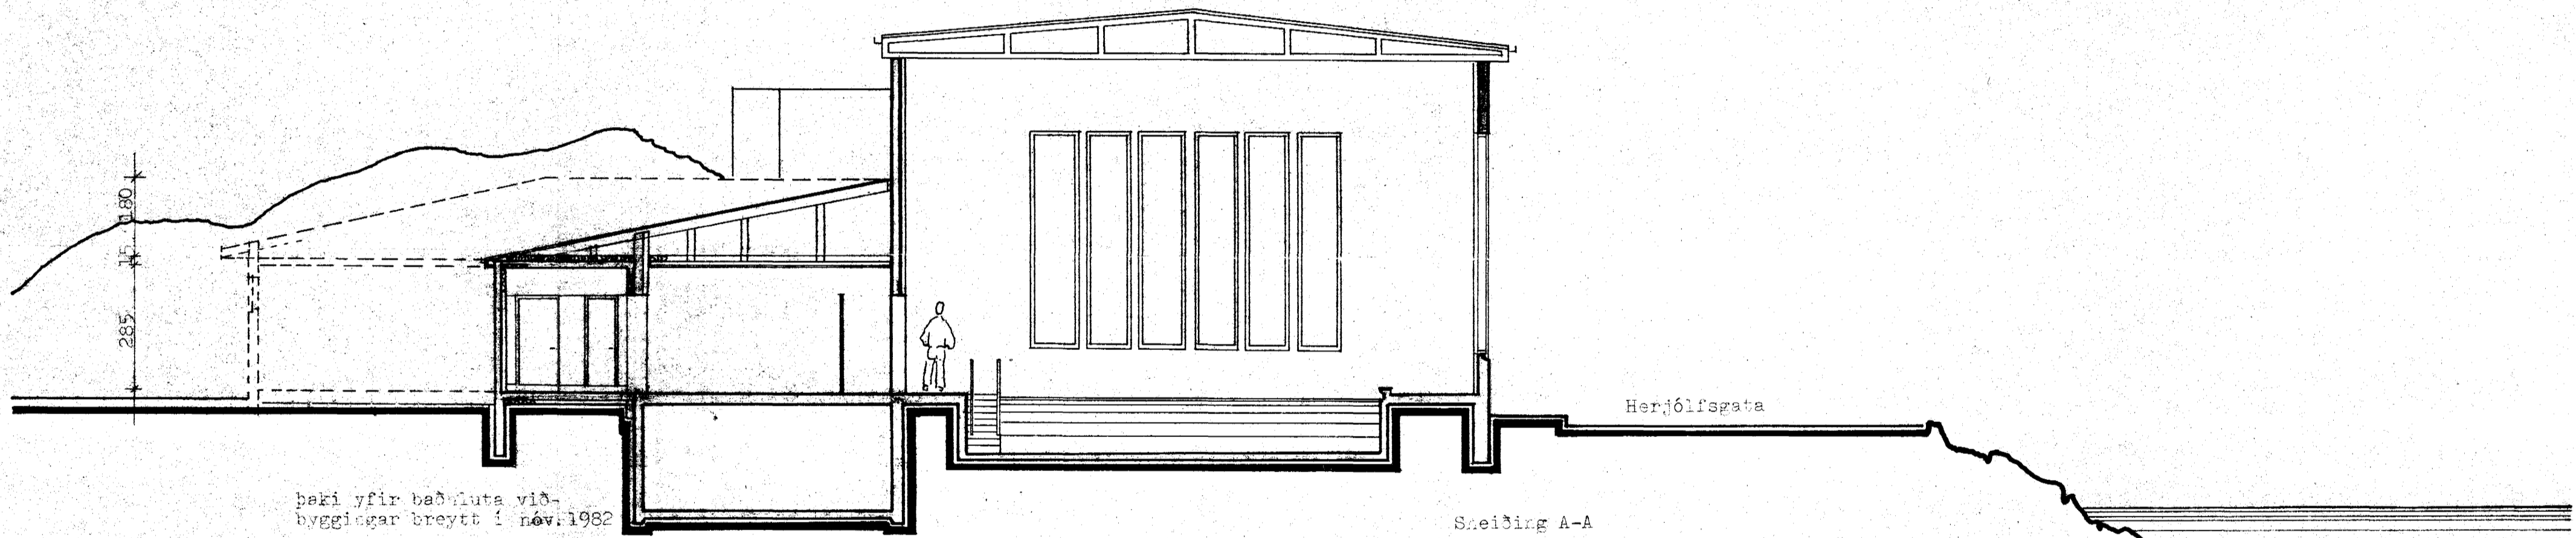

þeki yfir þaðvuta við-
byggingar breytt í nóv. 1982

Sneiðing A-A

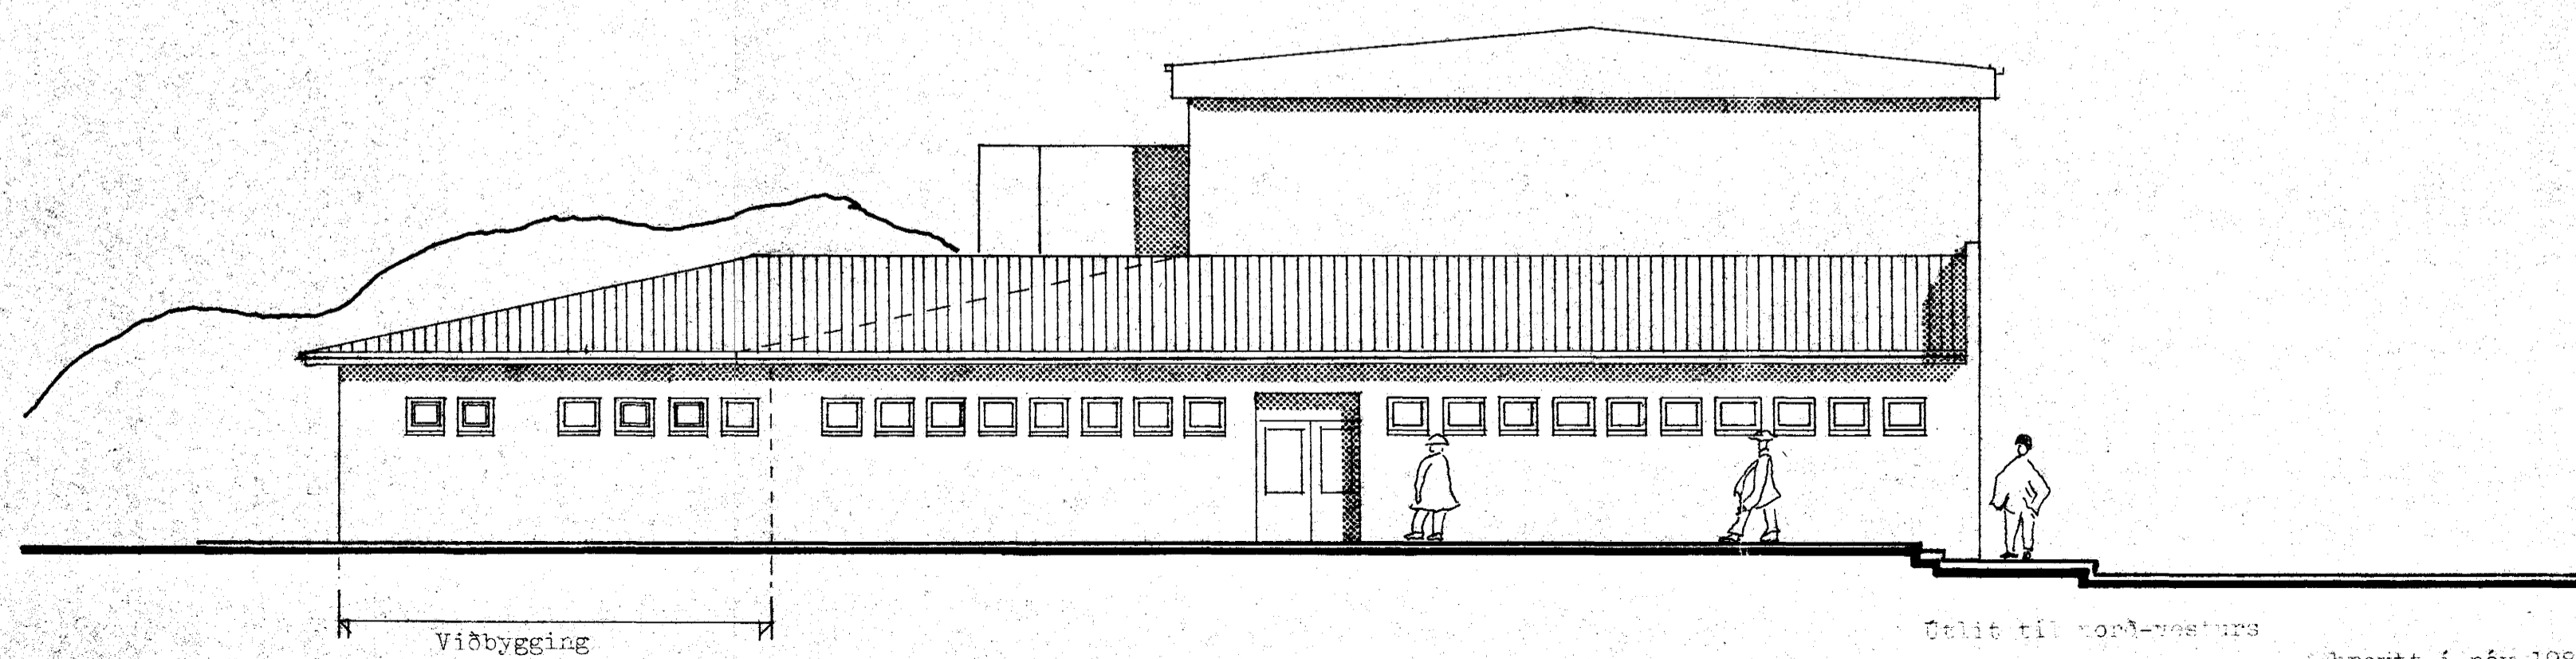

Útlit til norð-vesturs

breytt í nóv. 1982

Hjálmar Aðalsteinnsson

3690-0101

SUNDHÖLL HAFNARFIKDI, VIÐBYGGING	
VERKHLUTI Aðalteikningar, útlit, sneiðing	
MKV 1:100	Blad nr. 002
DAGS. 29.07.1982	Teknad: D.T.S.
SÍGURÞÓR AÐALSTEINSSON ARKITEKT FAI	