



SUÐURHLIÐ


AUSTURHLIÐ

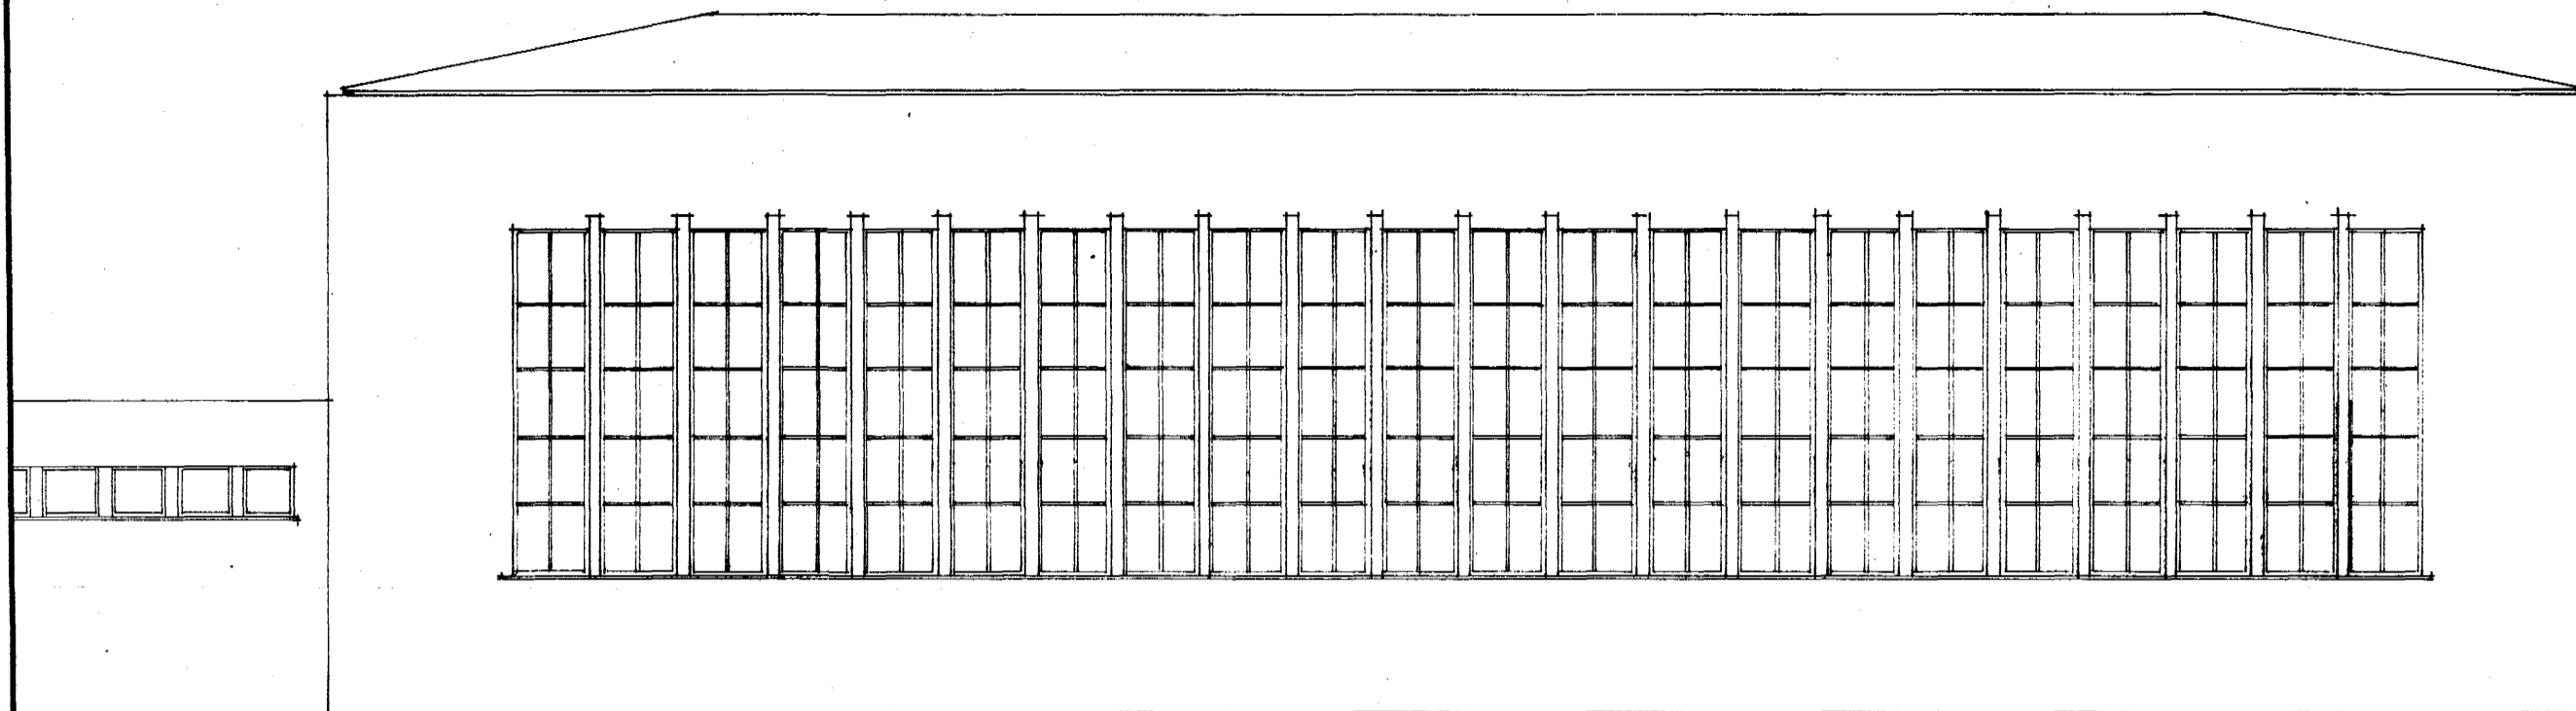


ÚTLIT FYRIR VIÐGERÐ

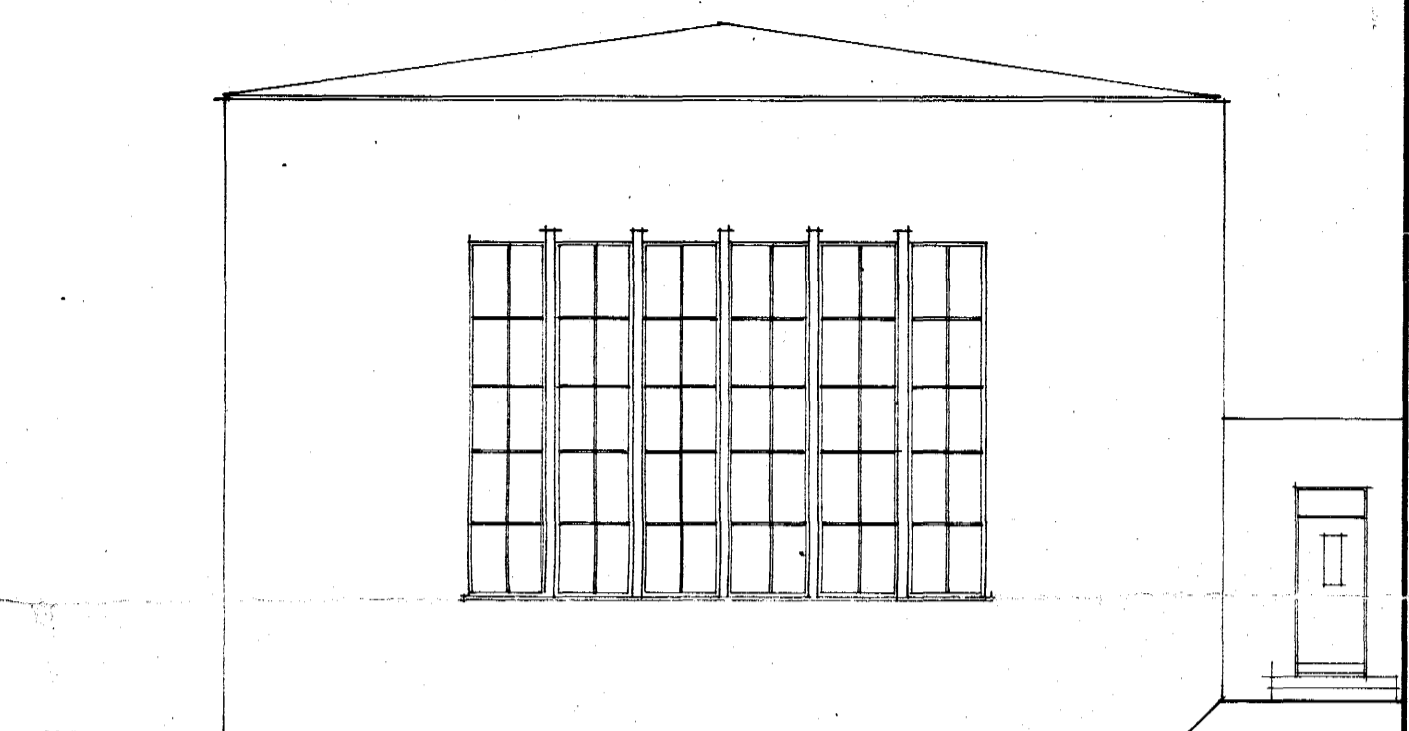

ÚTLIT FYRIR VIÐGERÐ

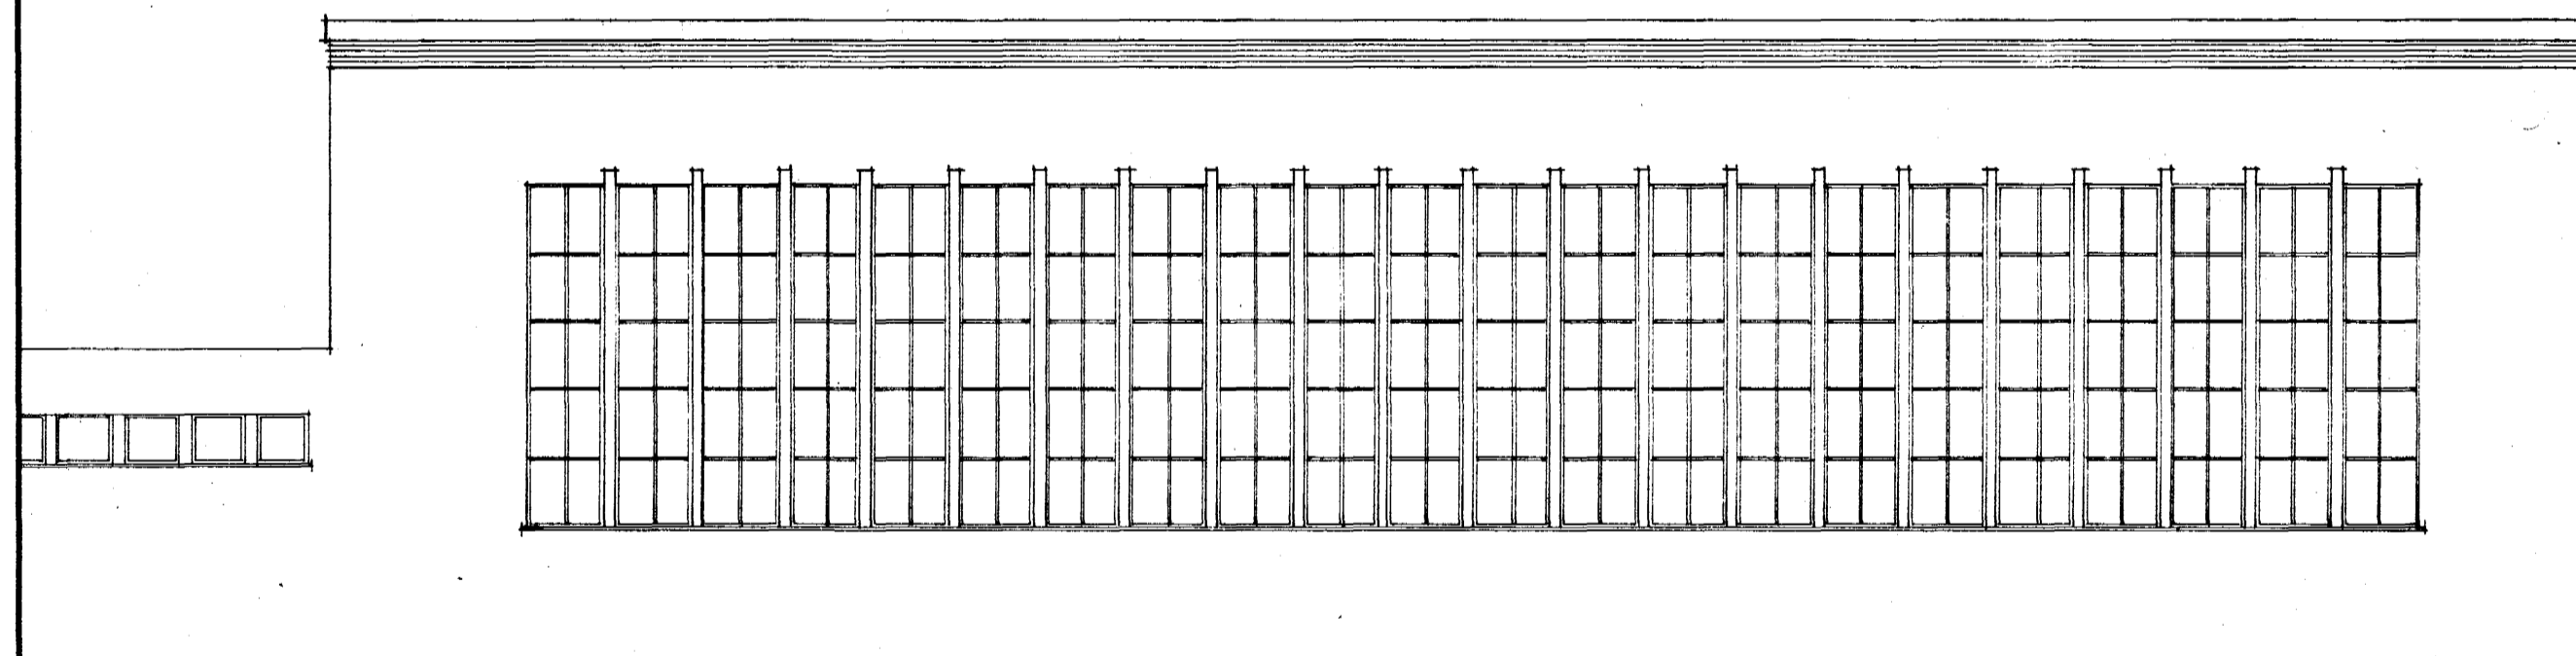

ÚTLIT EFTIR VIÐGERÐ

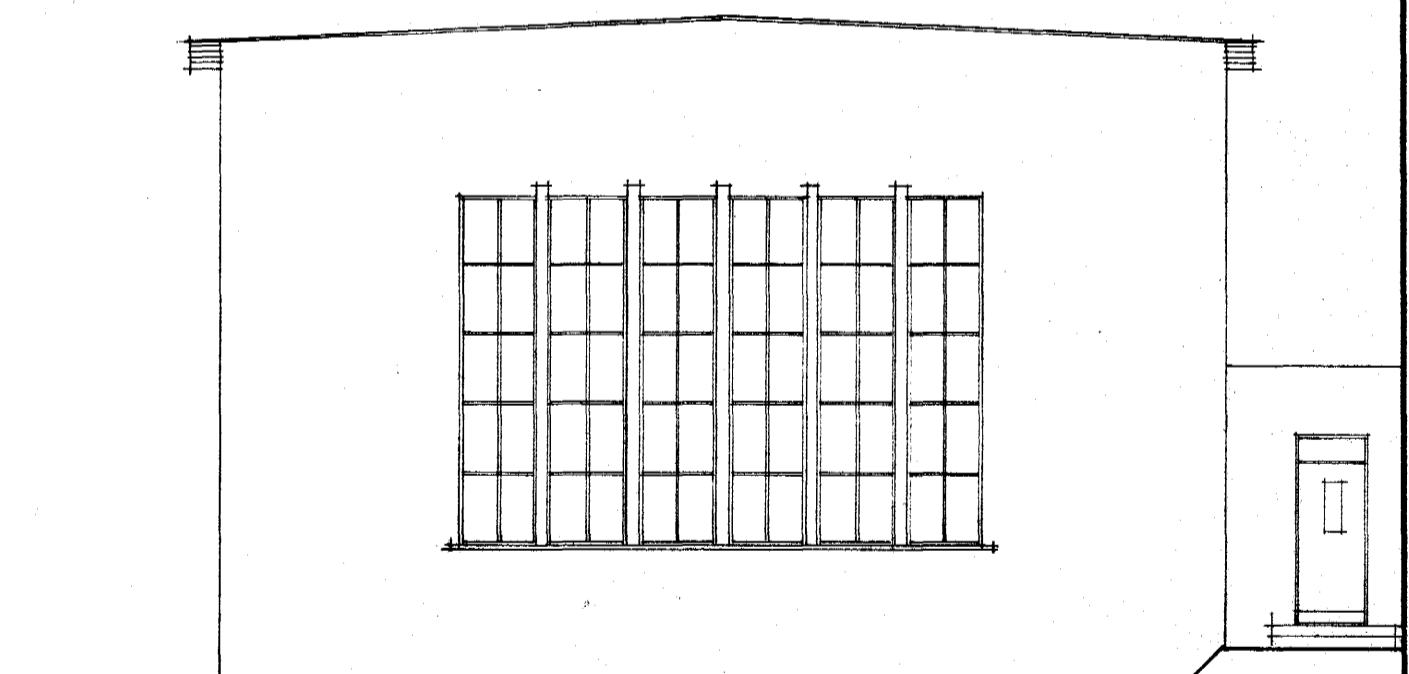

ÚTLIT EFTIR VIÐGERÐ

TEIKNING NR.	1	DAGS	NAFN	YFIRF
SUNDHÖLL	Mælt:			
HAFNARFJARÐAR	Hannað:	Júní '76	<i>Hannað</i>	
	Teiknað:	JÚNÍ '76	<i>Be.</i>	
NÝTT PAK YFIR LAUGARSAL ÚTLITSMYND FYRIR OG EFTIR BREYTINGU				Mælikv 1:100
BÆJARVERKFRÆÐINGURINN Í HAFNARFIRÐI				Samp