




SNID A-A

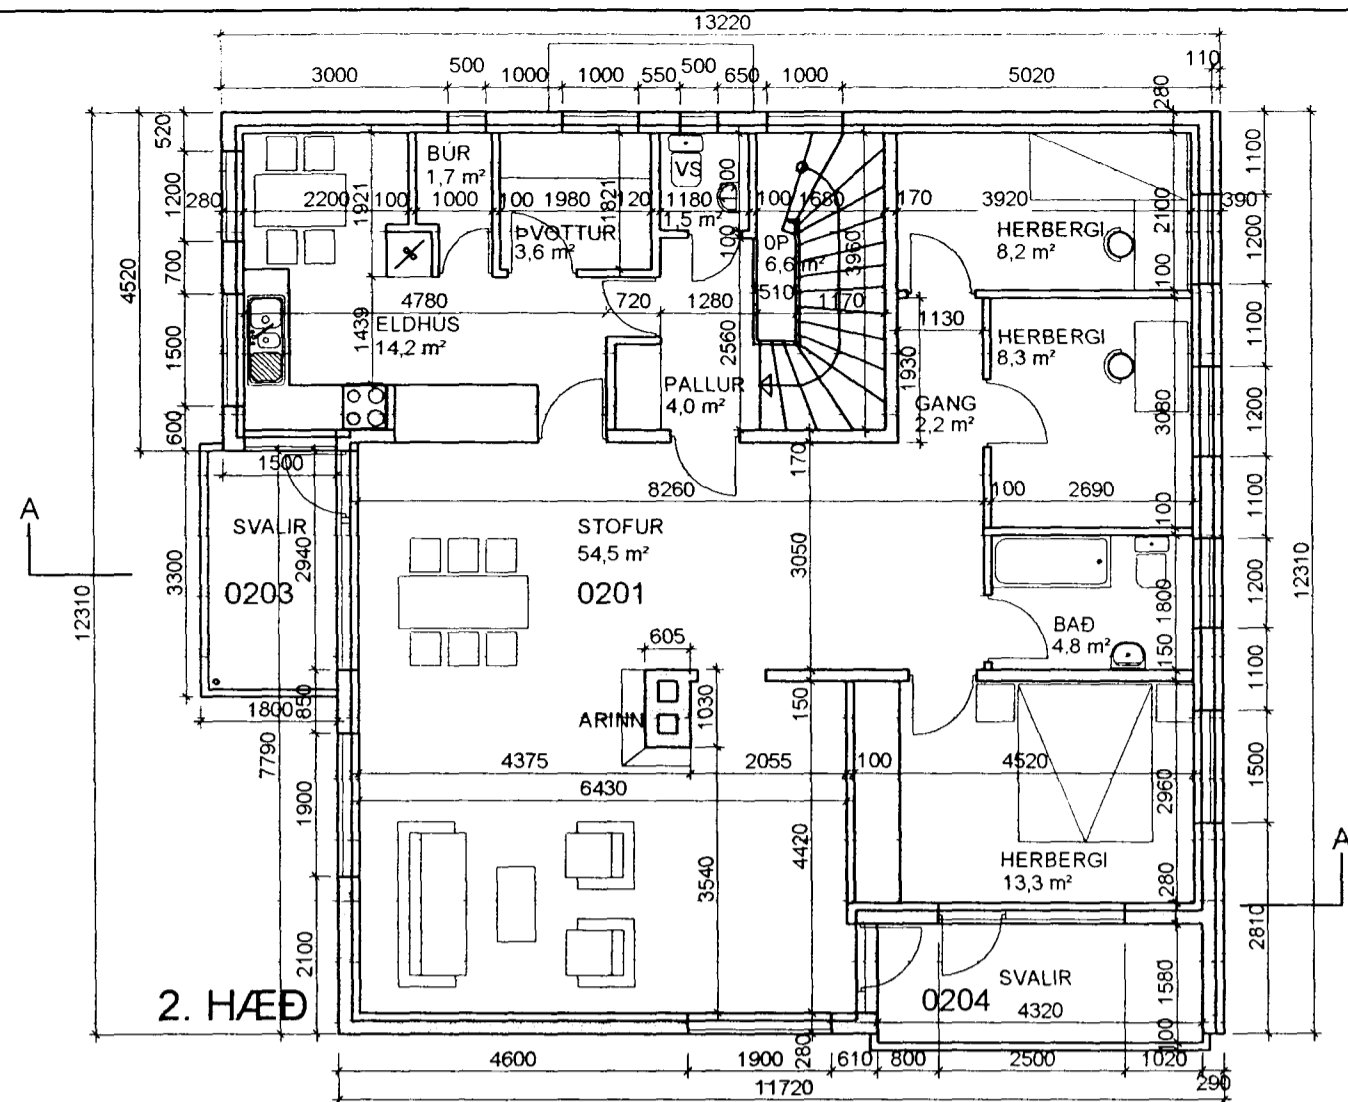


2. HÆÐ

Byggingarfulltrúi
samþykkir erindið.
06 JUNI 2002
Bent skal á að samþykkt þessi verður ekki virk, fyrr en eftir skráningu eignaskipta-
yfirlýsingarinnar hjá Fasteignamatli-
rkisins og þinglýsingu hennar.

LÖÐARMÖRK 53,60

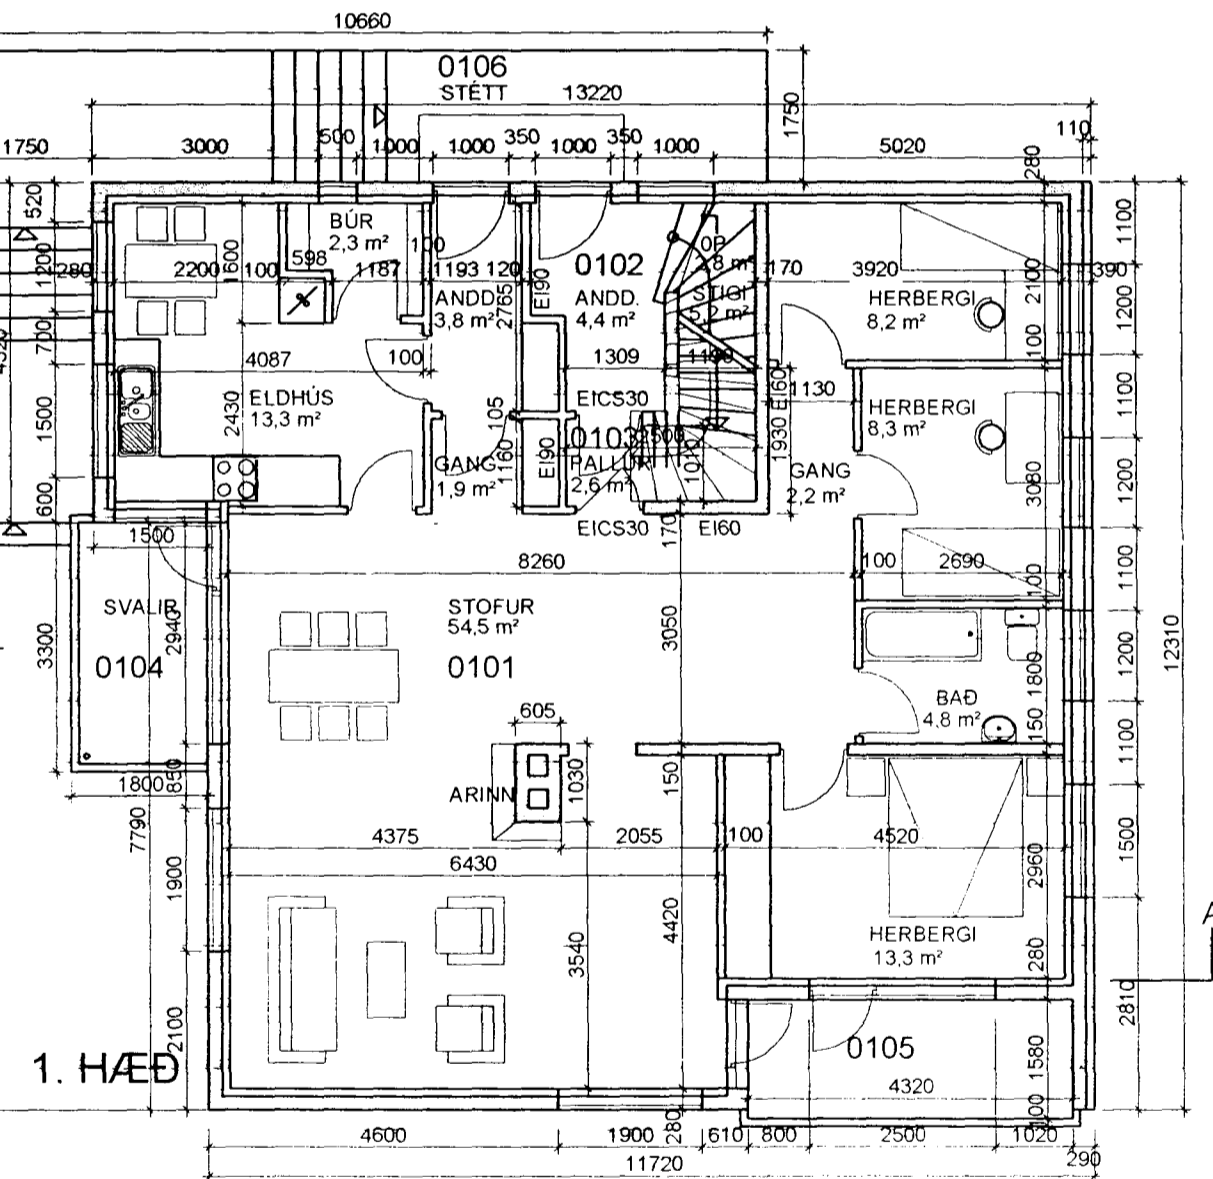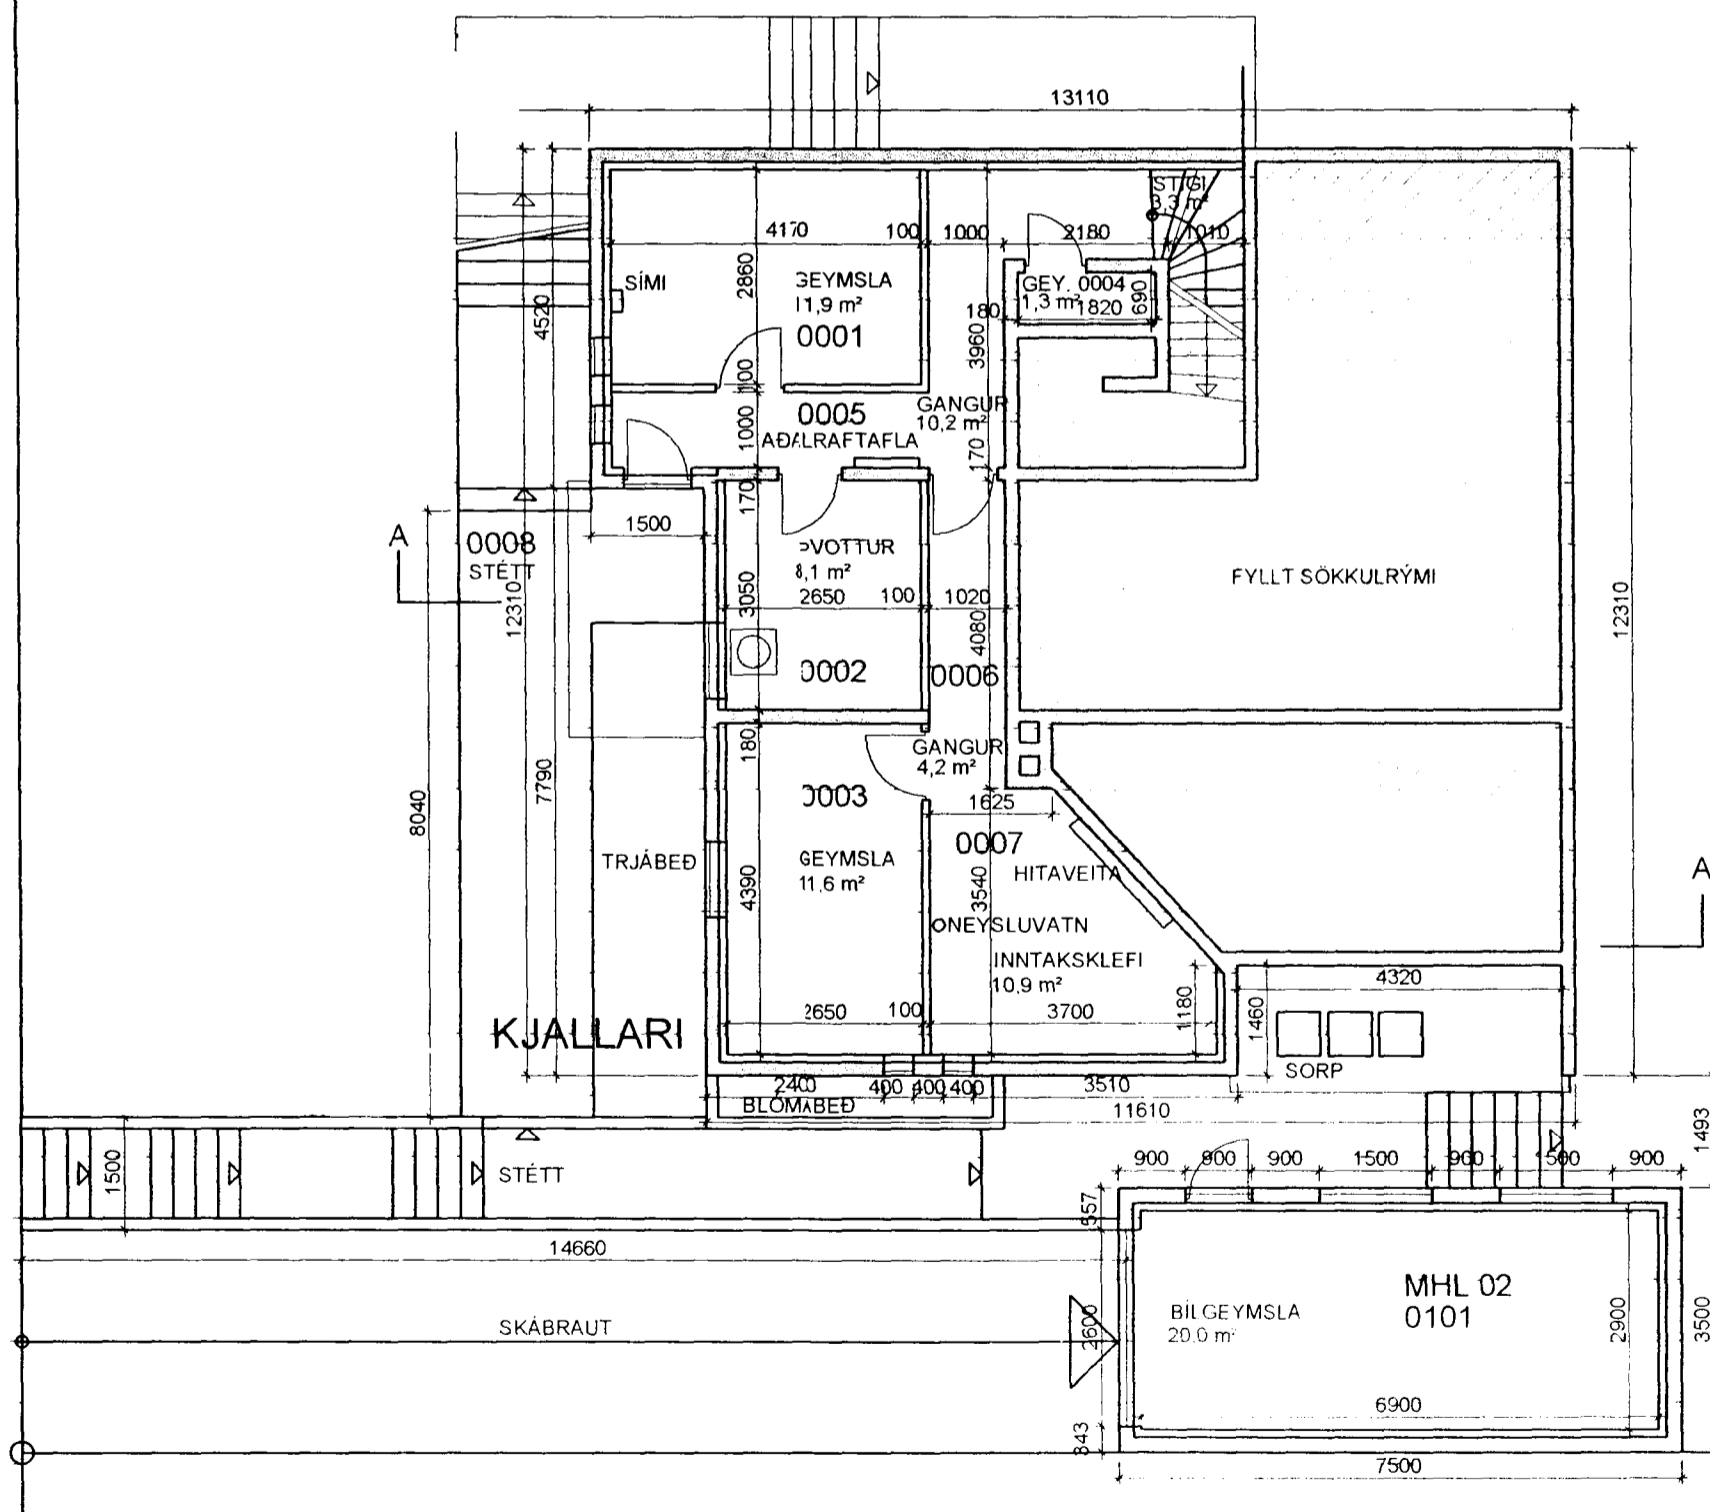

1. HÆÐ

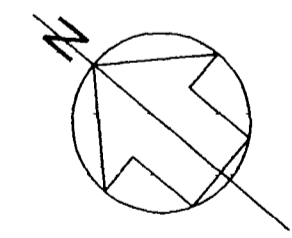

Sigurþór Adalsteinsson

HRINGBRAUT 61, HAFNARF. BL-01

BREYTT	DAGS	LÝSING

Upphaflega upprætti teiknuðu Guðmundur Kr. Kristinsson og Hörður Björnsson í júní 1954, samb. í byggingarnefnd 9. 7. '54. Afstöðumynd teiknaði F. Sigurðsson í nóv. '54

Reyndarteikningu 15.11.2001 vann Sigurþór Adalsteinsson á þann hátt að teikna nýjar grunnmyndir og snið eftir eigin mælingum, en færa bilgeymslur inn á ljósrit af frumteikningum útlita og afstöðumyndar.



ÞRÍÐJA HÆÐIN, ARKITEKTAR - SIGURÞÓR ADALSTEINSSON FAI

GRUNNMYNDIR-SNID

HANNAÐ: TEIKNAD: SA DAGS: 15.11.2001 MKV: 1:100 VERRUR:

STRANDGÖTU 28 220 HAFNARFIRÐI
SM: 555 46 10 FAX: 565 48 31
KT:250144-3939
a@stonda.is