



Samþykkt á fundi bygginga-
nefndar þ. 7/5 1980
BYGGINGAFULLTRÚÐ N
Í HAFNARFIRDI

E. Sigurðsson

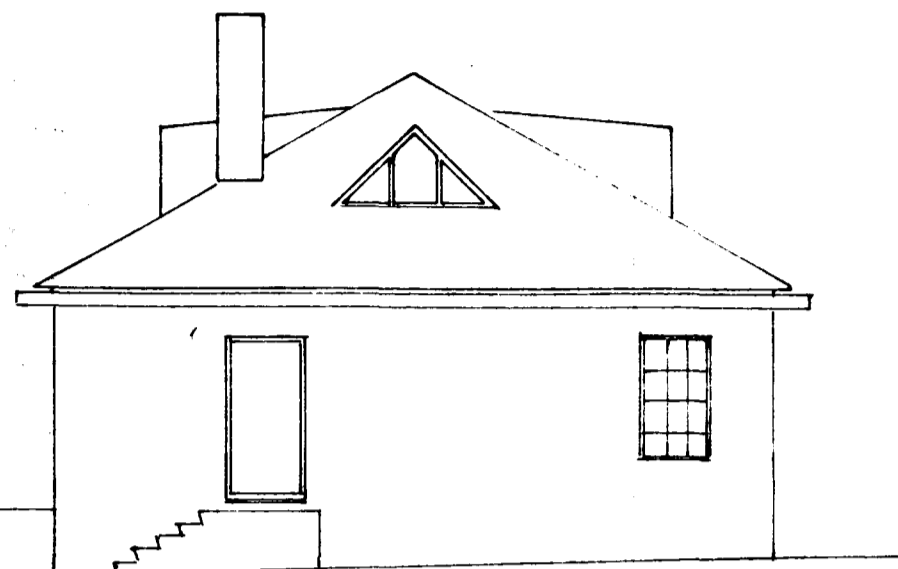


NORÐVESTUR

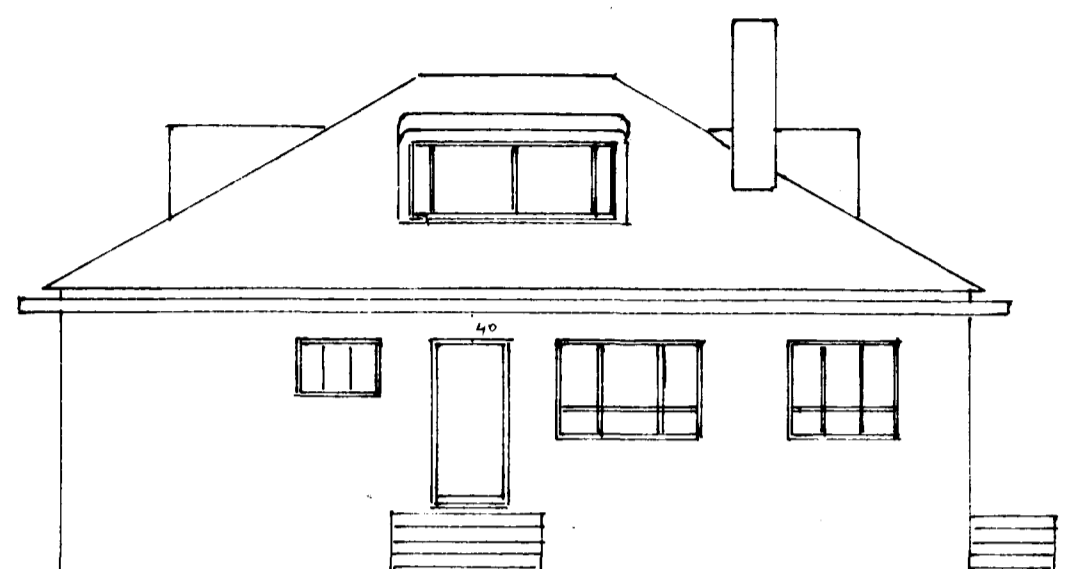


NORÐAUSTUR

260

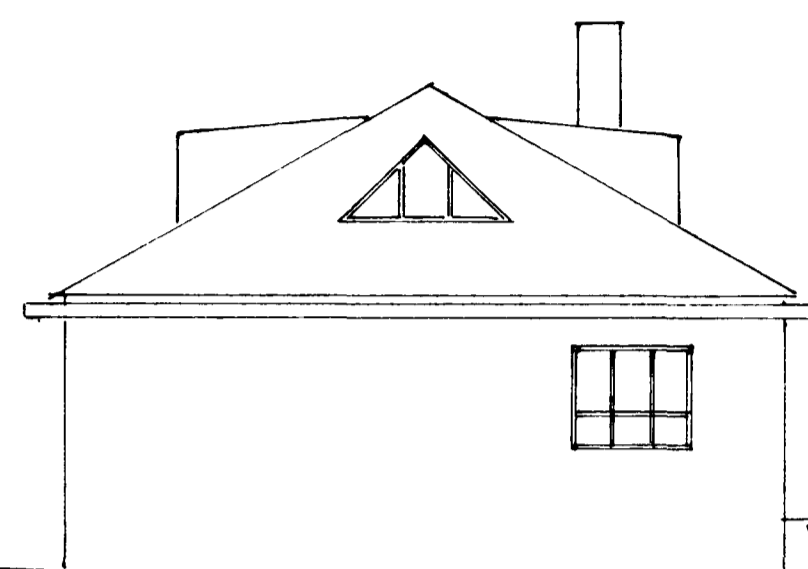


SUÐAUSTUR

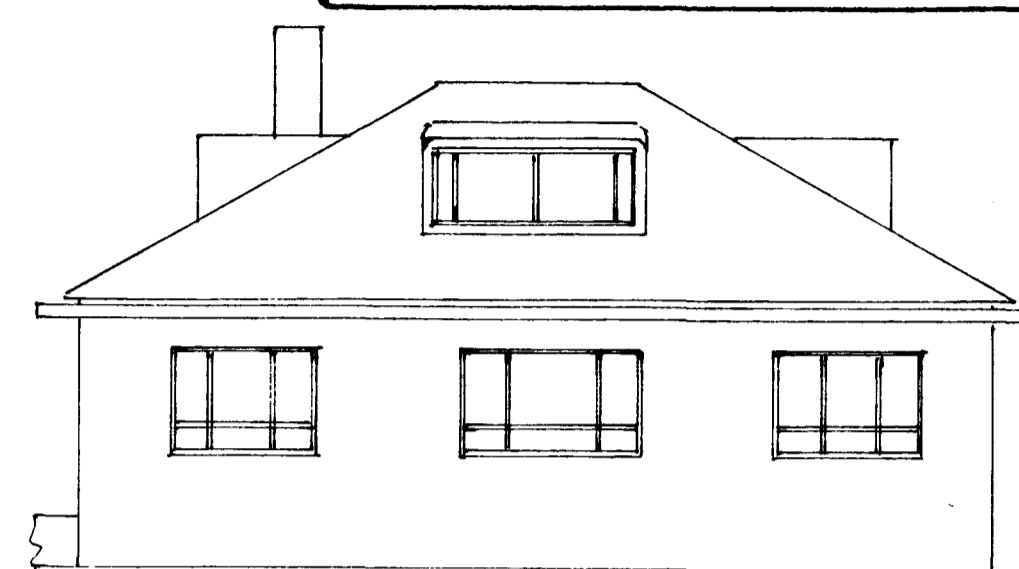


SUÐVESTUR

FYRIR BREYTINGU


EFTIR BREYTINGU

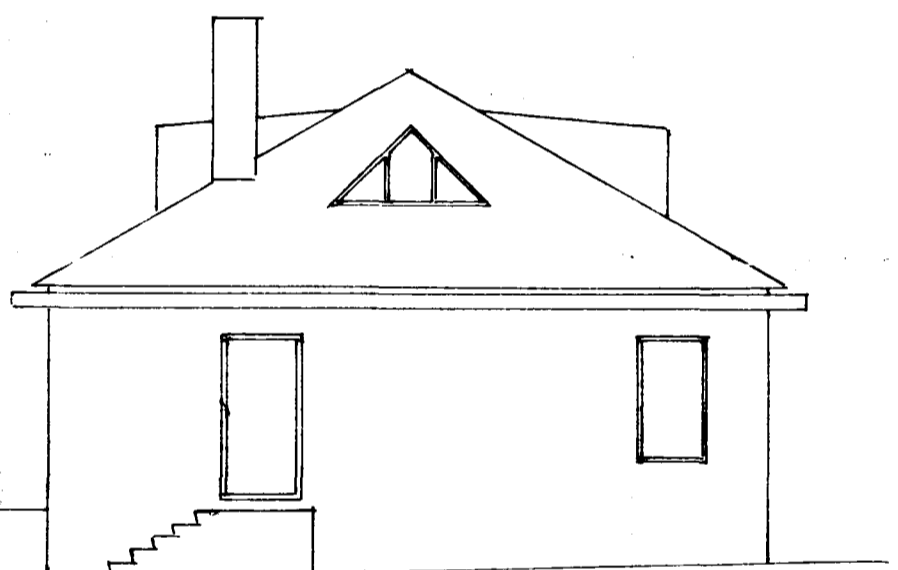


NORÐVESTUR

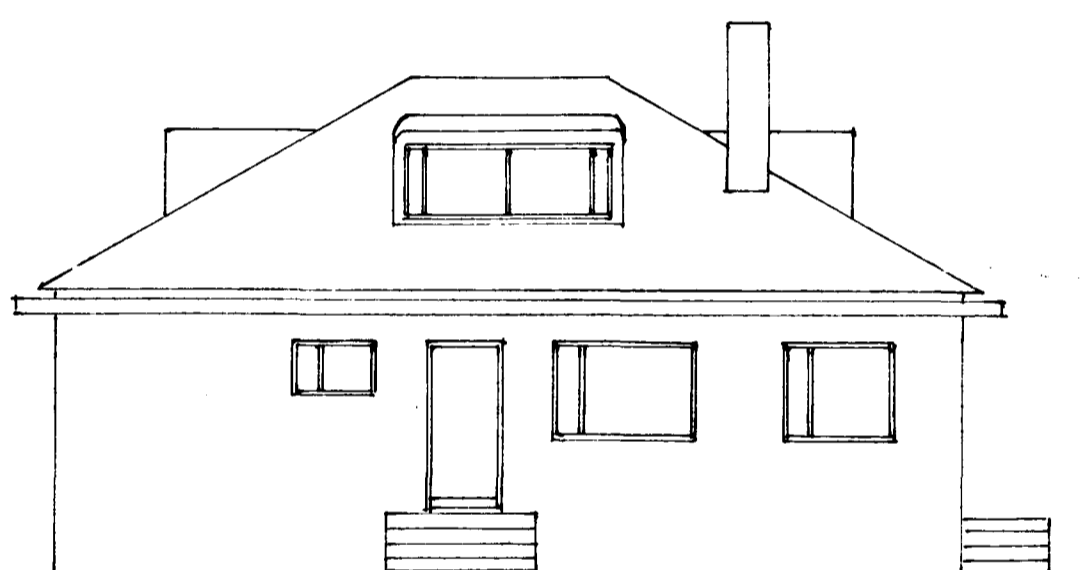

NORÐAUSTUR

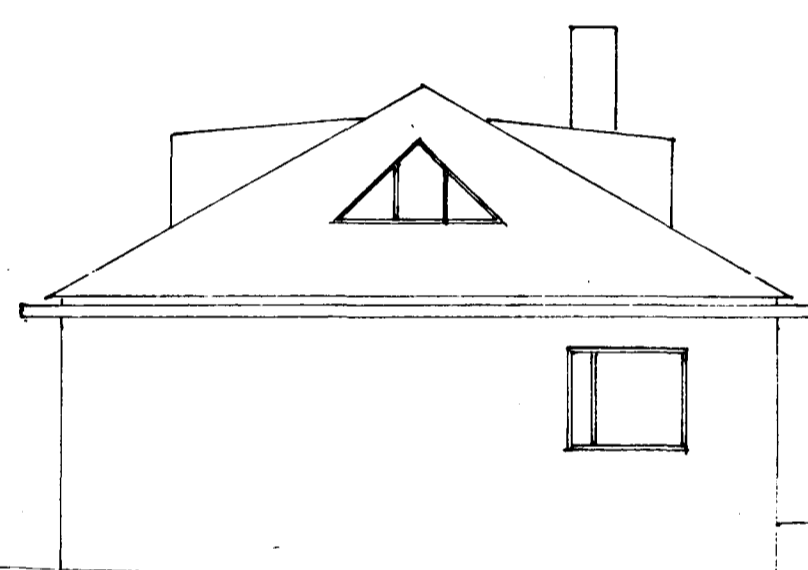

SUÐAUSTUR

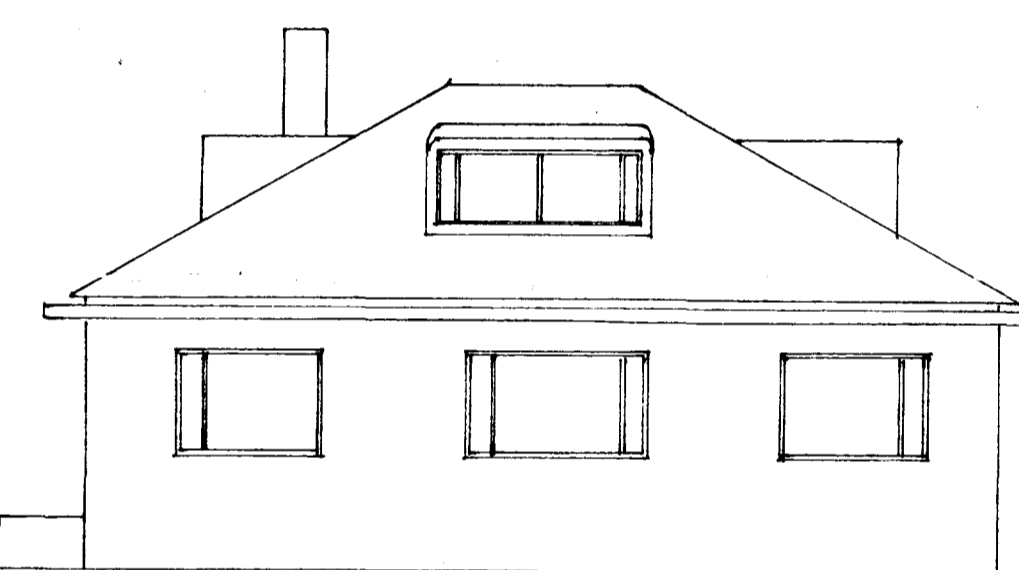

SUÐVESTUR

H'AABARD 10

GLUGGABREYTING

ÚTLIT 1:100

Hafnarfirdi 2. maí 1980
E. Sigurðsson