



Samþykkt á fundi bygginga-  
nefndar þ. 16.4.1975  
BYGGINGAFULLTRÚINN  
Í HAENARFIRÐI  
*F. Sigurðsson*

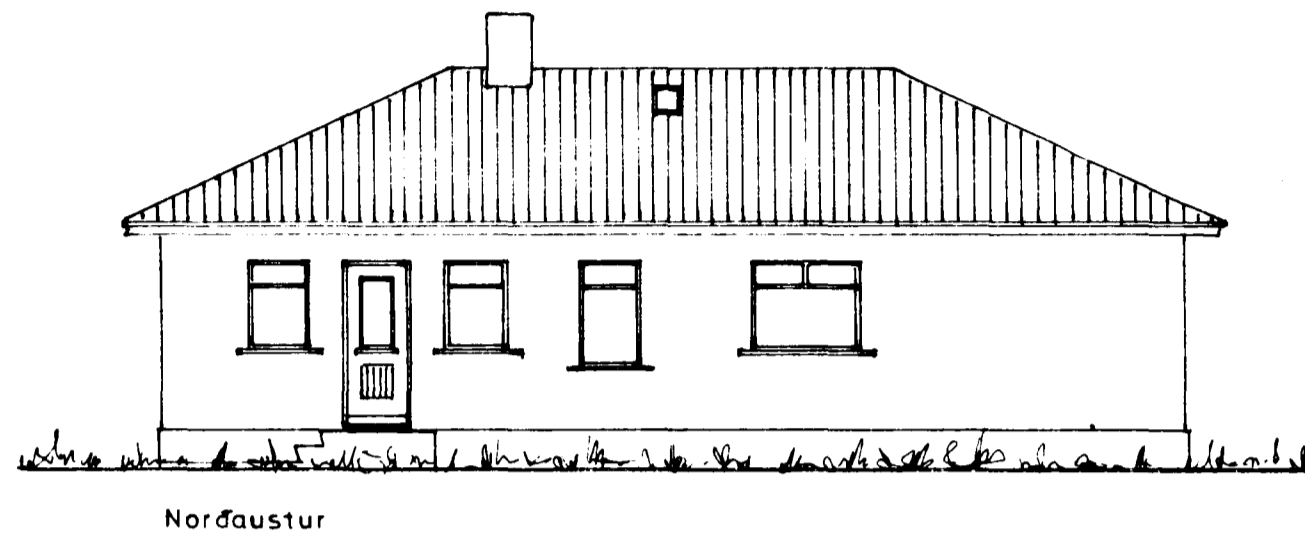

FYRIR BREYTINGU

EFTIR BREYTINGU

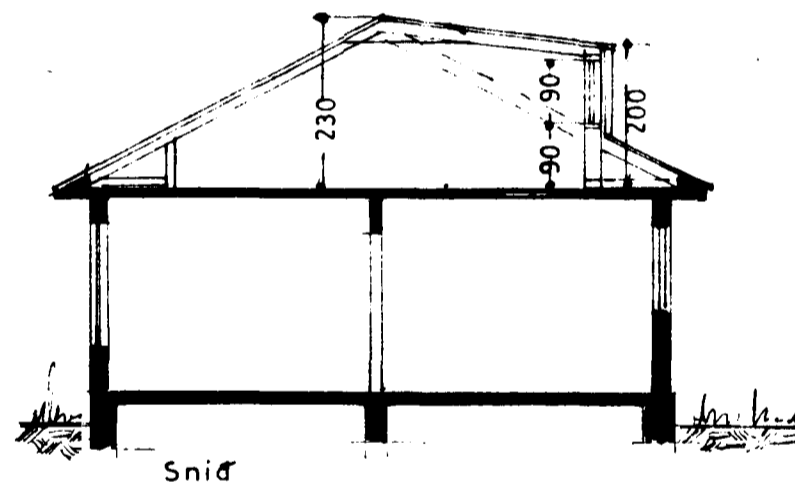

10m<sup>2</sup>

H'AABARÐ NR 11

KVISTUR

ÚTLIT 1:100  
SNIÐ

Hatmarfirti 5. apríl 1975  
*F. Sigurðsson*

TEIKN