
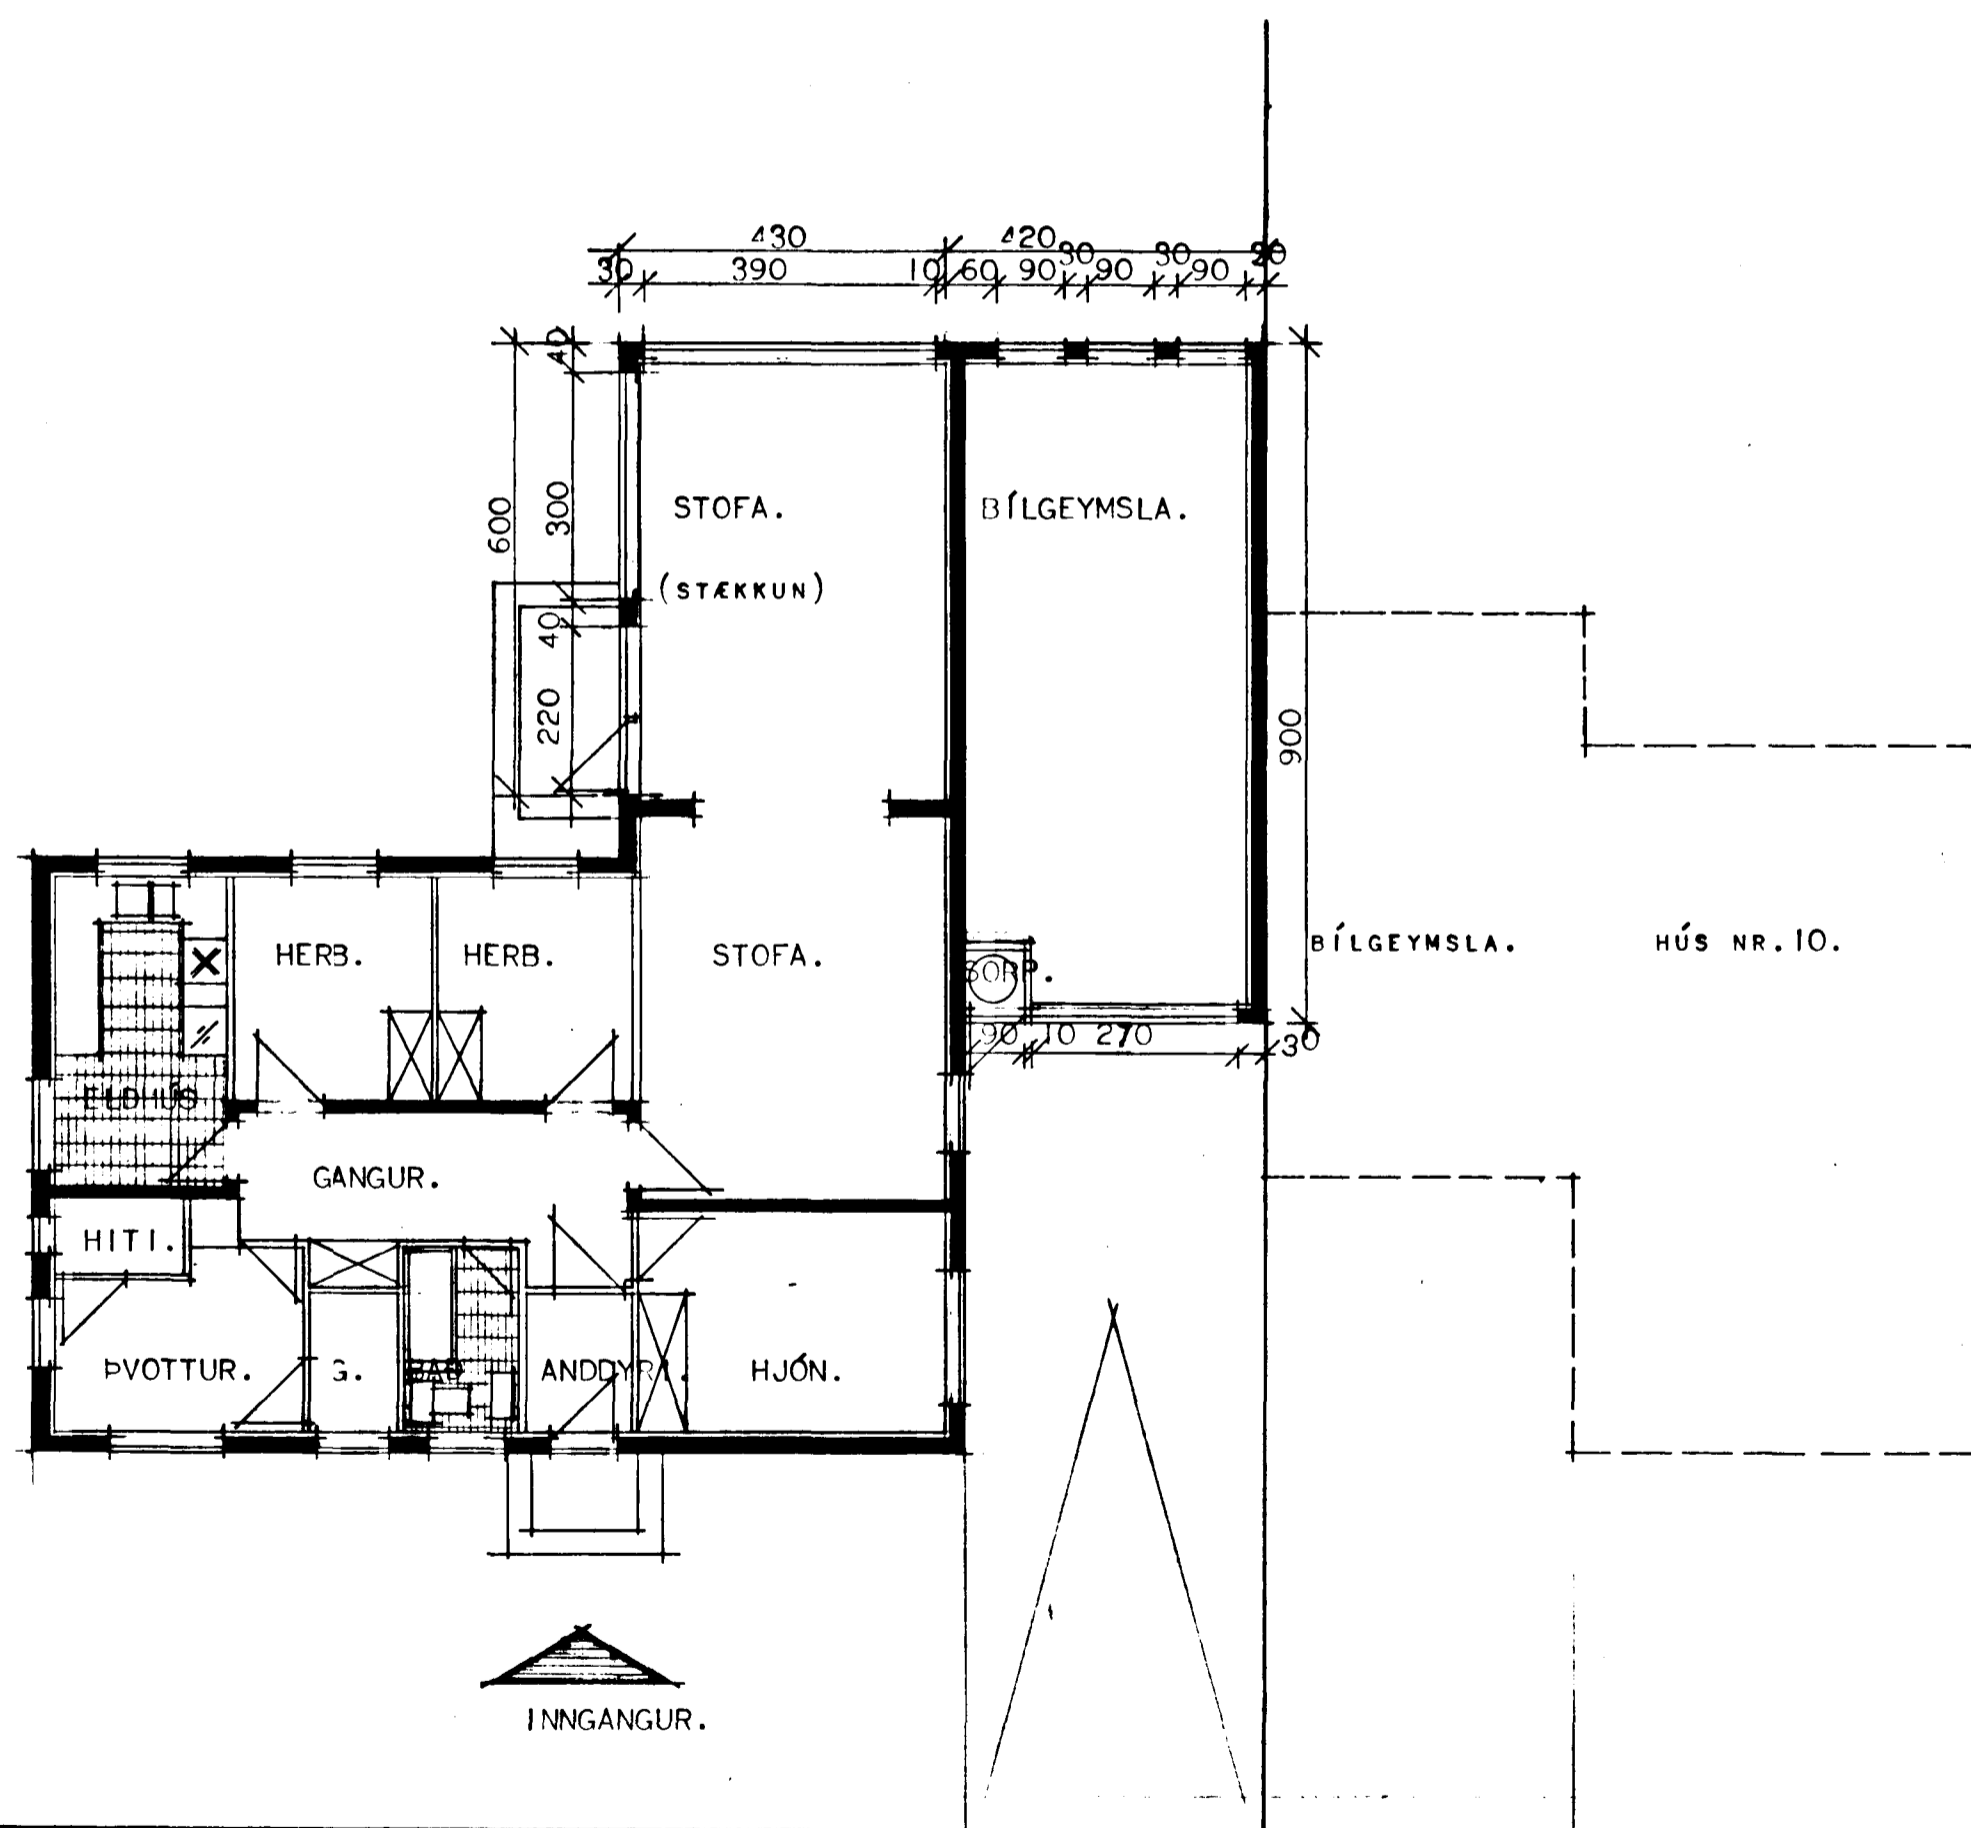


HÁABARÐ. 12.

Samþykkt á fundi bygginga-
nefndar þ. 23/7 1986
BYGGINGAUFULLTRÖÐIN
Í HAFNARFÉLDI

Eirada Hjálmar

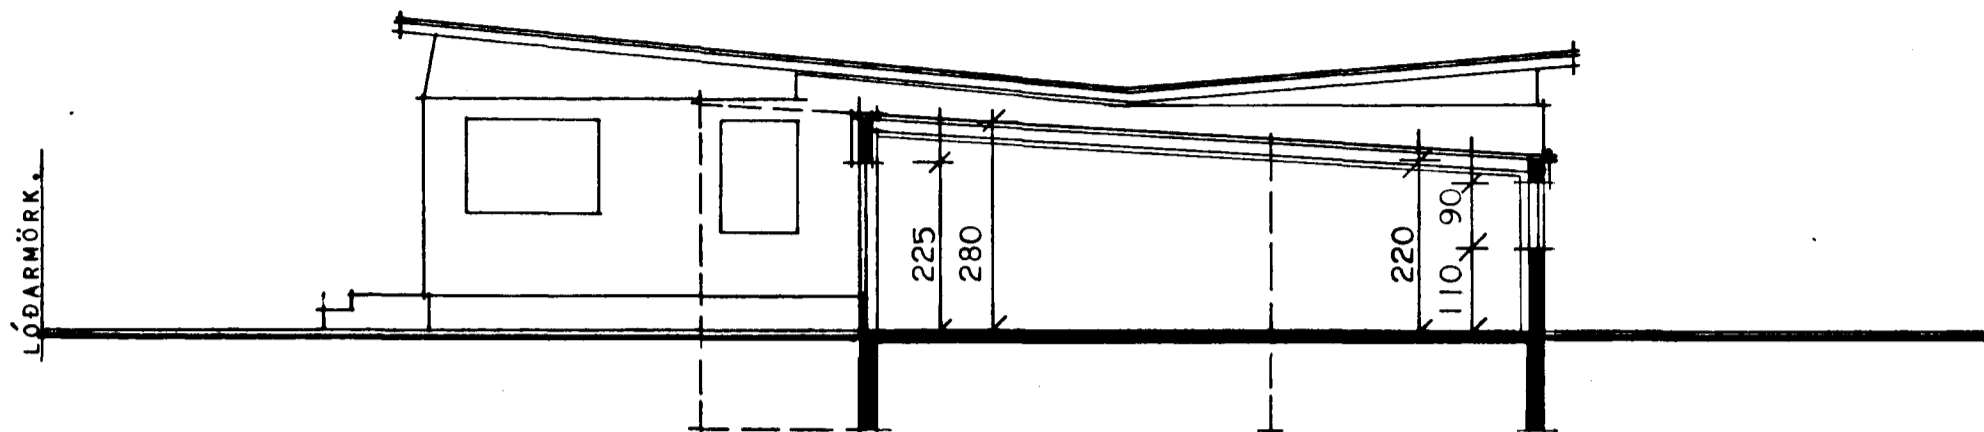

BREYTT Í JÚLÍ '86. *Alma Andulora*

HÚSNÆÐISMÁLASTOFNUN RÍKISINS.	
GRUNNMYND OG SNEIÐING MÁL 1:50.	EINBÝLISHÚS. VERK. 9.
	MKV. 1:50.
	MAÍ 1980
<i>Eirada Hjálmar</i>	
TEIKNAD Í MAÍ '80H.R.	