




Samþykkt á fundi bygginga-
nefndar þ. 23.7.1986.
BYGGINGAFLUMÓÐUR
Í HAFNARÞINGI
Eiríkur Þ. Gunnarsson

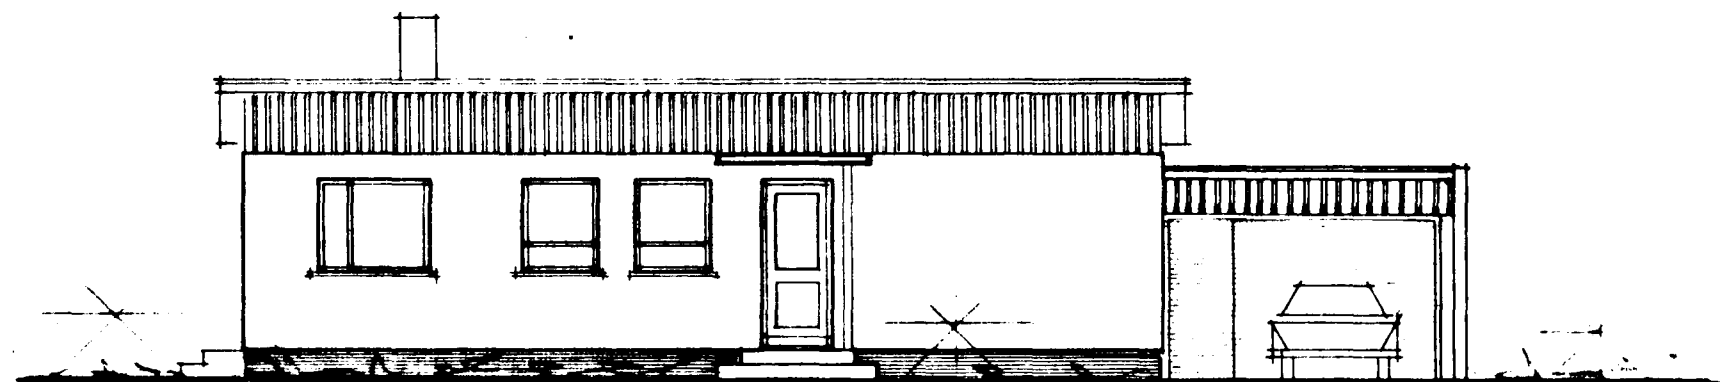


NORÐUR

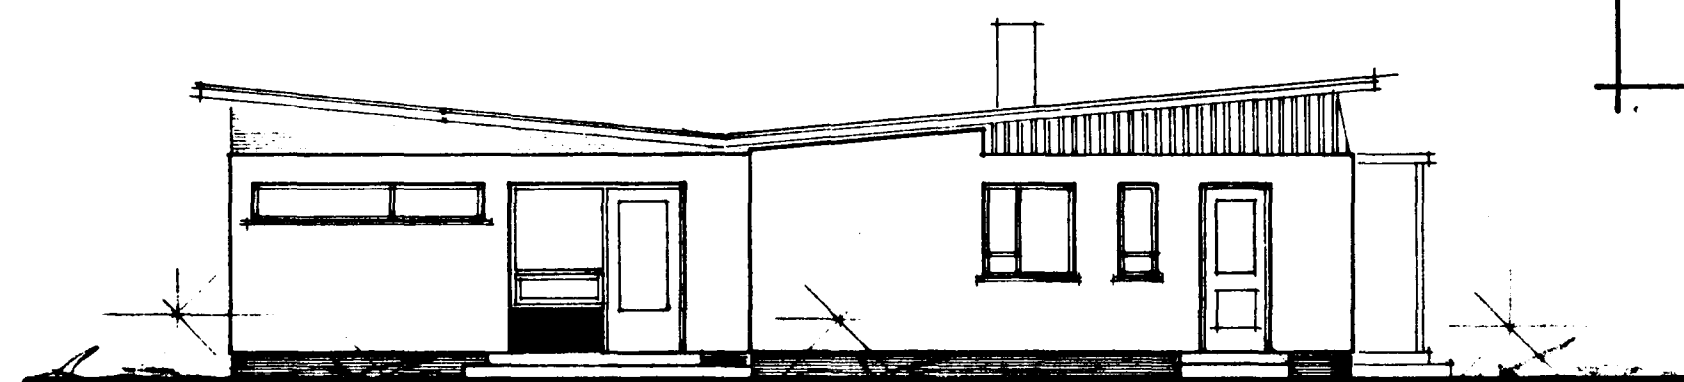


AUSTUR

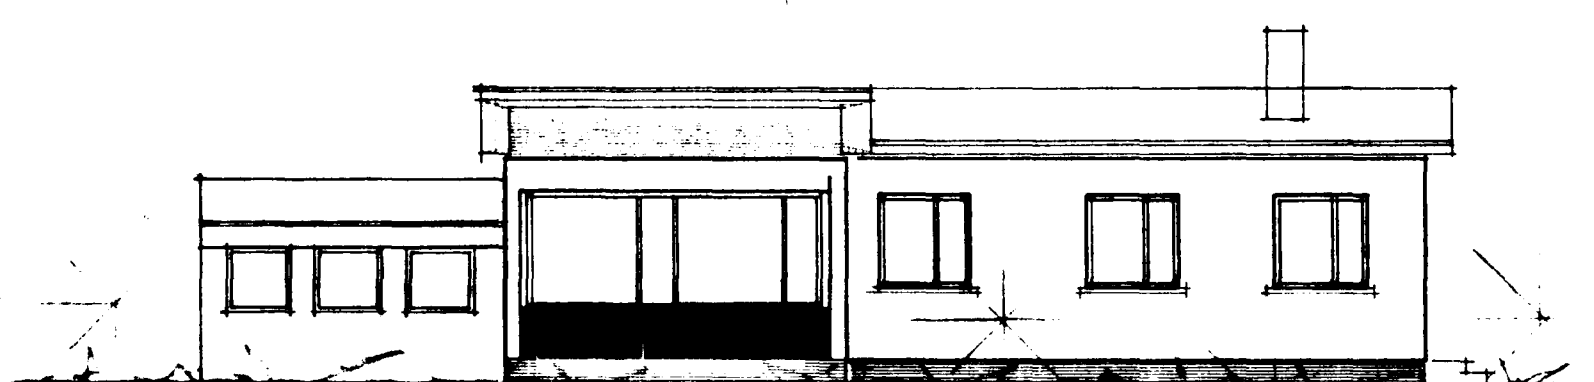

SUÐUR

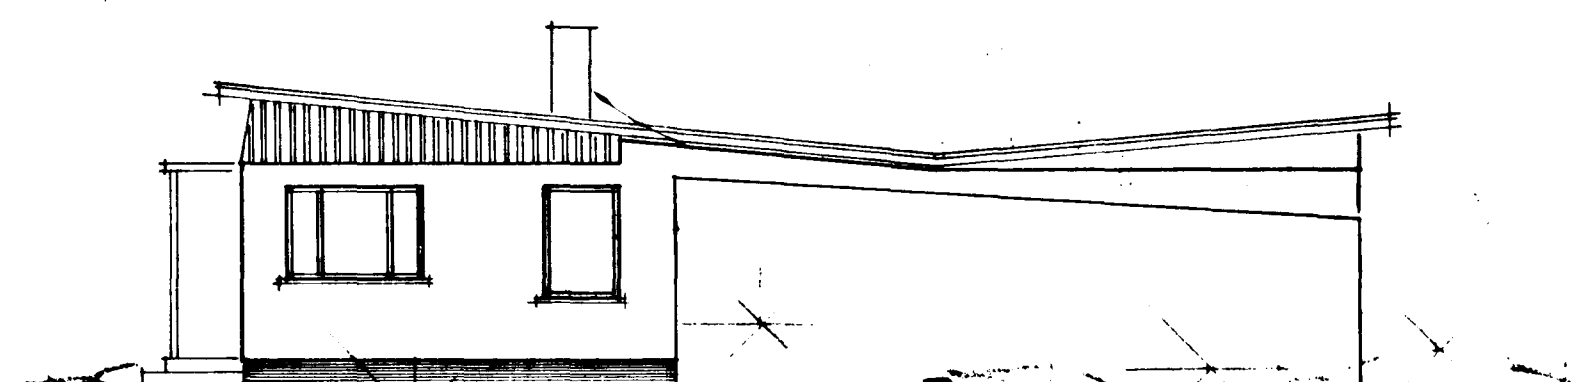

VESTUR

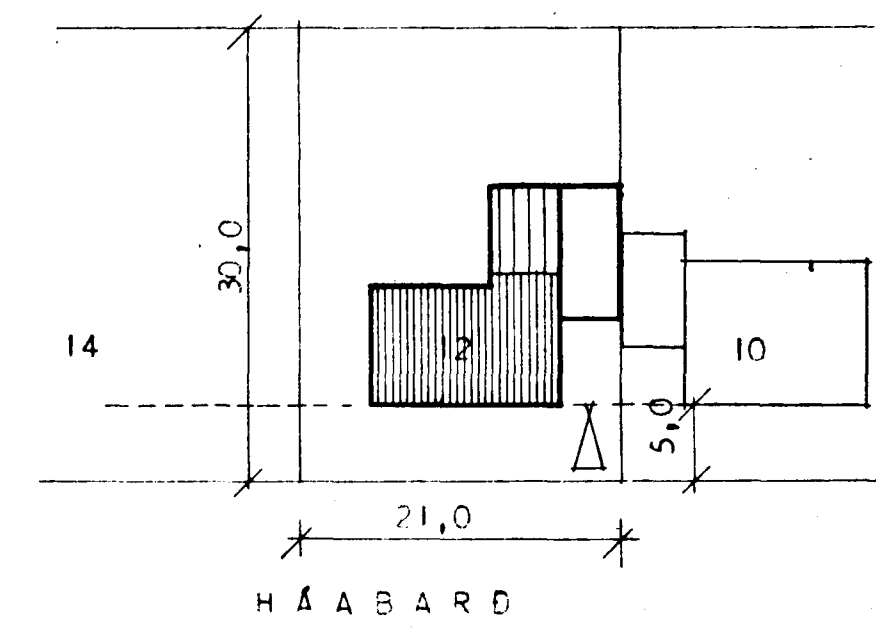

HÁABARÐ

Afstöðumynd MÁL 1:500

REYTT Í JÚLÍ '86. *Alma Lindtorn*
BERYTT Í MAÍ '80H.R.

HÍSNÆÐISMÁLASTOFNUN RÍKISINS	
ÚTLIT OG AFSTÖÐU- MYND	EINBYLISHÚS
	VERK
	9
	MKV 1:100 1:500
	APRÍL 1966
FRUMTEIKN. MAGNÚS LUGVARSSON 1958	
STÆKKUN. <i>Eiríkur Þ. Gunnarsson</i>	