



————— SKOLPLÖGN PLAST-OG STEYPTAR PÍPUR HEILPAKKADAR
 - - - - - RENNVAÐSLÖGN
 - - - - - OG JARÐVAÐSLÖGN HÁLFPAKKADAR

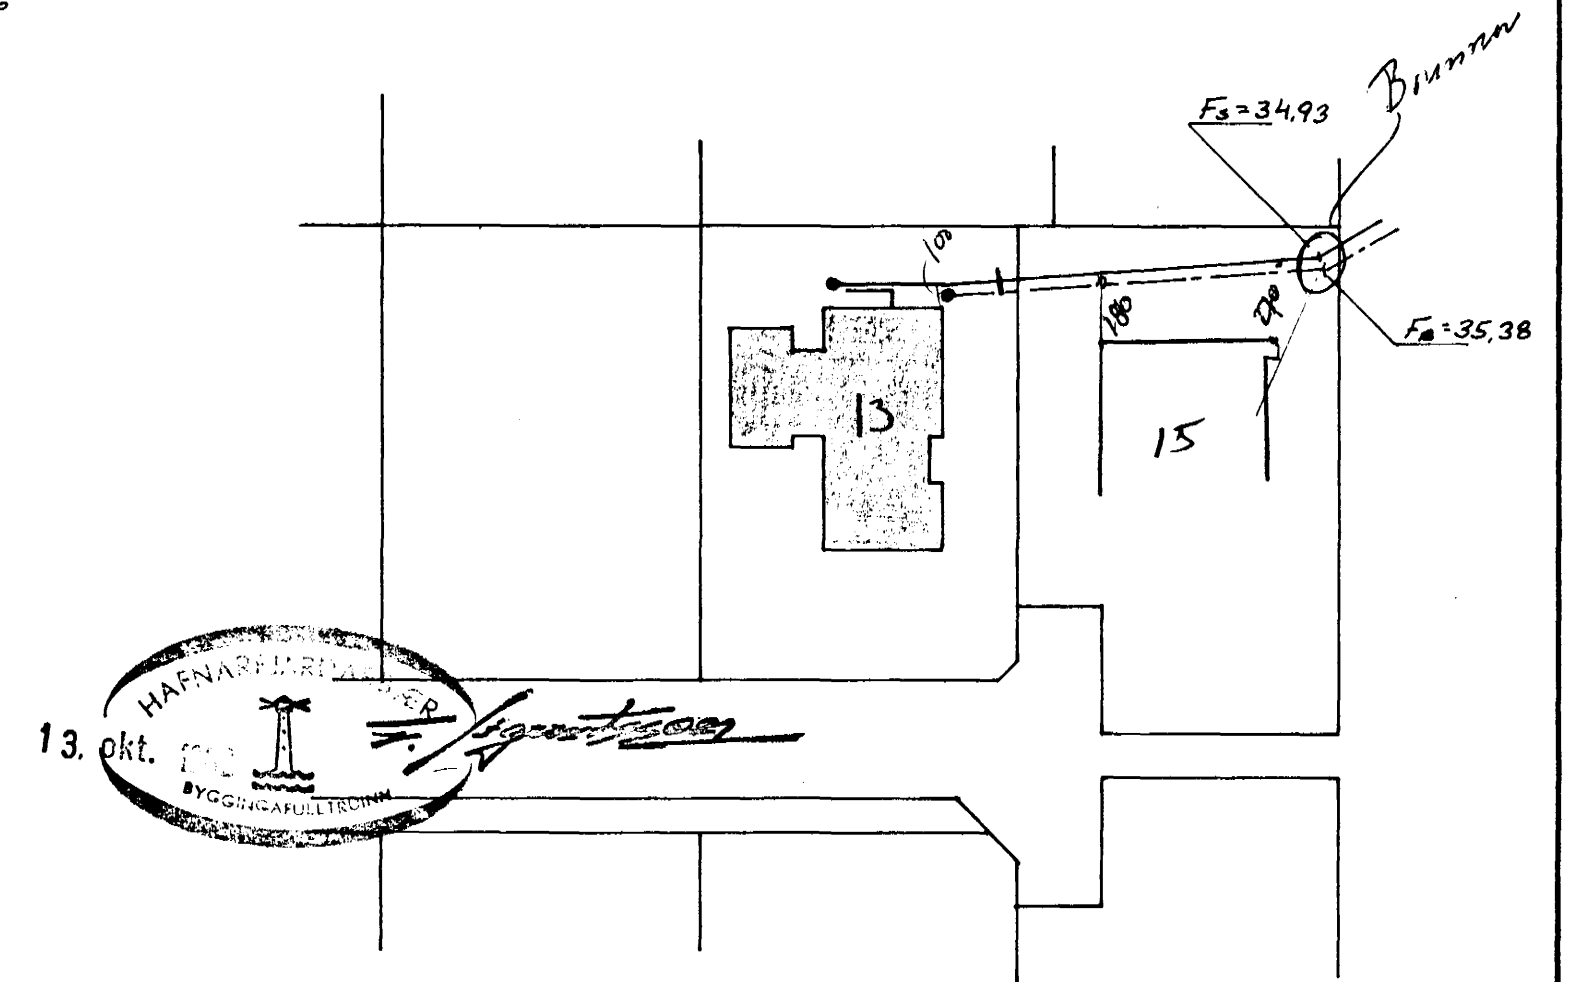

13. okt.  *[Signature]*

Ath. Þessi teikning kemur í stað fyrri teikningar.

REIKN. SGS	SVEINN G. SVEINSSON	BR.
TEIKN. RVIK I okt. '92		VERK NR.
	HAABARD 13, HAFNARFIRÐI	MÆLIKV. 1:50:500
	jarðlagnir	TEIKN. NR. 21