Samþykkt á fundi byggingarnefndar þ. 14/7 1982
BYGGINGAFULLTRÚINN
Í HAFNARFIRÐI

Áskilið að veggir og þak bílgeymslu séu B 60 í flokki I.
Aðvörðum um skjólvegg þrjóta

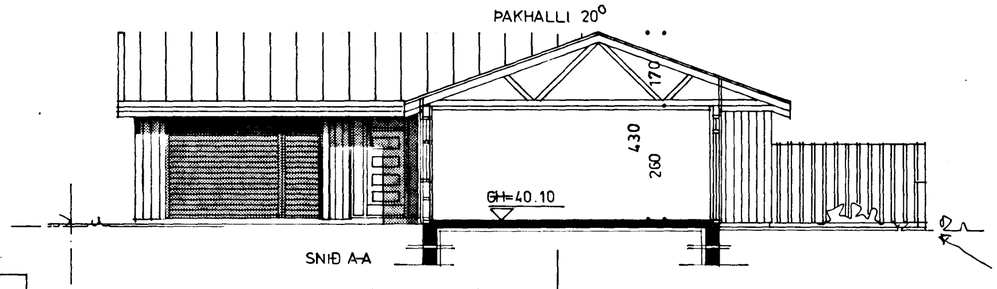

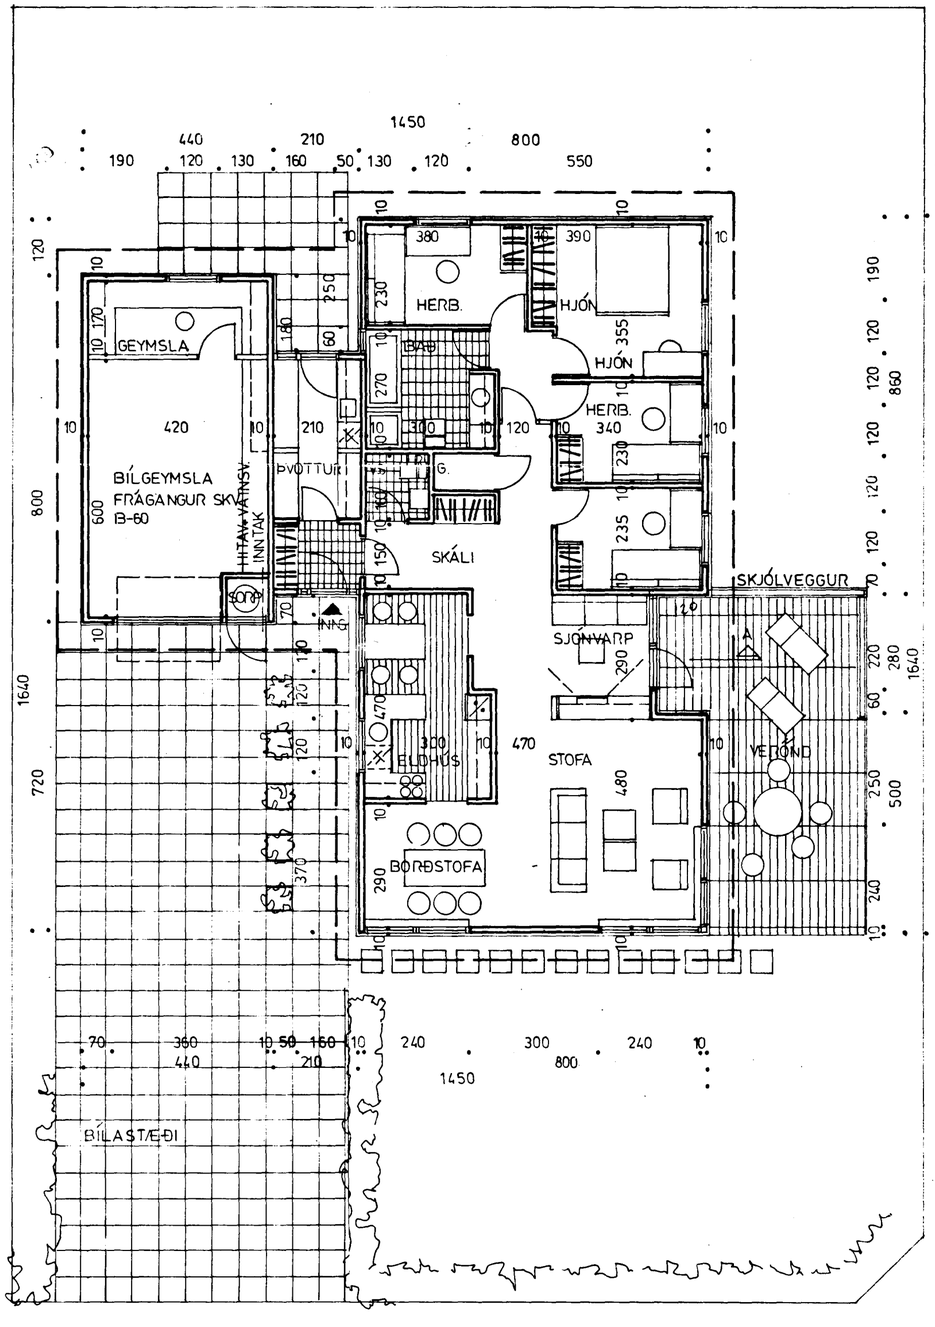

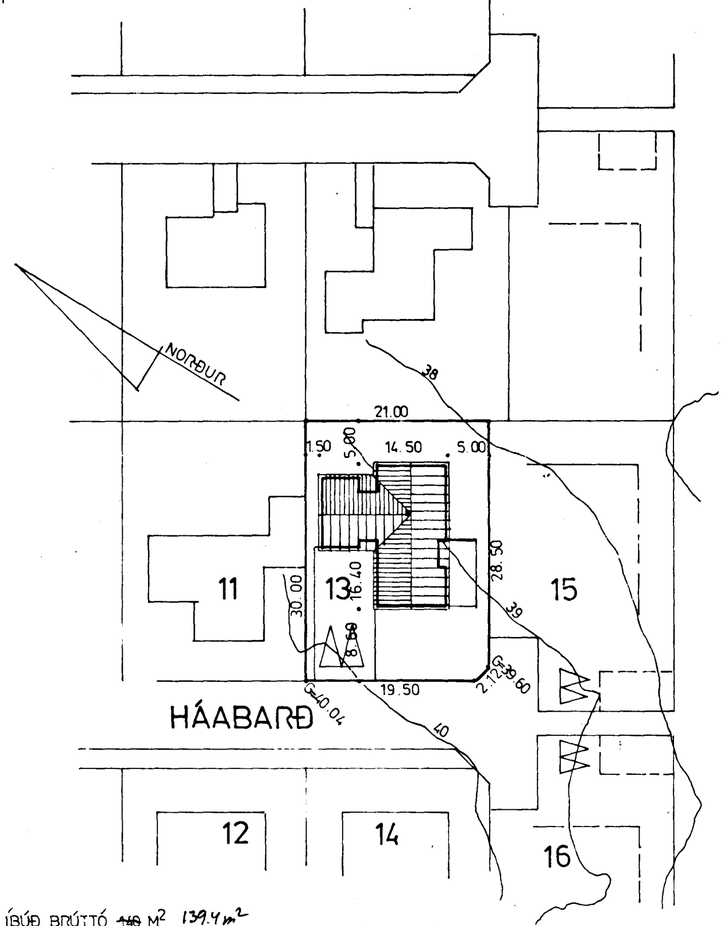

ÍBÚÐ BRÚTTÓ ~~140~~ M² 139.4 m²
BÍLGEYMSLA ~~35~~ M² 35.2 m²
SAMTALS 175 M² 174.6 m²
LÓÐ 628.88 M²

TIMBURHÚS: YSTA KLÆÐNING 1"x5"
EINANGRUN ÚTVEGGJA: 5"GLERULL
ÞAK: KRAFTSPERRUR FRÁ HÚSASMIÐJUNNI HF
LITAÐ BÁRUSTÁL Á ÞAKI
EINANGRUN ÞAKS: 7"GLERULL

3210-0130-01

RVSK JÚNÍ 82	SVEINN G. SVEINSSON SÍMI 26399-66613 SIGURÐUR SIGURÐSSON	GERÐ NR.
TEIKN. SS YFIRF. SGS	HÁABARÐ 13 HAFNARFIRÐI	VERK NR.
MÆLIKV. 1:100, 1:500	GRUNNMYND, SNIÐ OG AFSTÖÐUMYND	TEIKN NR. 1