



Samþykkt á fundi bygginga-  
ráðs í Hafnarfirði d. 14/7 1982  
BYGGINGAFULLTRÚINN  
Í HAFNARFIRÐI  
*Sveinn G. Sveinsson*


'Aðskilið að veggri og þak bilgagnsmála  
sú B 60 í flokki I.  
Akvörðun um skjalveg frestað.  
F. Sig.

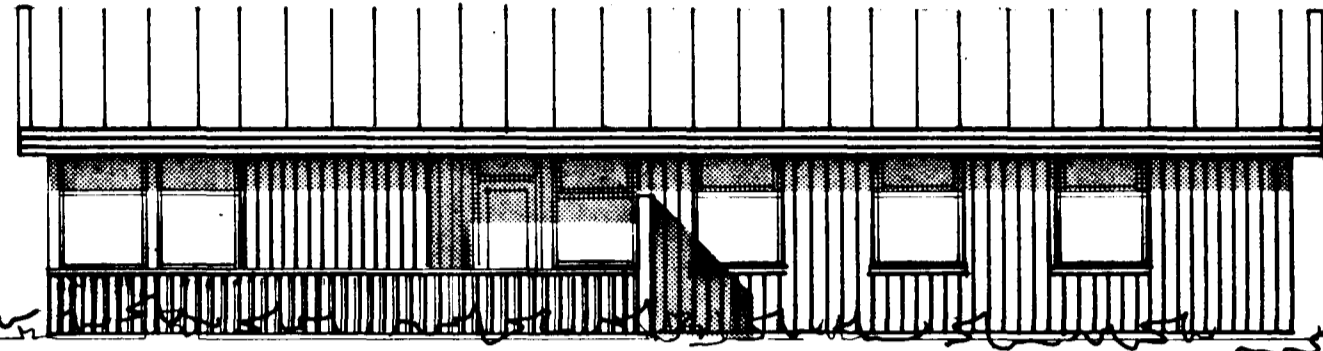


SÚÐAUSTUR

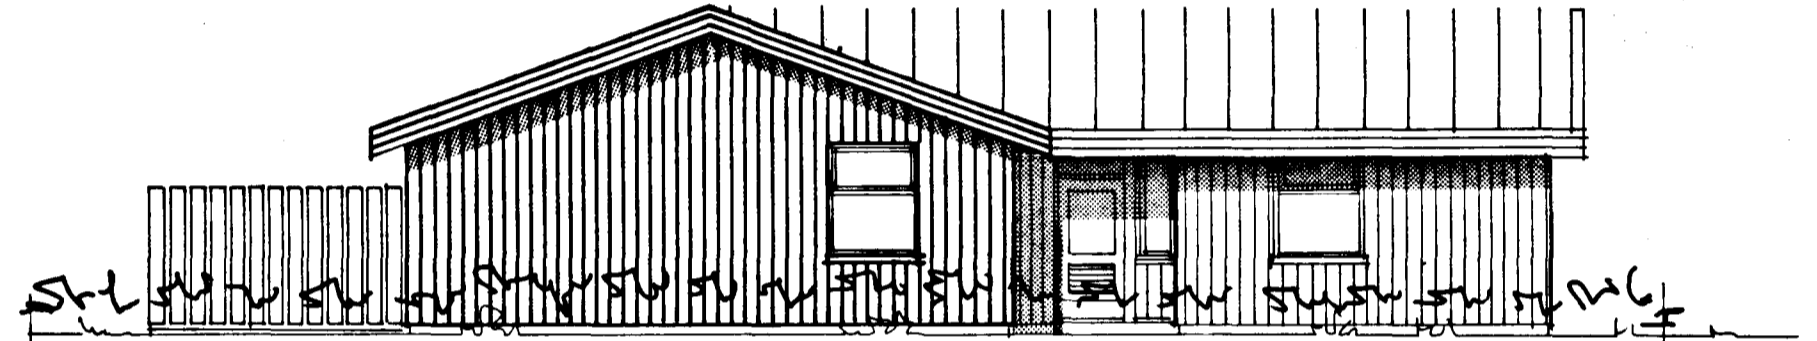

NORÐAUSTUR

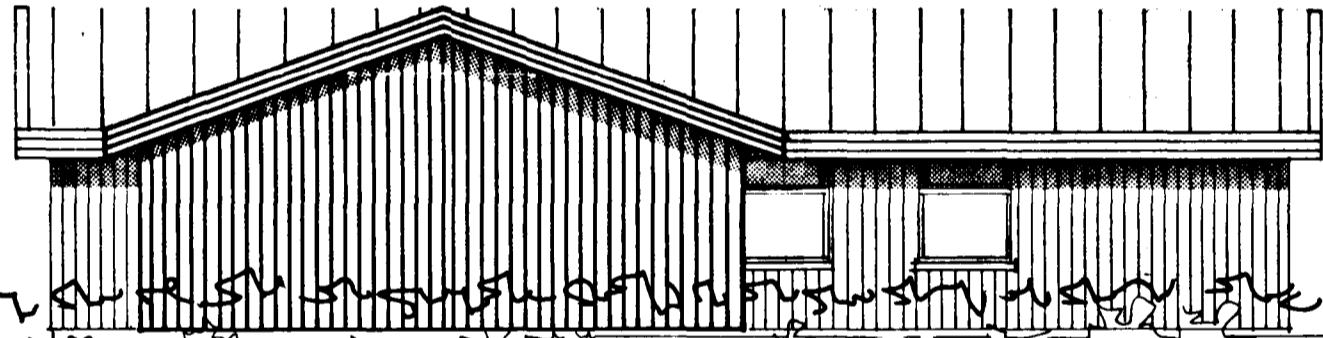

NORÐVESTUR

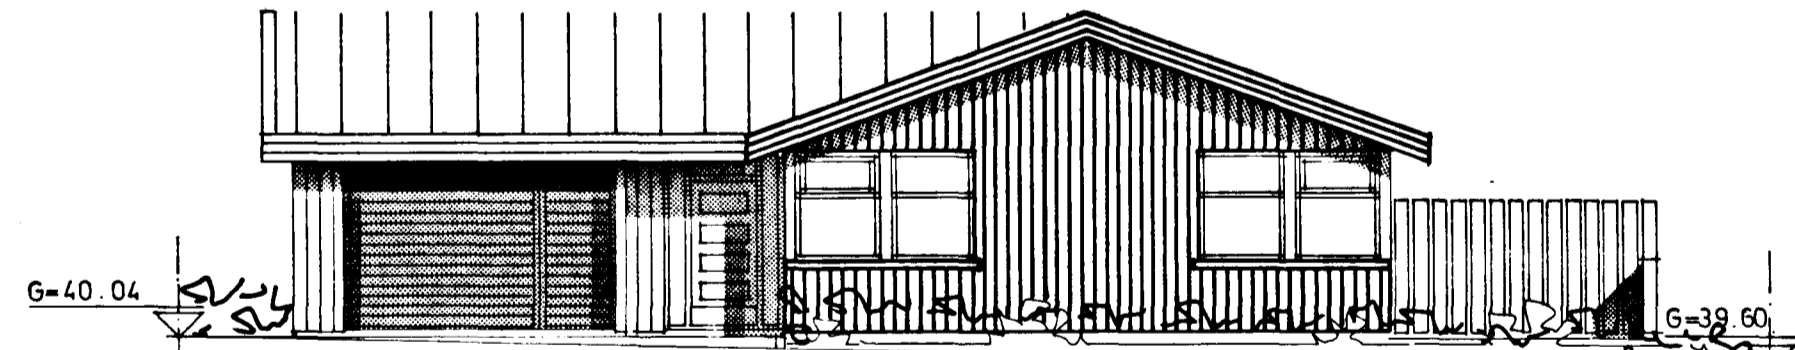

SÚÐVESTUR

3210-0130-01

RVK. I JUNÍ 82 <i>Sveinn G. Sveinsson</i>	SVEINN G. SVEINSSON SIMI SIGURÐUR SIGURÐSSON	26399-66613	GERÐ NR.
REIKN. TEIKN. SS VFIRF. SGS	HÁABARÐ 13 HAFNARFIRÐI		VERK NR.
MÆLIKV. 1:100	ÚTLITSMYNDIR		TEIKN NR. 2