


GRUNNMÝND FRÆNNISLAGNIR 1:50

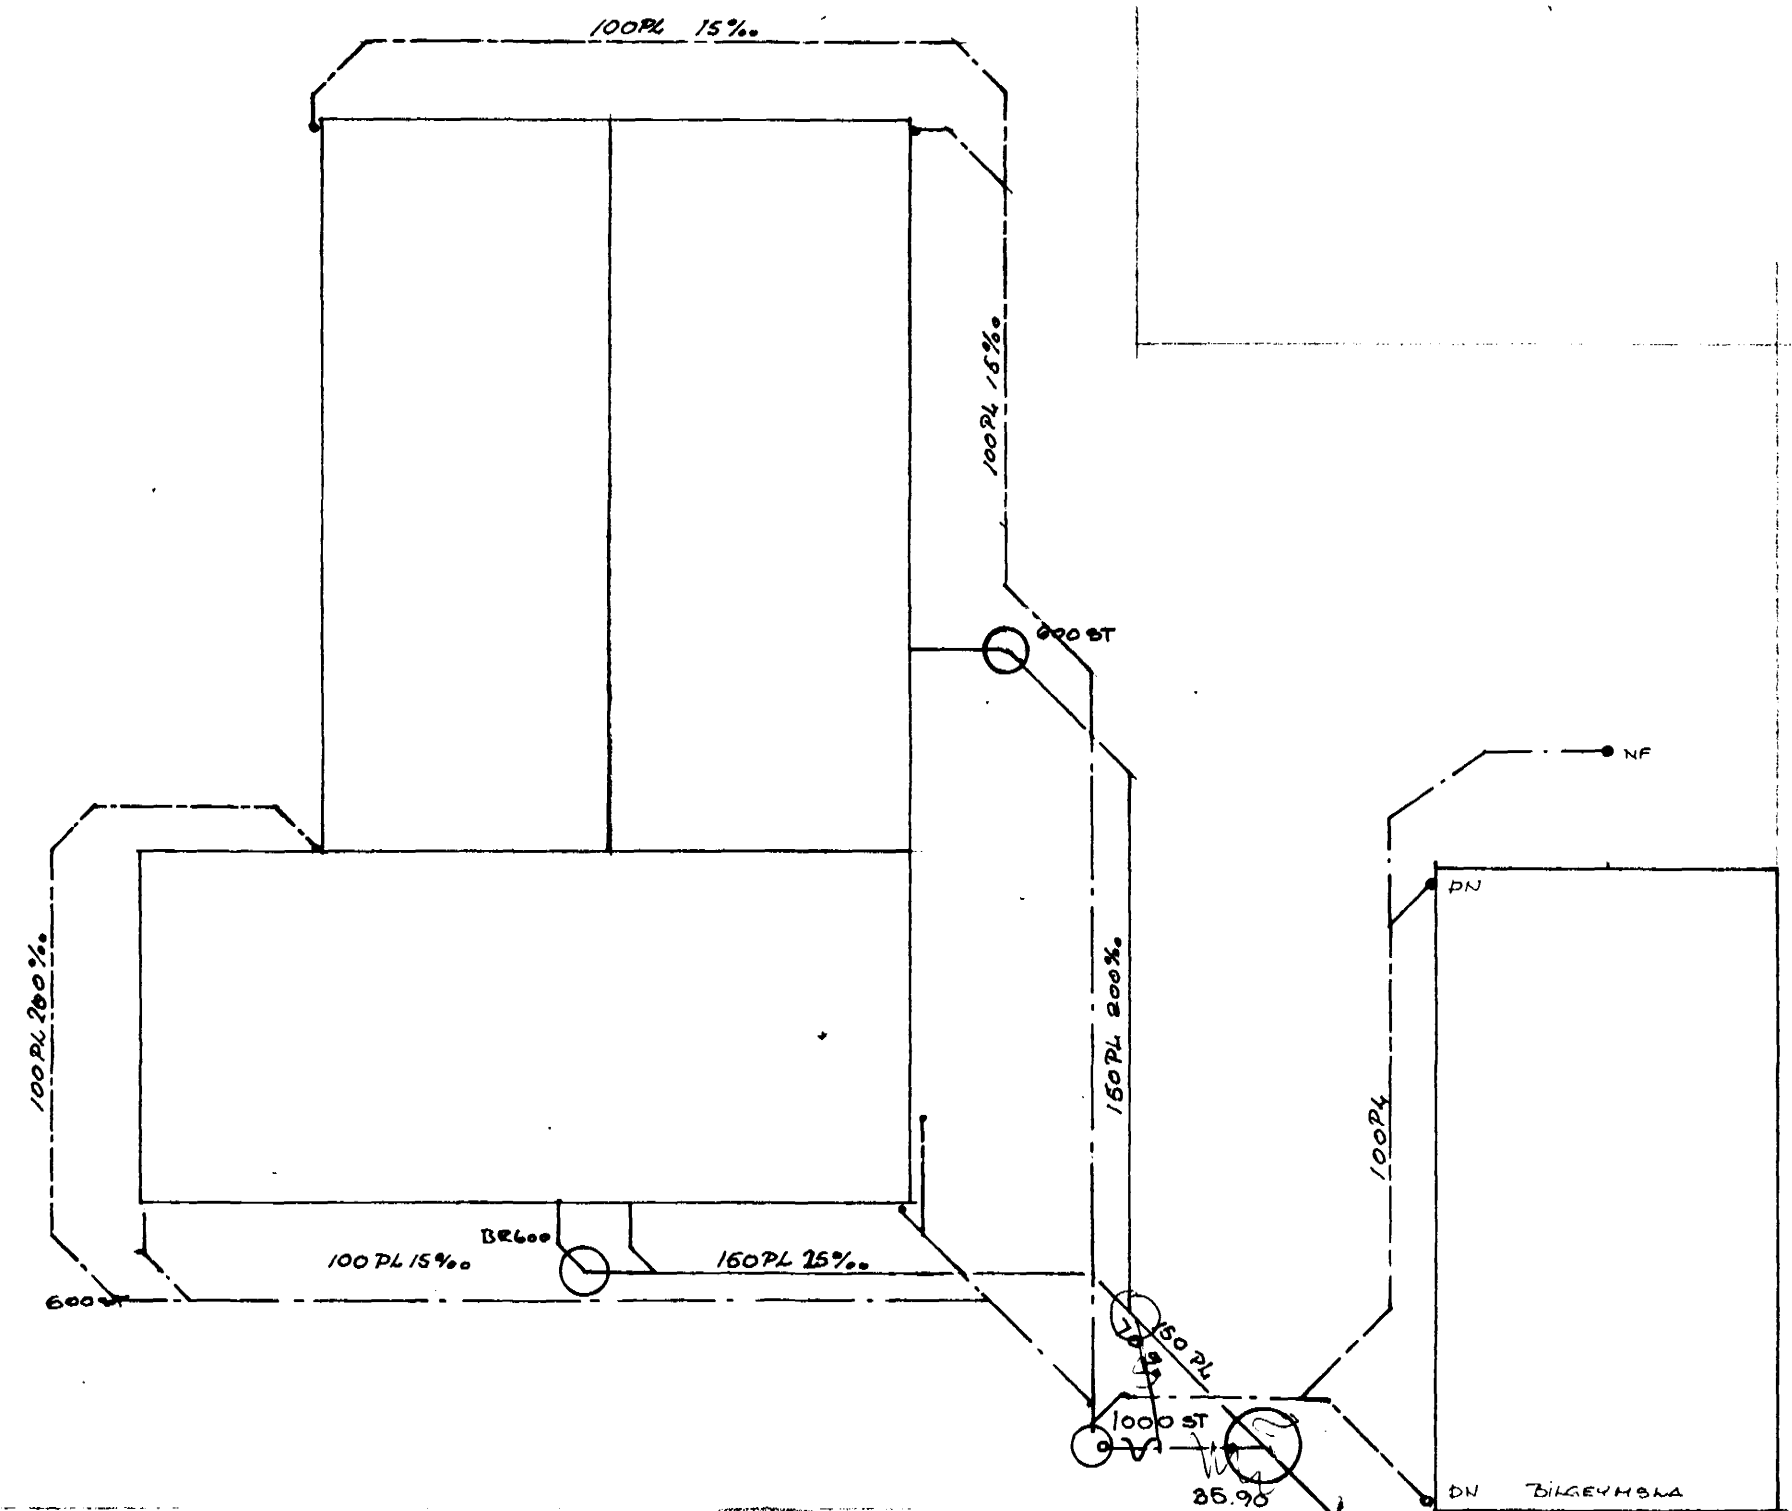

AFSTÖÐUMÝND 1:100

29. JUN 1983  
 HAFNARFIRÐI  
 BYGGINGAÆTLAÐA  
 HAFNARFIRÐI  
 HAFNARFIRÐI

F		VERK	HÁBARD 16 HAFNARFIRÐI
E		GRUNNMÝND	AFSTÖÐUMÝND
D		FRÆNNISLAGNIR	
C			
B			
A	2/6 83	REGNLAGN BREVTT -	TEIKN. NR. 301 A AF 8312
BR.	DAGS	BREYTING	HANNAD pZ TEIKNAD
PÁLL ZÓPHONÍASSON			KVARDI 1:50 1:100
BYGGINGAÆKNIFRÆÐINGUR			DAGS. APRIL 1983
KIRKJUVEGI 23 · 98-2711			
900 VESTMANNAEYJUM			