



Samþykkt á fundi bygginga-
nefndar þ. 15/16. 1977
BYGGINGAFULLTRÚÐ N
Í HAFNARFIRÐI
F. Sigurðsson

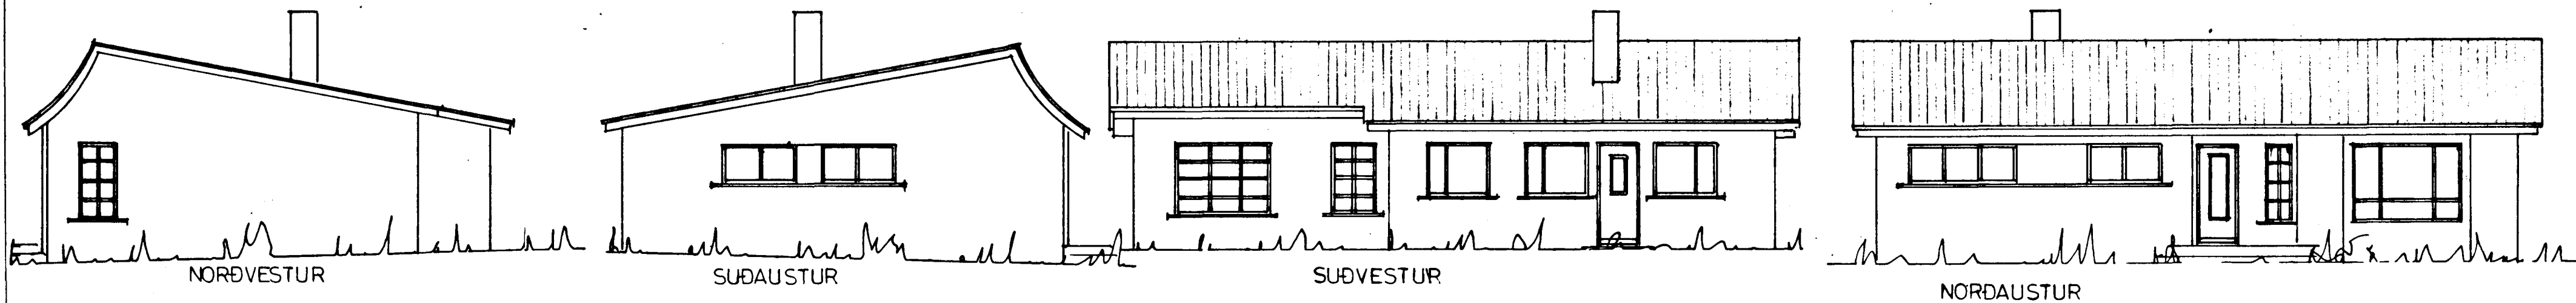

FYRIR BREYTINGU
EFTIR BREYTINGU

tiffopdf - www.rubissoftware.com - Demo Version

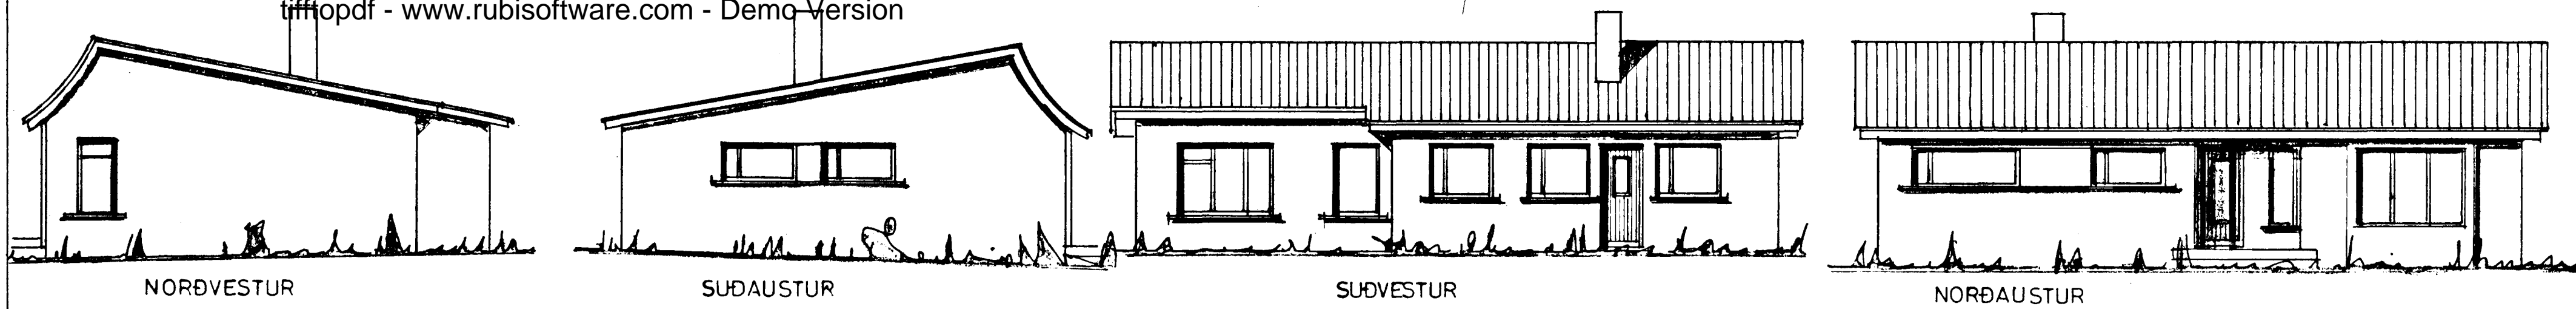

HÁABARÐ NR 2
GLUGGABREYTING
ÚTLIT 1:100
Hatmarkaði 6. júlí 1977
F. Sigurðsson