
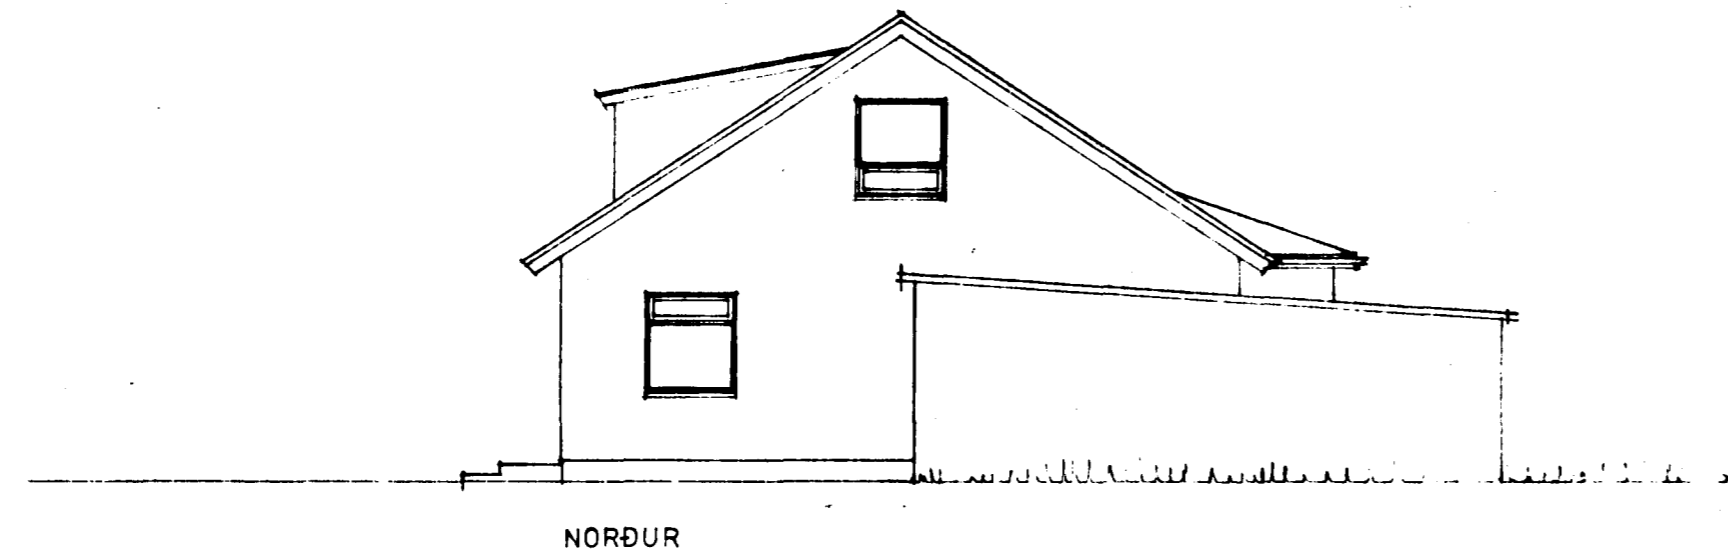
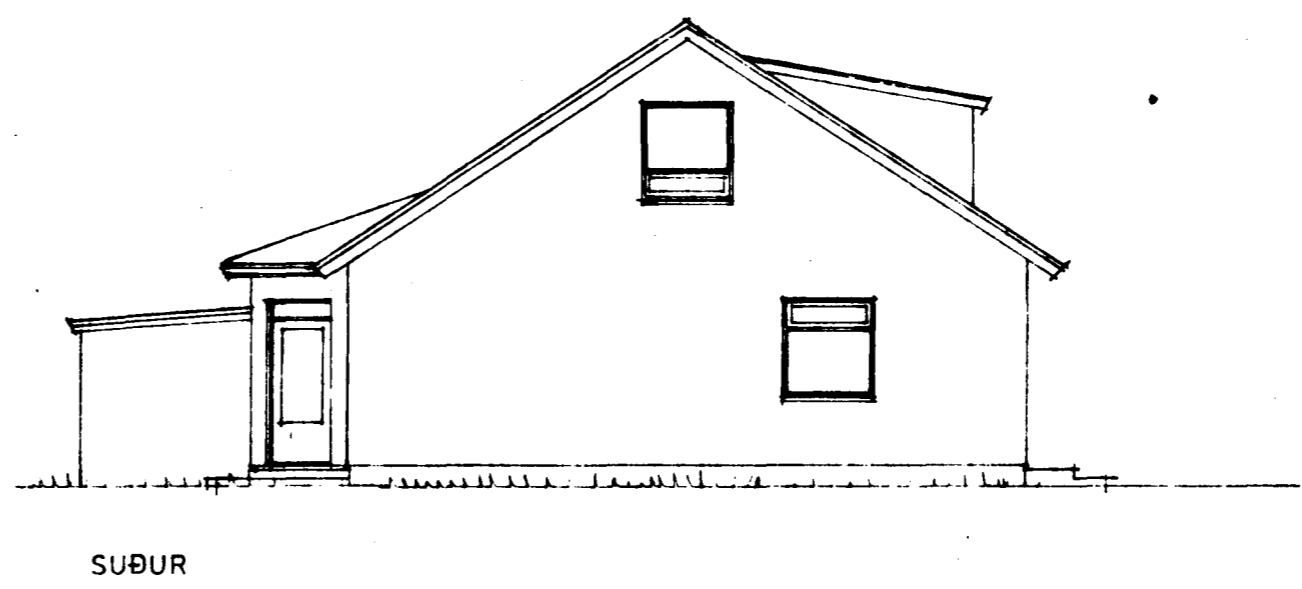
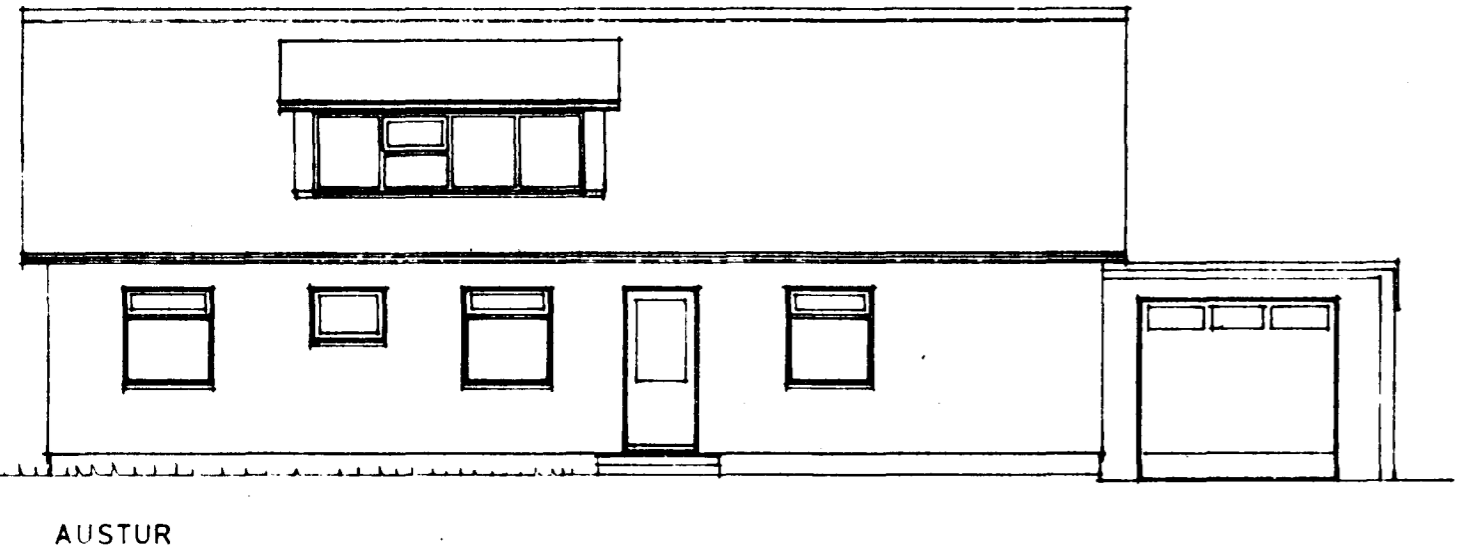
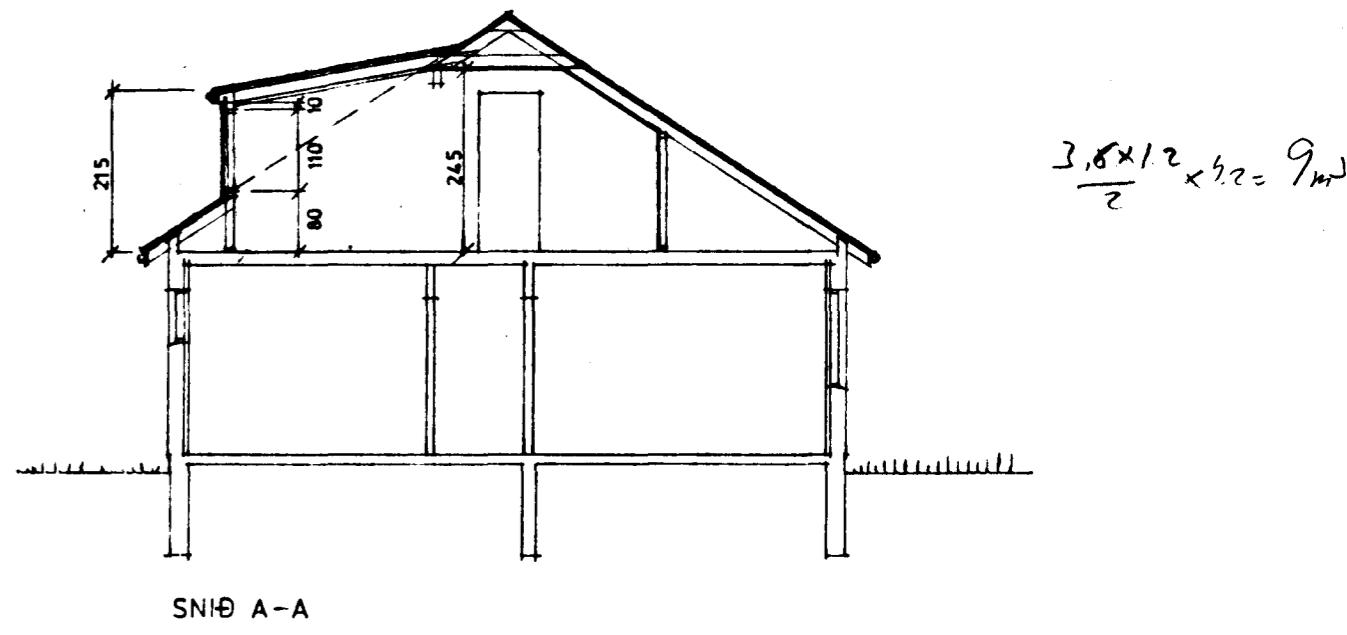
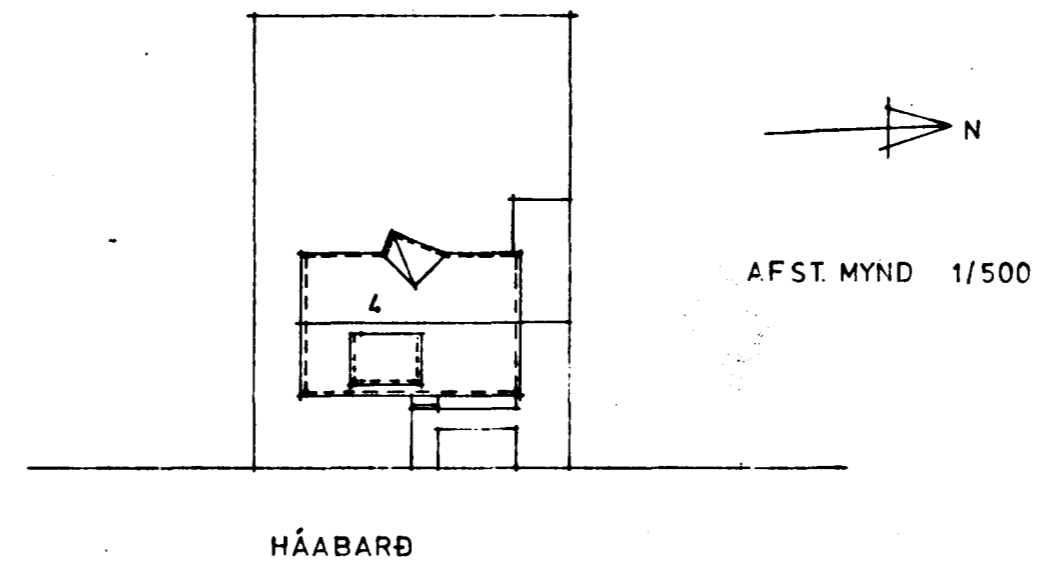


Samþykkt á fundi bygginga-
nefndar þ. 9/3 1983
BYGGINGAFULLTRÚIN
Í HAFNARFIRÐI
[Signature]

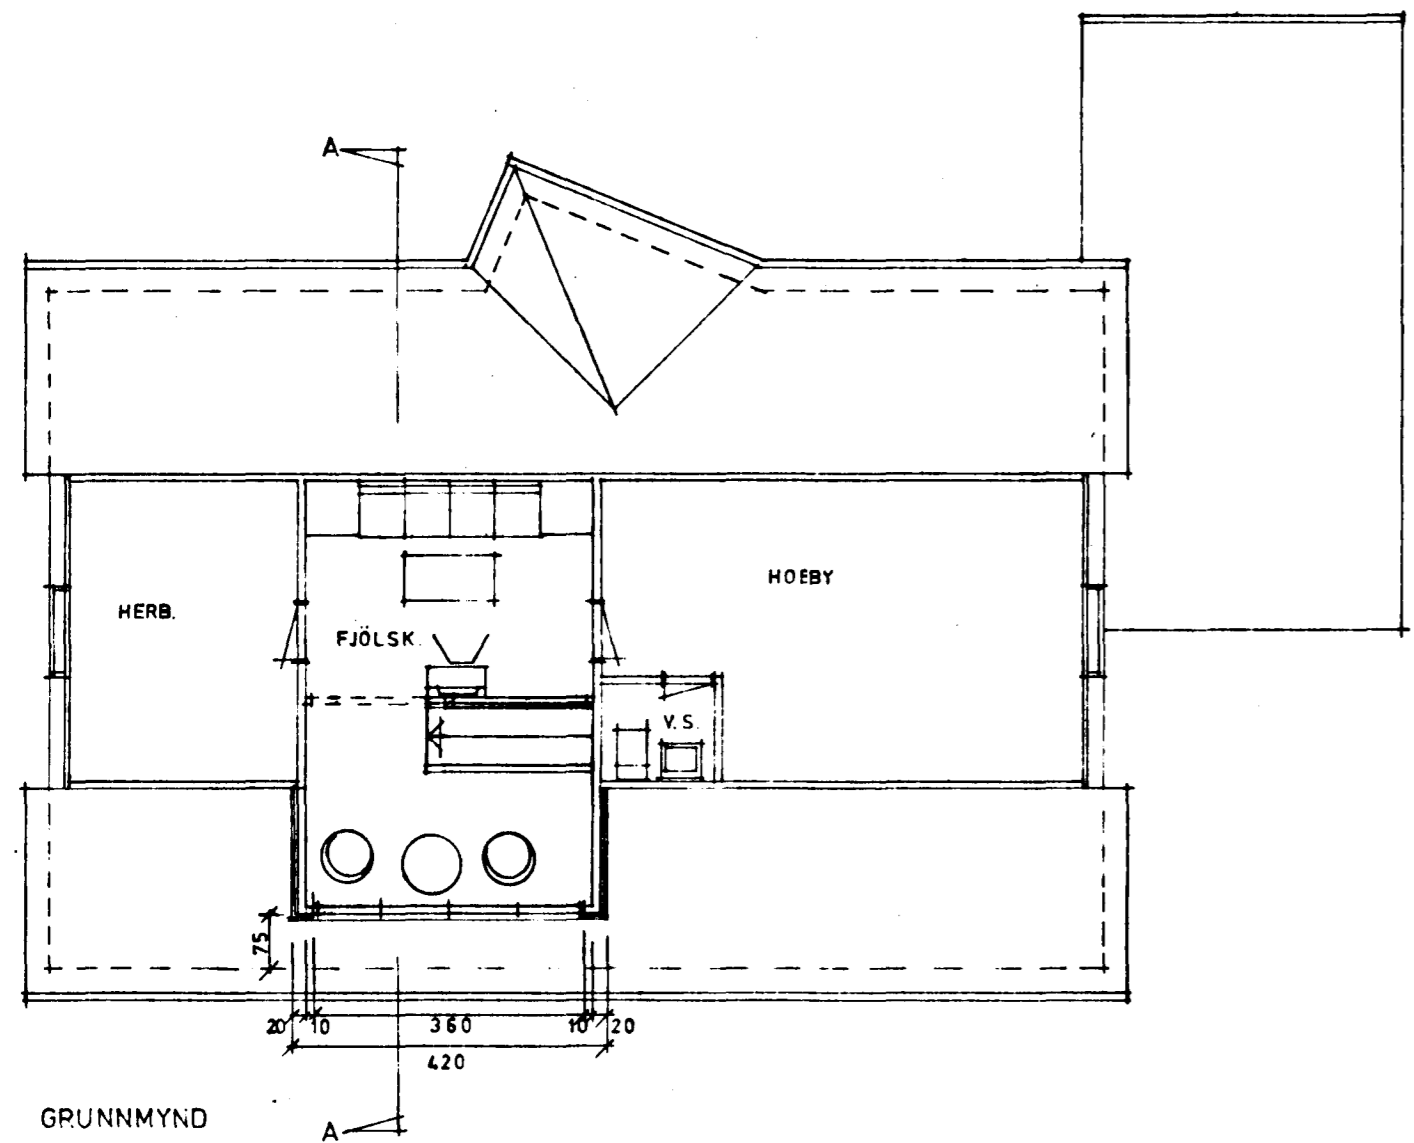

3210-0040.01

[Signature]