
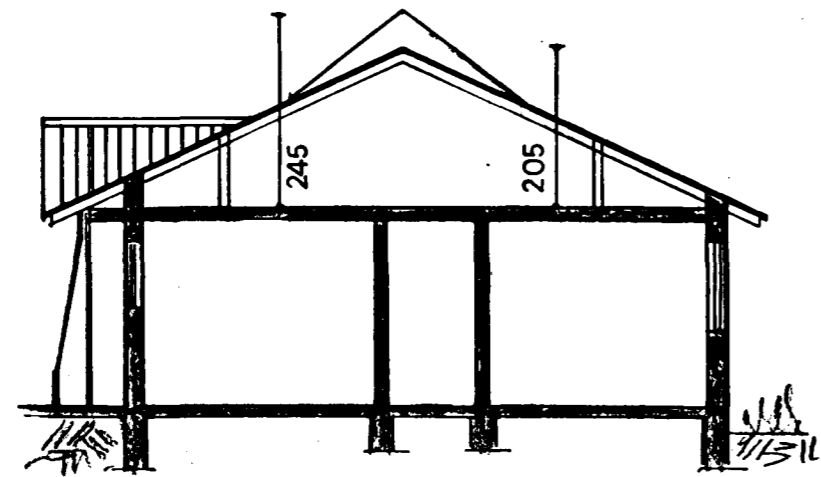


Samþykkt á fundi bygginga-
nefndar þ. 24.6.1992


BYGGINGAFULLTRÚINN
[HAFSREIÐI]


SNID A-A

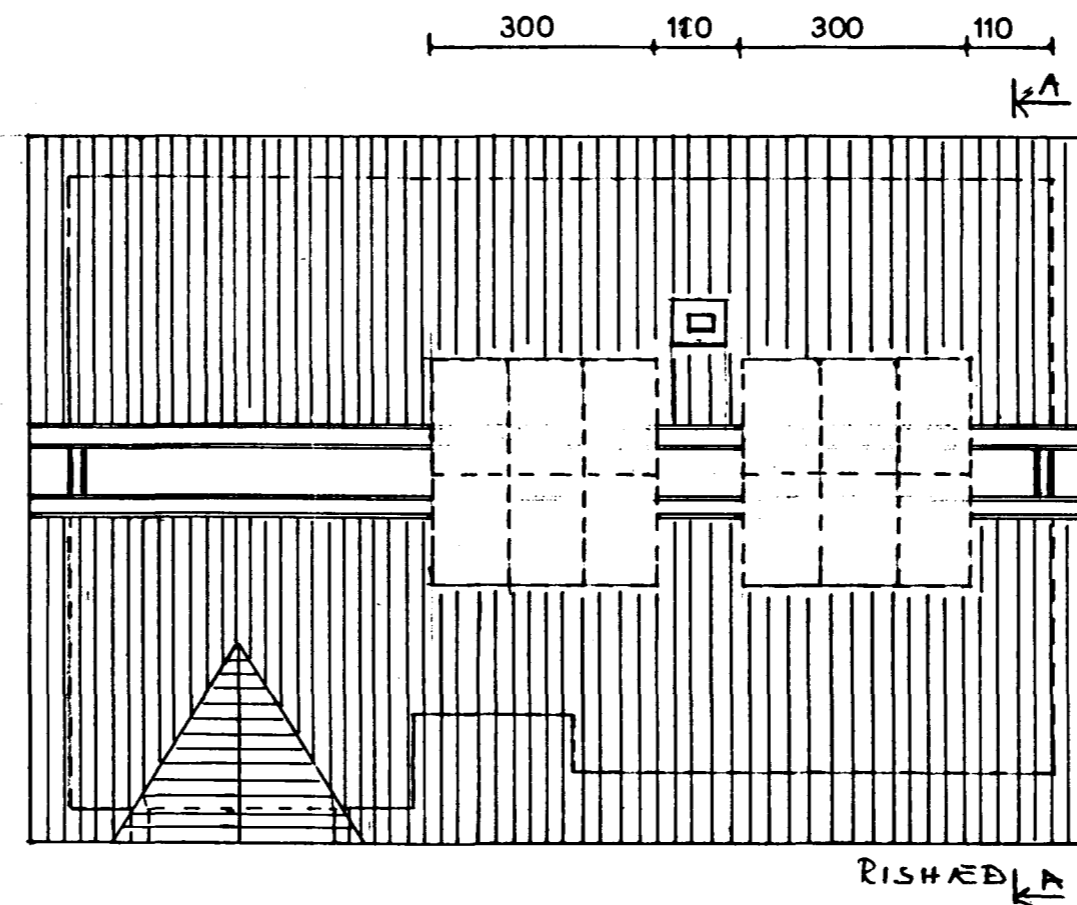

RISHAEDLA

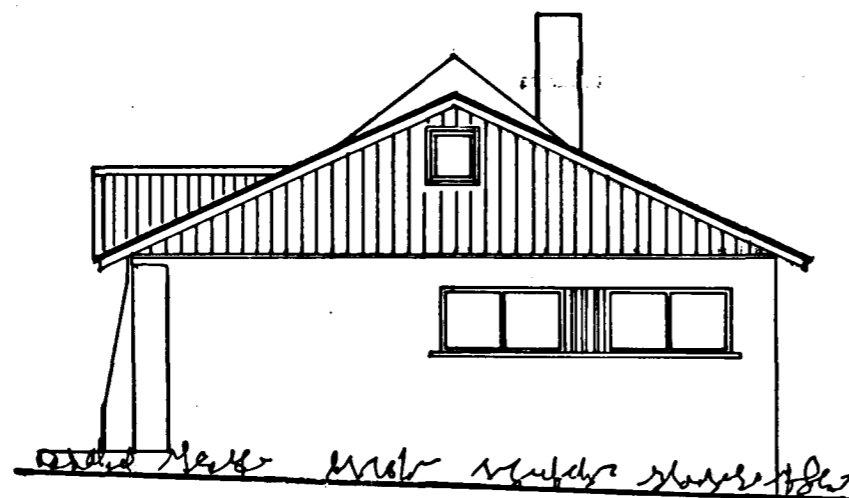

SUÐAUSTUR

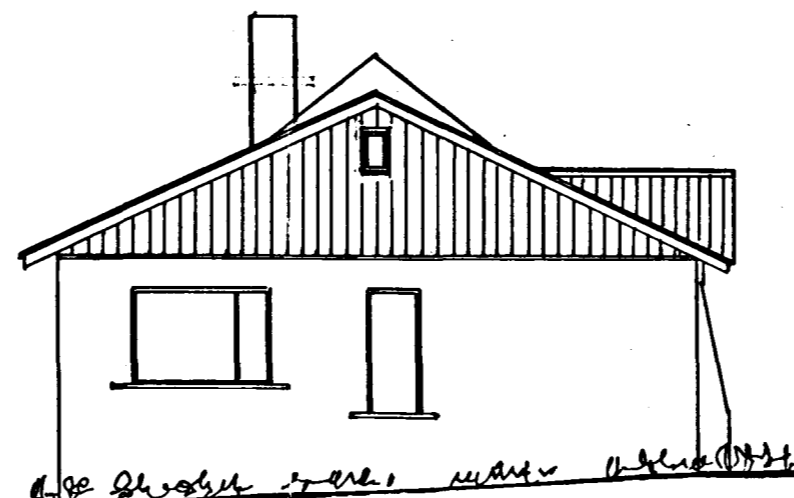


NORÐVESTUR




SUÐVESTUR


1294

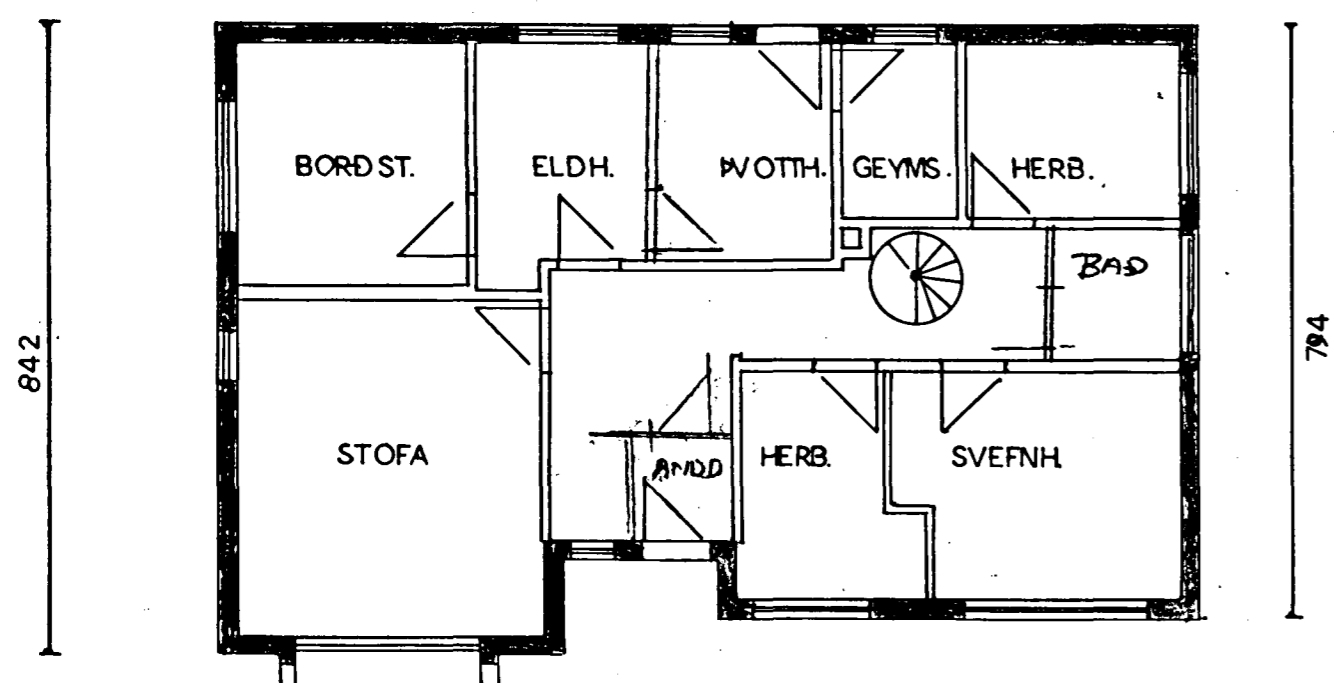

GRUNNMYND.

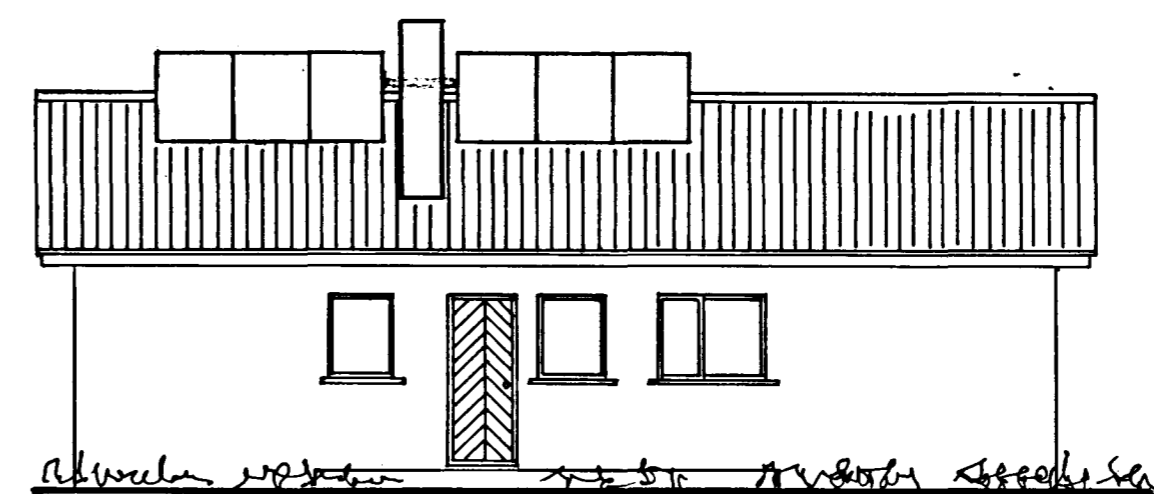

NORÐAUSTUR

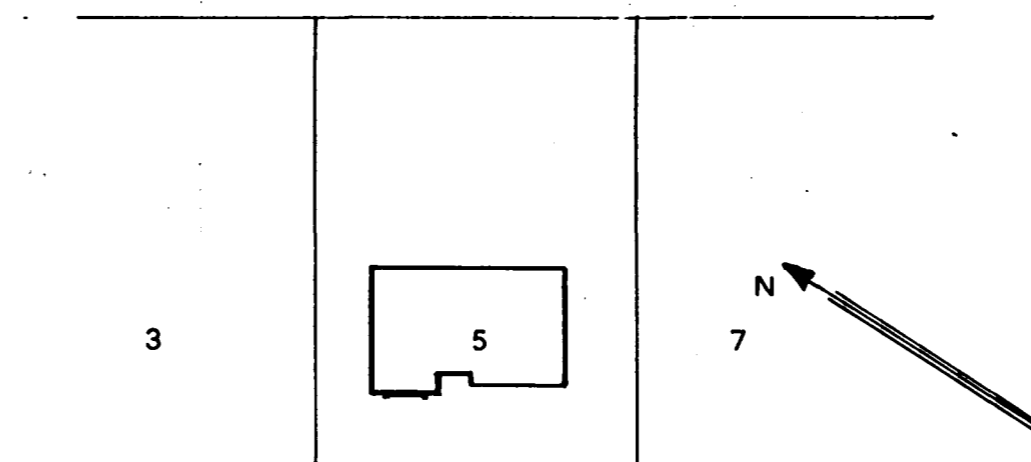

HÁABARÐ

HÁABARÐ NR 5
BREYTINGARÞRUGGAR

ÚTLIT	1:100
GRUNNMYND	1:100
RÍS	1:100
SNID	1:100
AFSTÖÐUMYND	1:500

Staðfesting í Sumri 1992

E. Sigurðsson / Amín Friðbjörn