




Samþykkt á fundi bygginga-
nefndar þ. 3/7 1974
BYGGINGAFULLTRÚINN
Í HAFNARFIRDI
F. Sigurðsson

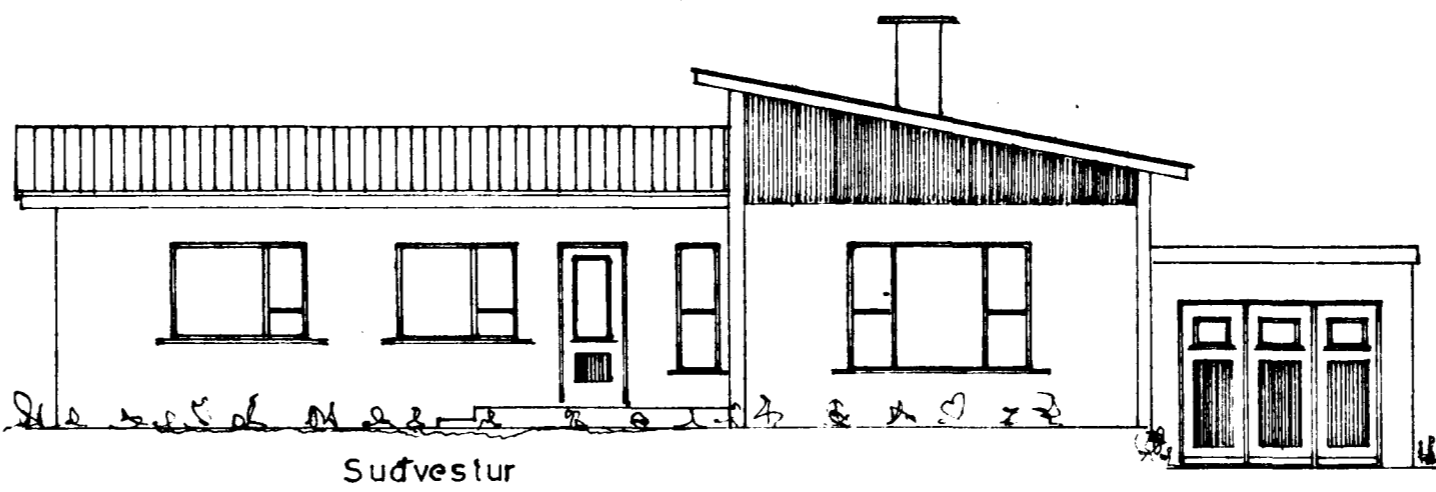


Suðvestur

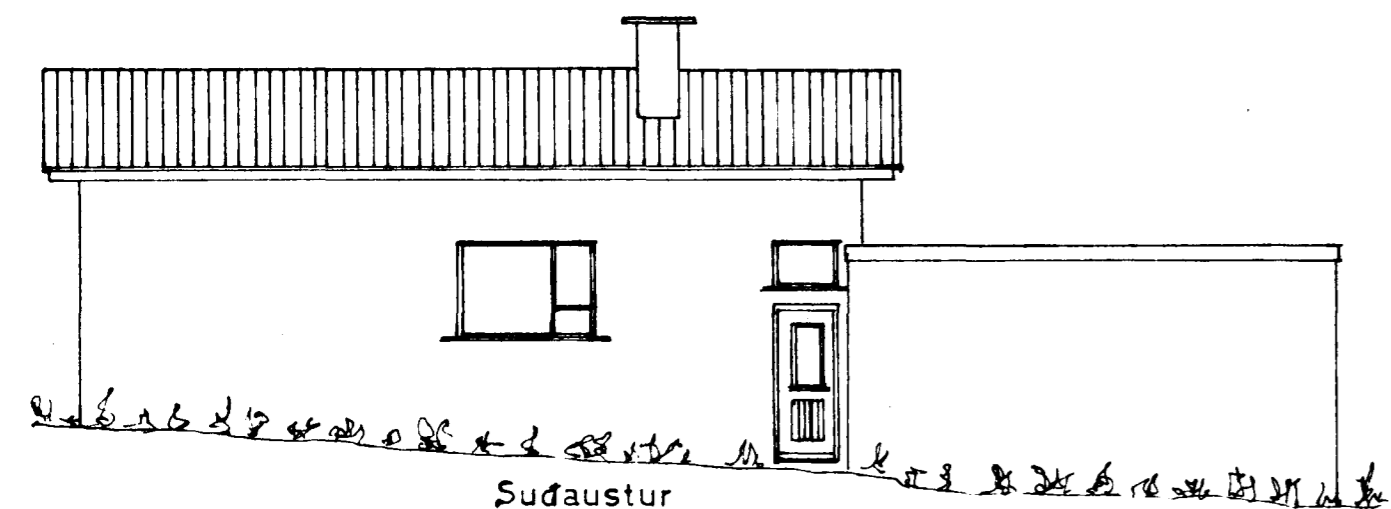

Suðaustur

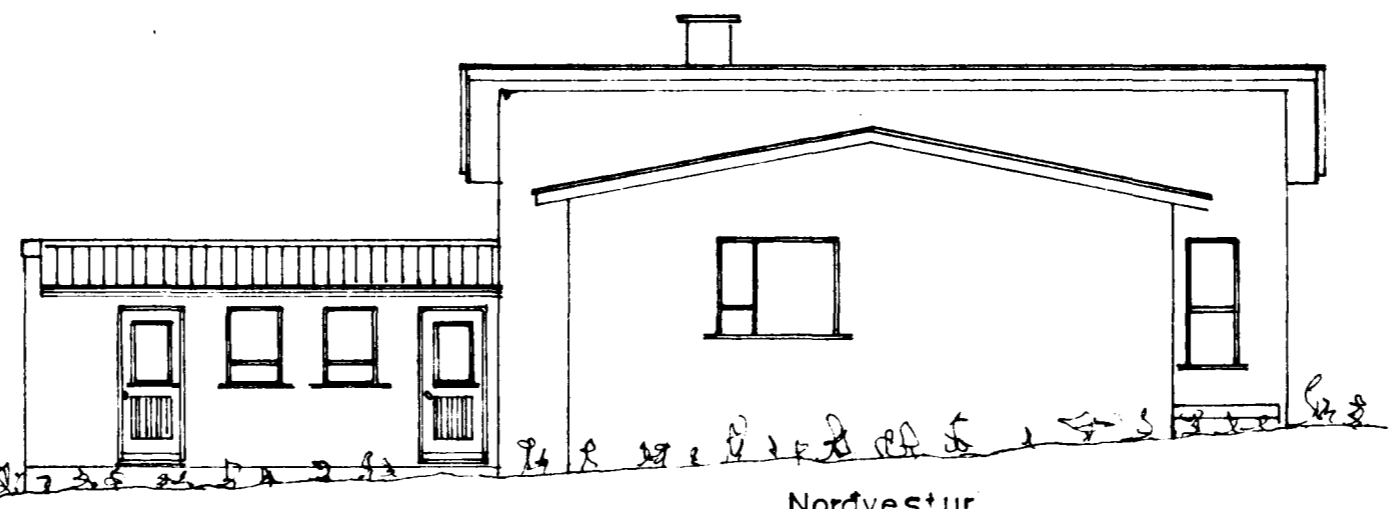


Nordvestur

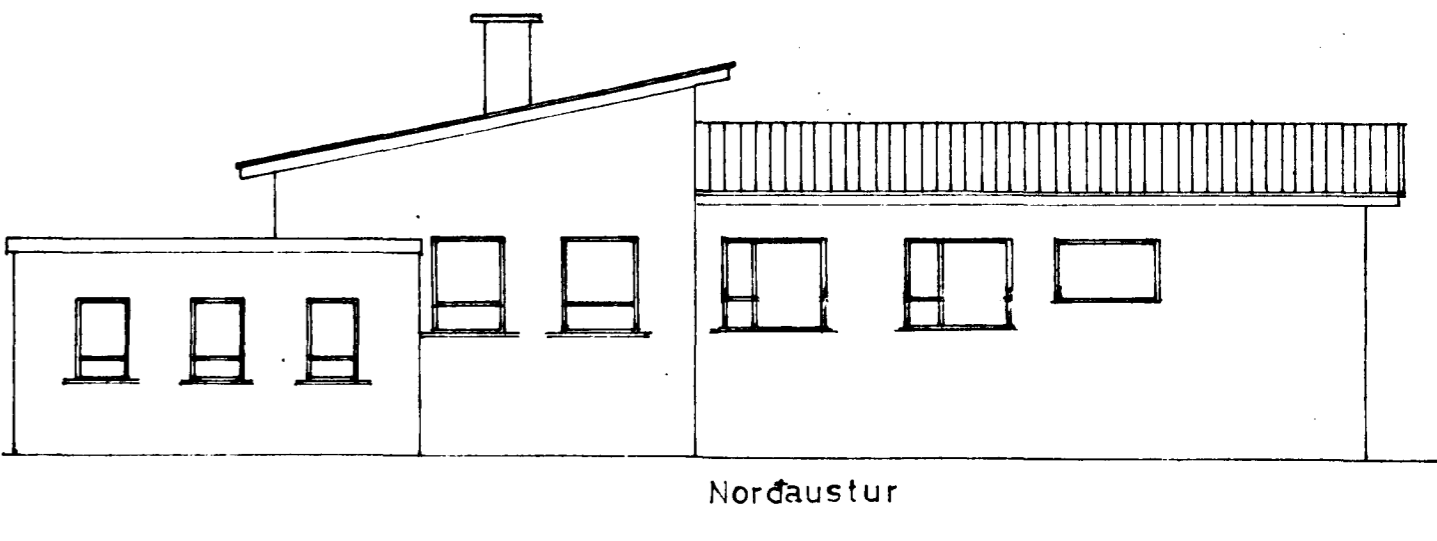


Norðaustur

FYRIR BREYTINGU


EFTIR BREYTINGU

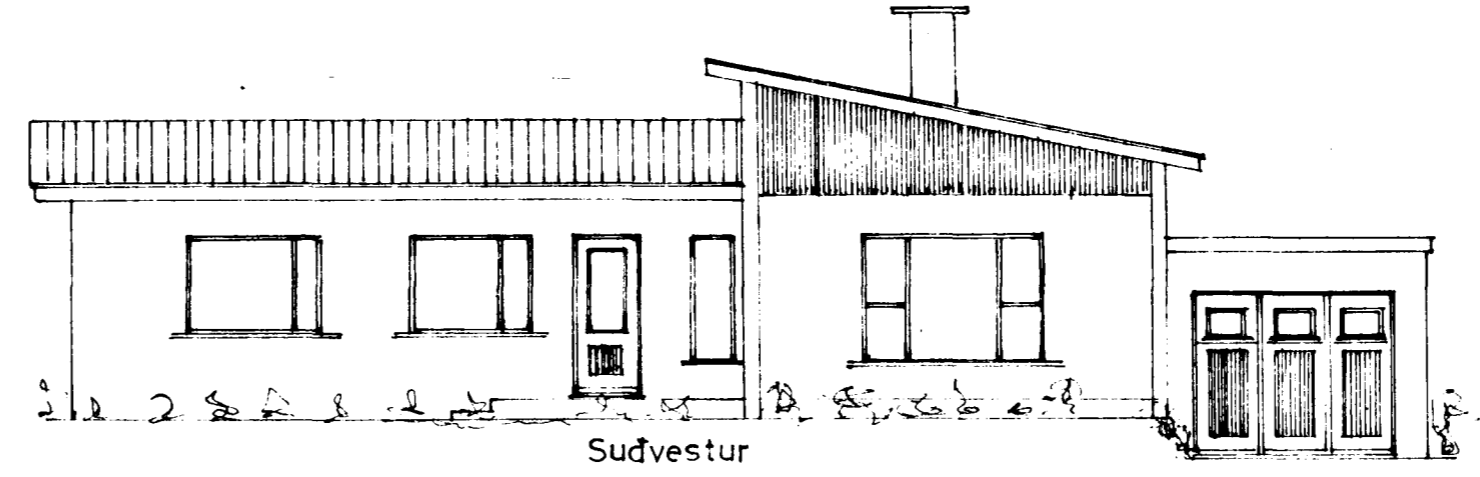


Suðvestur

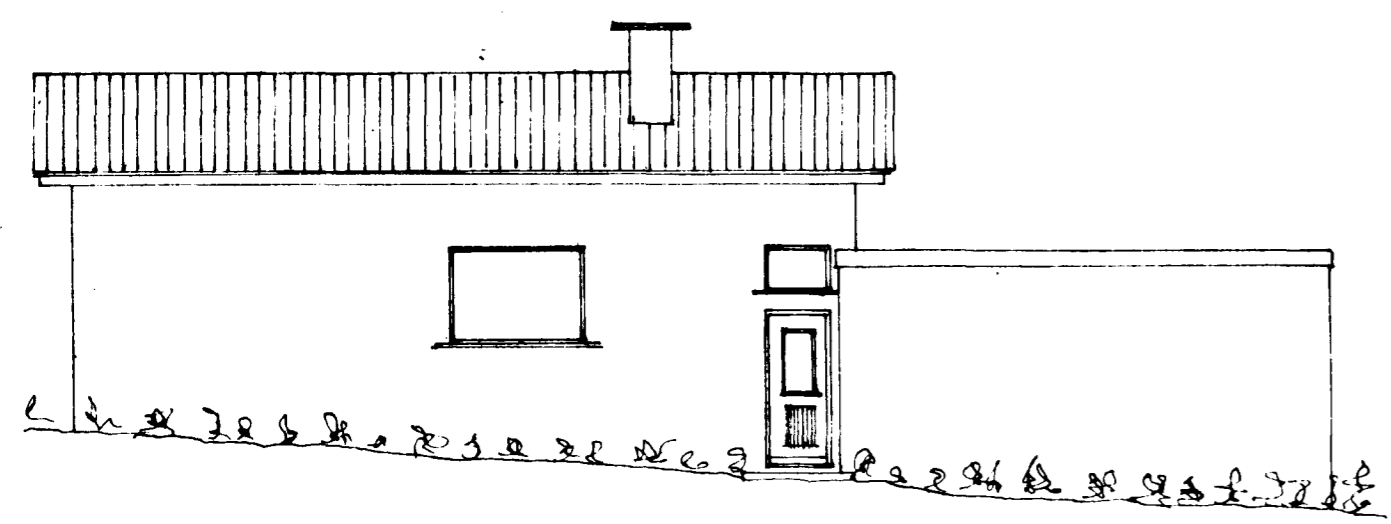

Suðaustur

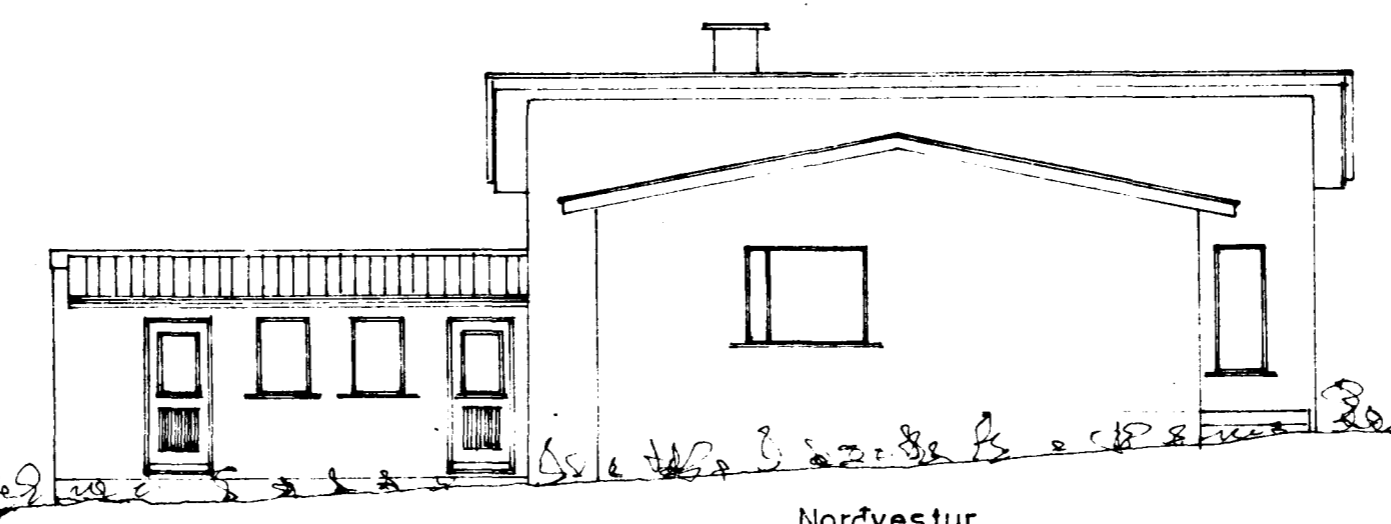

Nordvestur

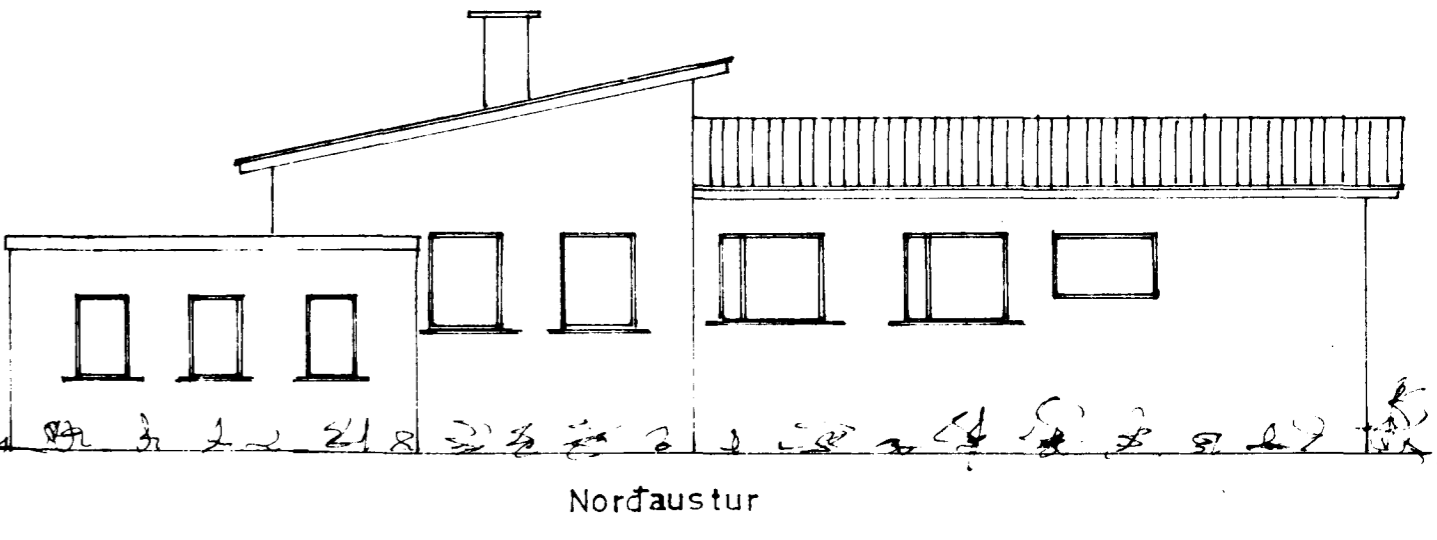

Norðaustur

HÁABARÐ NR. 9
GLUGGABREYTING
ÚTLIT 1:100
Staðarriti 1. júlí 1974
F. Sigurðsson
TEIKN.
Jónsson