grunnmynd 2.hæðar M. 1:50

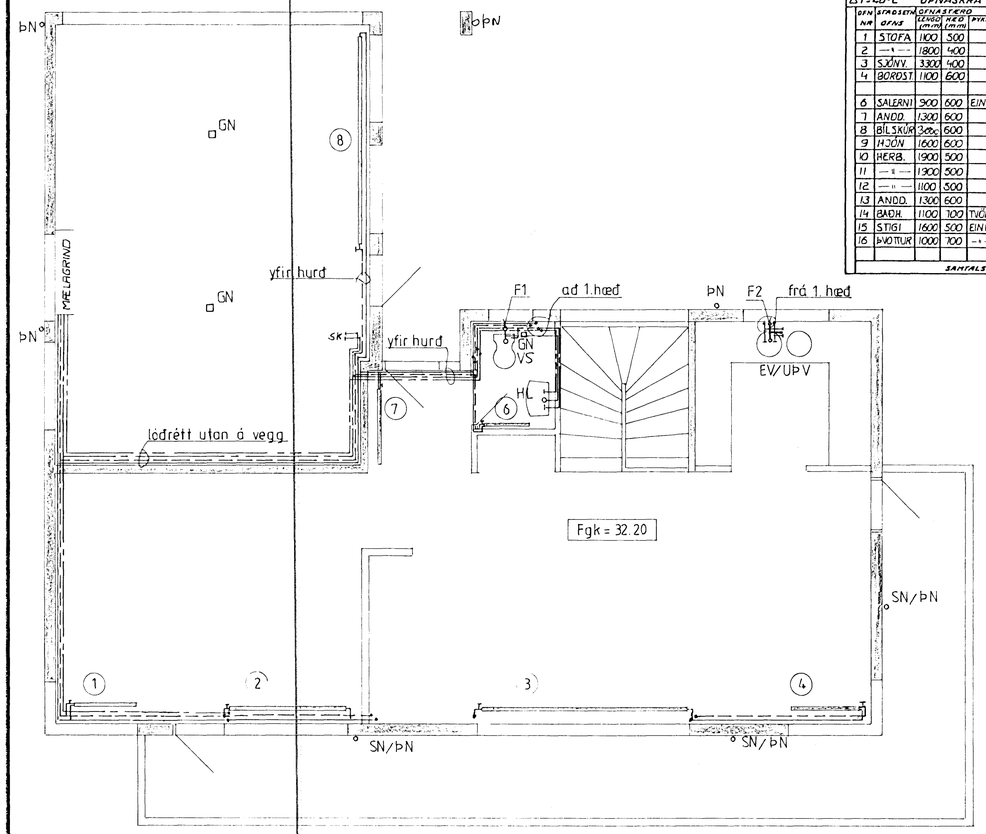

Δt=60°C OFNASKRÁ									
OFN NR	HERBERGI OFNS	OFNASTÆRÐ LENGD (MM)	OFNASTÆRÐ HÆÐ (MM)	ÞYKKT	ÆSKILEGT AFL (WATT)	TENGING	STAÐSETN. OFNLOKA	VALGIR OFNAR GERÐ OG HEITI	ATHUGIÐ (RÖRLAGN)
1	STOFA	1100	500		900	C-D	BAKÁS		
2	—"—	1800	400		1200	A-D	—"—		
3	SJÓNV.	3300	400		1600	A-D	—"—		
4	BORÐST	1100	600		1300	A-B	—"—		
6	SALERNI	900	600	EINF	530	C-D	—"—		
7	ANDD.	1300	600		850	C-D	—"—		
8	BÍLSKÚR	3600	600		2100	A-D	—"—		
9	HJÓN	1600	600		1450	C-D	—"—		
10	HERB.	1900	500		680	A-D	—"—		
11	—"—	1900	500		680	A-D	—"—		
12	—"—	1100	500		950	C-D	—"—		
13	ANDD.	1300	600		850	A-B	—"—		
14	BAÐH.	1100	700	TVÖF.	1100	C-D	—"—		
15	STIGI	1600	500	EINF	750	A-B	FRAMR.		
16	ÞVOTTUR	1000	700	—"—	650	C-D	—"—		
				SAMTALS	17.690			SAMTALS	

rúmmynd vatns- og hitalagna M. 1:50

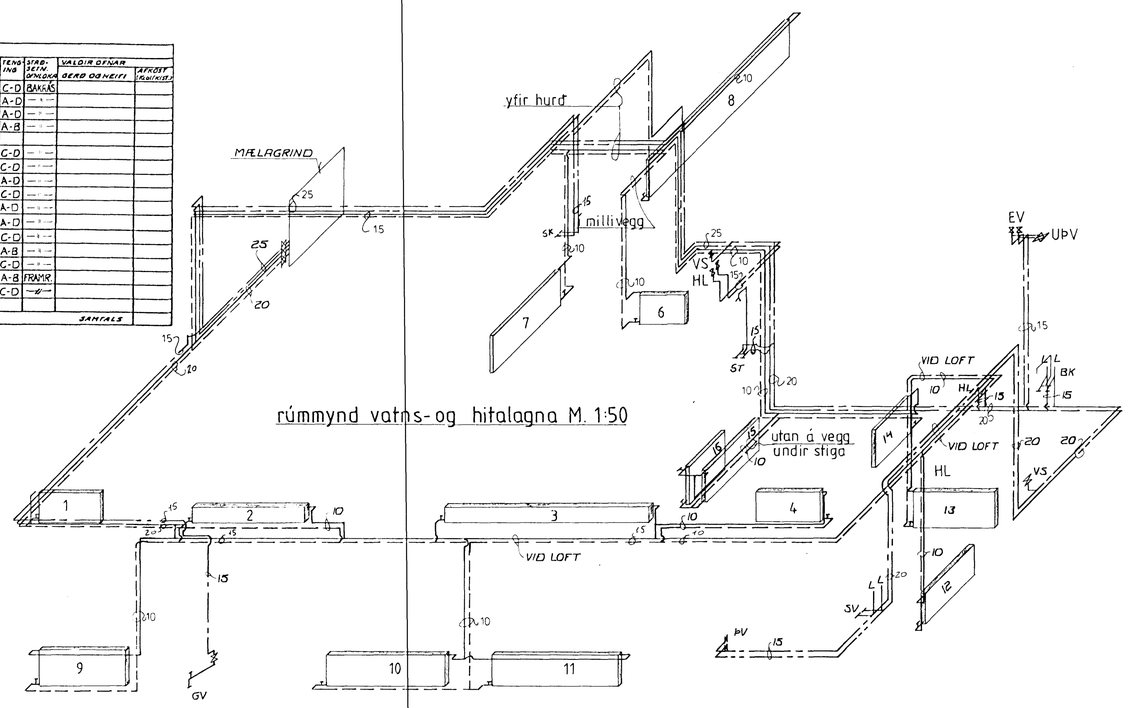

grunnmynd 1.hæðar M. 1:50

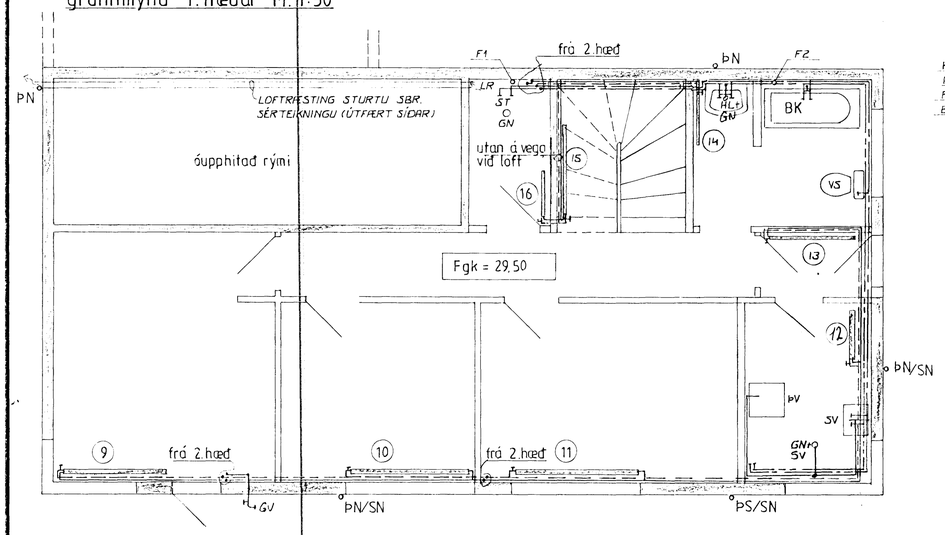

MÆLAGRIND (EKKI Í MÆLIKVARÐA)

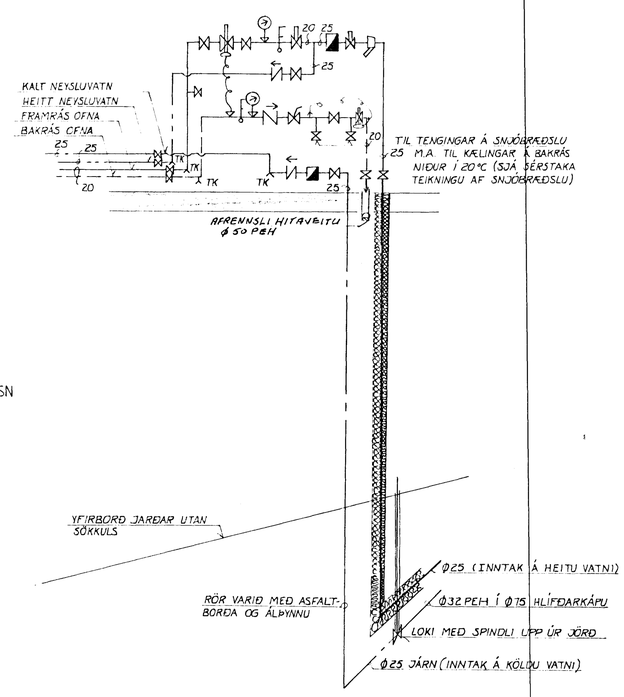

F1 M 1:50

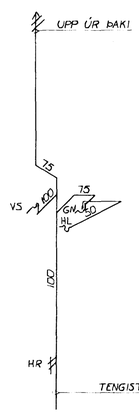

F2 M 1:50

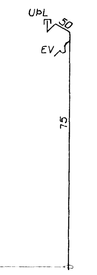

D	14.okt.92	Gerðu A-Snjóbræðslu teikt inn	
C	23.jún.92	Breytt á lárétnis rör á 3.hæð	
B	11.nóv.91	Stórgrei. í kjallara og 1.hæð	
A	27.1.92	Ofn á 5.hæð bætt við	
BR	DAGS		HANNAÐ / SAMÞ

Afhtis Selfi teikn. ógild. 15 JÚL 1992

SJÁ SKÝRINGAR Á TEIKN. NR. -2-01

HAFNARFJARÐARBÆR BYGGINGAFULLTRÚINN

VERKFRÆÐISTOFAN FERILL HF.
SUÐURLANDSBRAUT 4 REYKJAVÍK SÍMI 688570

háaberg 11, hafnarfirði

vatns-, hita- og fráveitulagnir

ofnaskrá, inntök, mælagrind

DAGS	HANNAÐ	SAMÞYKKT
12. ÁGÚST 1991		
MKV 1:50	TEIKNAÐ h.s.	nr. 487 3 01 D