

ALMENNAR SKYRINGAR

Ónefnd mál eru í millimetrum.
Kótar eru í metrum.

Fráveitulagnir í jörðu
Lagnaefni skal vera polyvinylclorid (PVC) nema þar sem bilaumferð verður en þar skal nota steinlagnir (ST).
Efni og frágangur skal vera samkv. IST-68.

Kaldavatnsheimað
Lagnaefni skal vera PEH (high density polyethylene) sbr. DIN 8074, þrýstipræg 6.
Kaldavatnsheimað skal vera úr asfaltbornum galvaniseraðum rörum.

Fráveitulagnir innanhúss
Lagnir skal einangra vandlega með 40 mm steinull sem síðan skal vefja vandlega með plastbandi.
Efni og frágangur skal vera í samræmi við IST-67.

Vatnslagnir
Almennt : Þak við lagnir í útvæggjum skal setja 20 mm plasteinangrun.
Við öll teki skulu vera stoppkranar.
Efni og frágangur skal vera í samræmi við IST-67.


Kaldavatnslögn: Lagnaefni skal vera galvaniserað stál.
Leiðslur skal vefja vandlega með sisalpappa en síðan skal einangra alla lögnina með þar til gerðum 20 mm þykkum viðurkenndum stífum einangrunarhólkum.
Einangrunarhólkana skal síðan vefja vandlega með plastbandi og öll sanskeyti með límbandi.

Heitavatnslögn: Lagnaefni skal vera galvaniserað stál.
Leiðslur skal einangra með þar til gerðum 20 mm þykkum viðurkenndum stífum einangrunarhólkum og vefja þá síðan með plastbandi.

Hitallagnir
Lagnaefni skal vera svart stál.
Leiðslur skal einangra með þar til gerðum 20 mm þykkum viðurkenndum stífum einangrunarhólkum og vefja þá síðan með plastbandi.
Við öll ofna skal setja stillitæ.
Þak við leiðslur í útvæggjum skal setja 20 mm þykka plasteinangrun.
Efni og frágangur lagna skal vera í samræmi við reglugerð Hitaveitu Reykjavíkur.

- Skammstafanir**
- GN : Gólfniðurfall
 - SV : Skolvaskur
 - BV : Eldhúsvaskur
 - UVV : Uppvottavél
 - HL : Handlaug
 - PV : Þvottavél
 - BK : Baðkar
 - ST : Sturta
 - PN : Þakniðurfall
 - TM : Tangniðguleiki
 - L : 30 cm loftþúði

afstöðumynd M.1:50

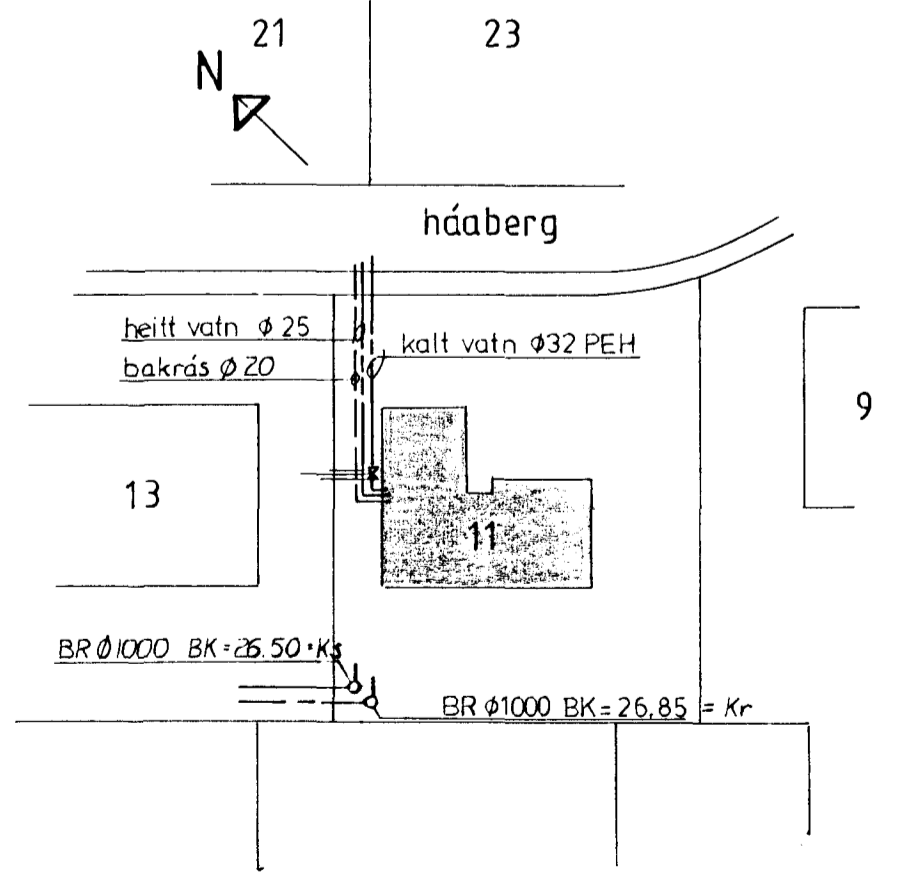

07 JUL 1992
HAFNARFJÁRDARBERG
BYGGINGAVALTUNN

VERKFRÆÐISTOFAN FERILL HI
SUDURLANDSBRÁUT 4 REYKJAVÍK SÍMI 689570

háberg 11, hafnarfirdi
fráveitulagnir í jörðu, afstöðumynd
inntök fyrir heitt og kalt vatn

DAGS	HANNAÐ	SAMÞYKKT
12. AGÚST 1991	Hanna	Samþykkt
MKV	TEIKNAD	h.s.
1:50	nr.	487 2 01

C	28. júní	Þryggtálagning og "asbútt"	
B	29. júní	Öruggun á milli, þaklagnir og þakhl.	
F	16.8.91	Kötum breytt á R.	
BR	DAGS		HANNAÐ SAMÞ