Samþykkt á fundi byggingarnefndar þann
0 8 MAI 1998
Byggingafulltrúinn í Hafnarfirði
Erlendur Hjálmarsson

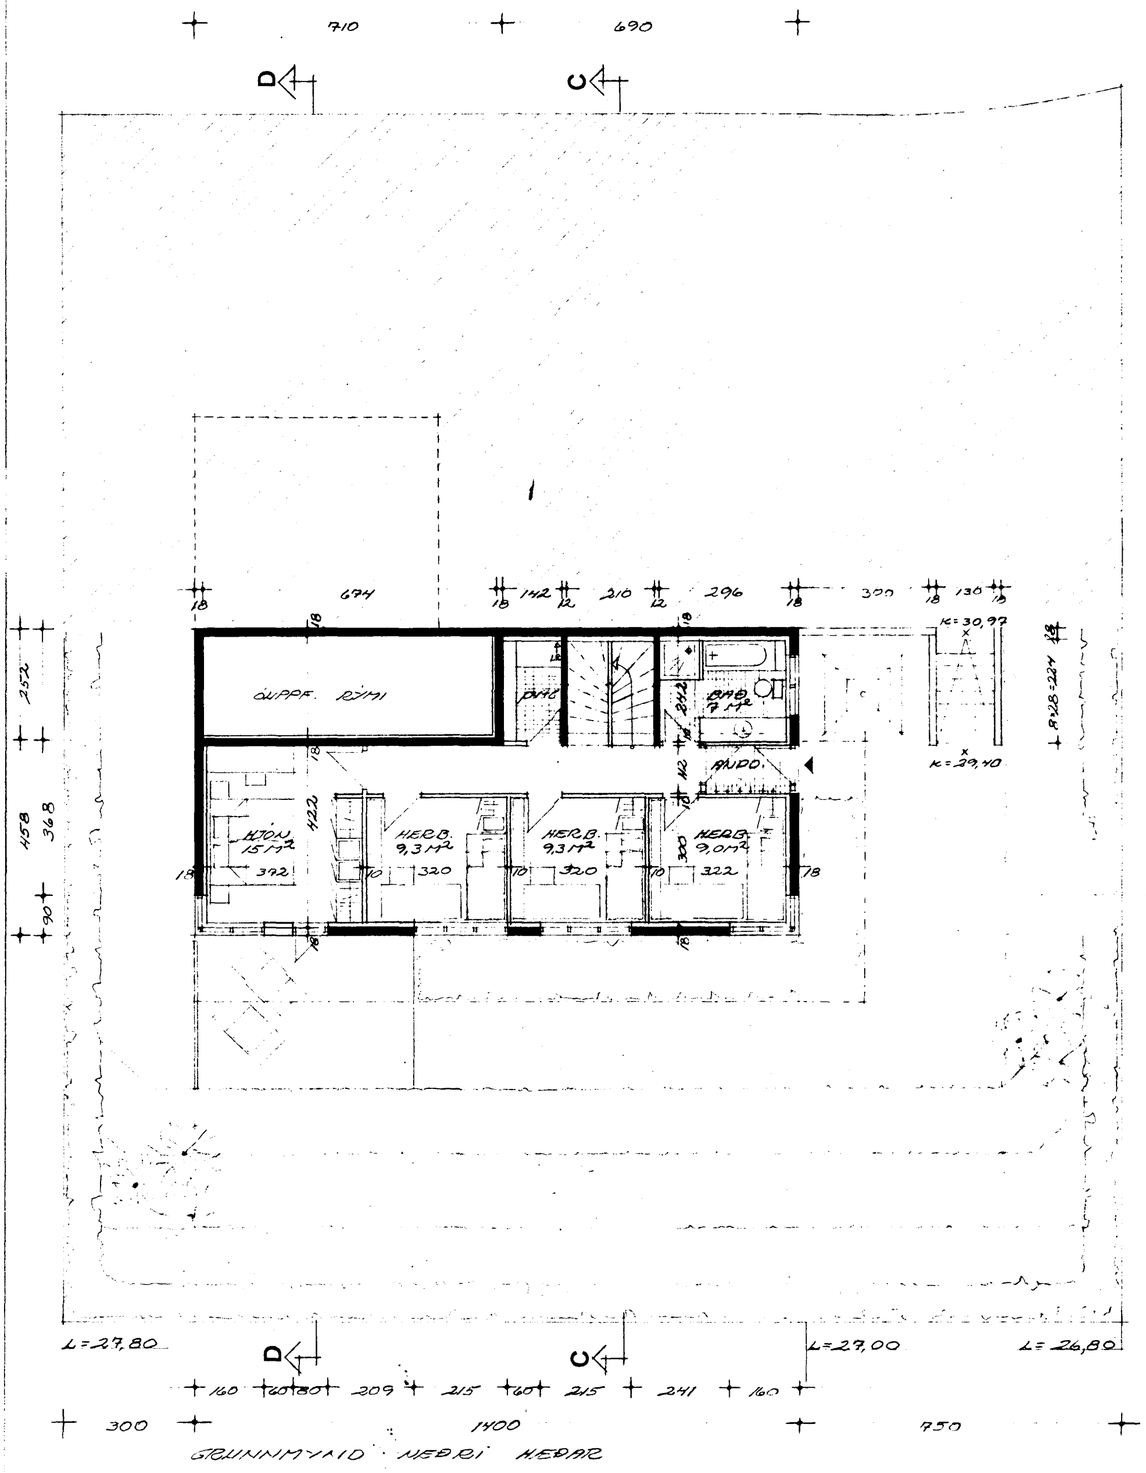

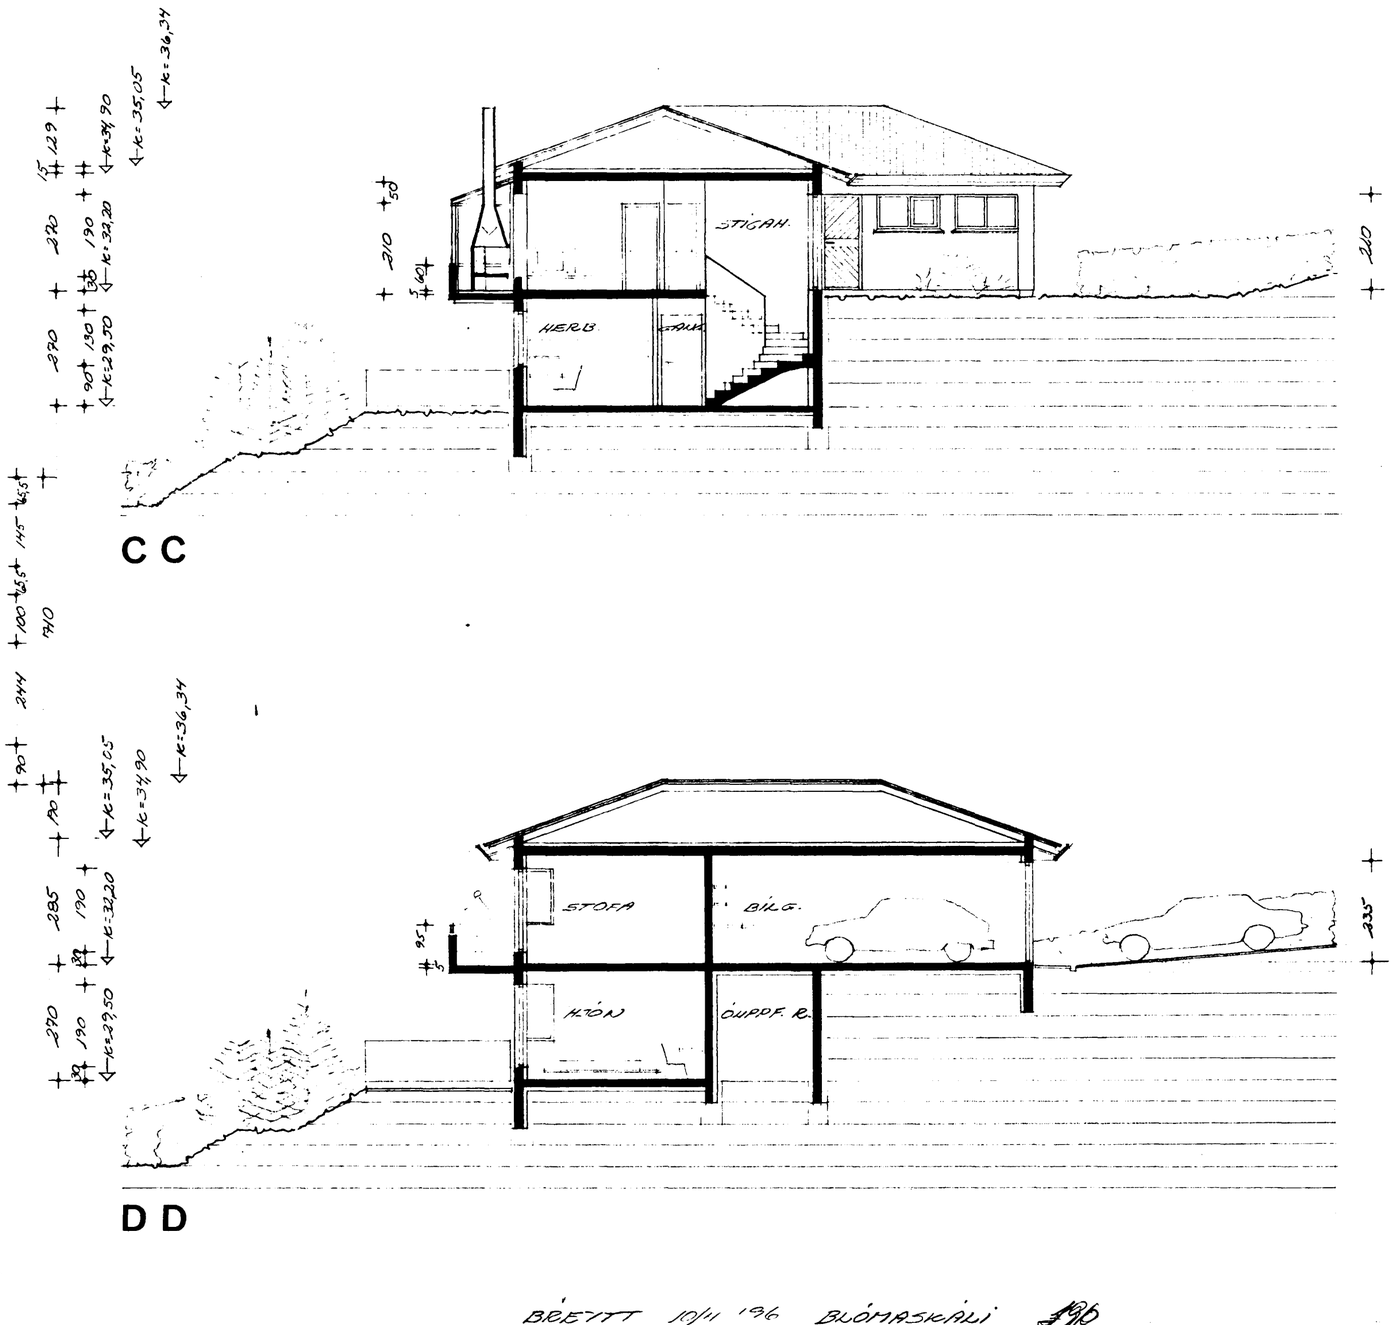

BREYTT 10/11 '96 BLÓMASKÁLI
HÁABERG 11 HAFNARFIRÐI

NR. 2

GRUNNMYND NEÐRI HEÐAR OG SNEIÐINGAR
INGI GUNNAR JÓRÐARSON BYGGINGAFR. BFÍ
SAFAMÝRI 87 RVK 568 3523

MKV. 1:100
D. DES '90