



Samþykkt á fundi byggingar-
nefndar þ. 22/1/92
BYGGINGAFLUTRÖÐIN
Í HAFNARFIRÐI

Ganga skal frá opnu
gjófstæði í samræmi
við reglugerðir

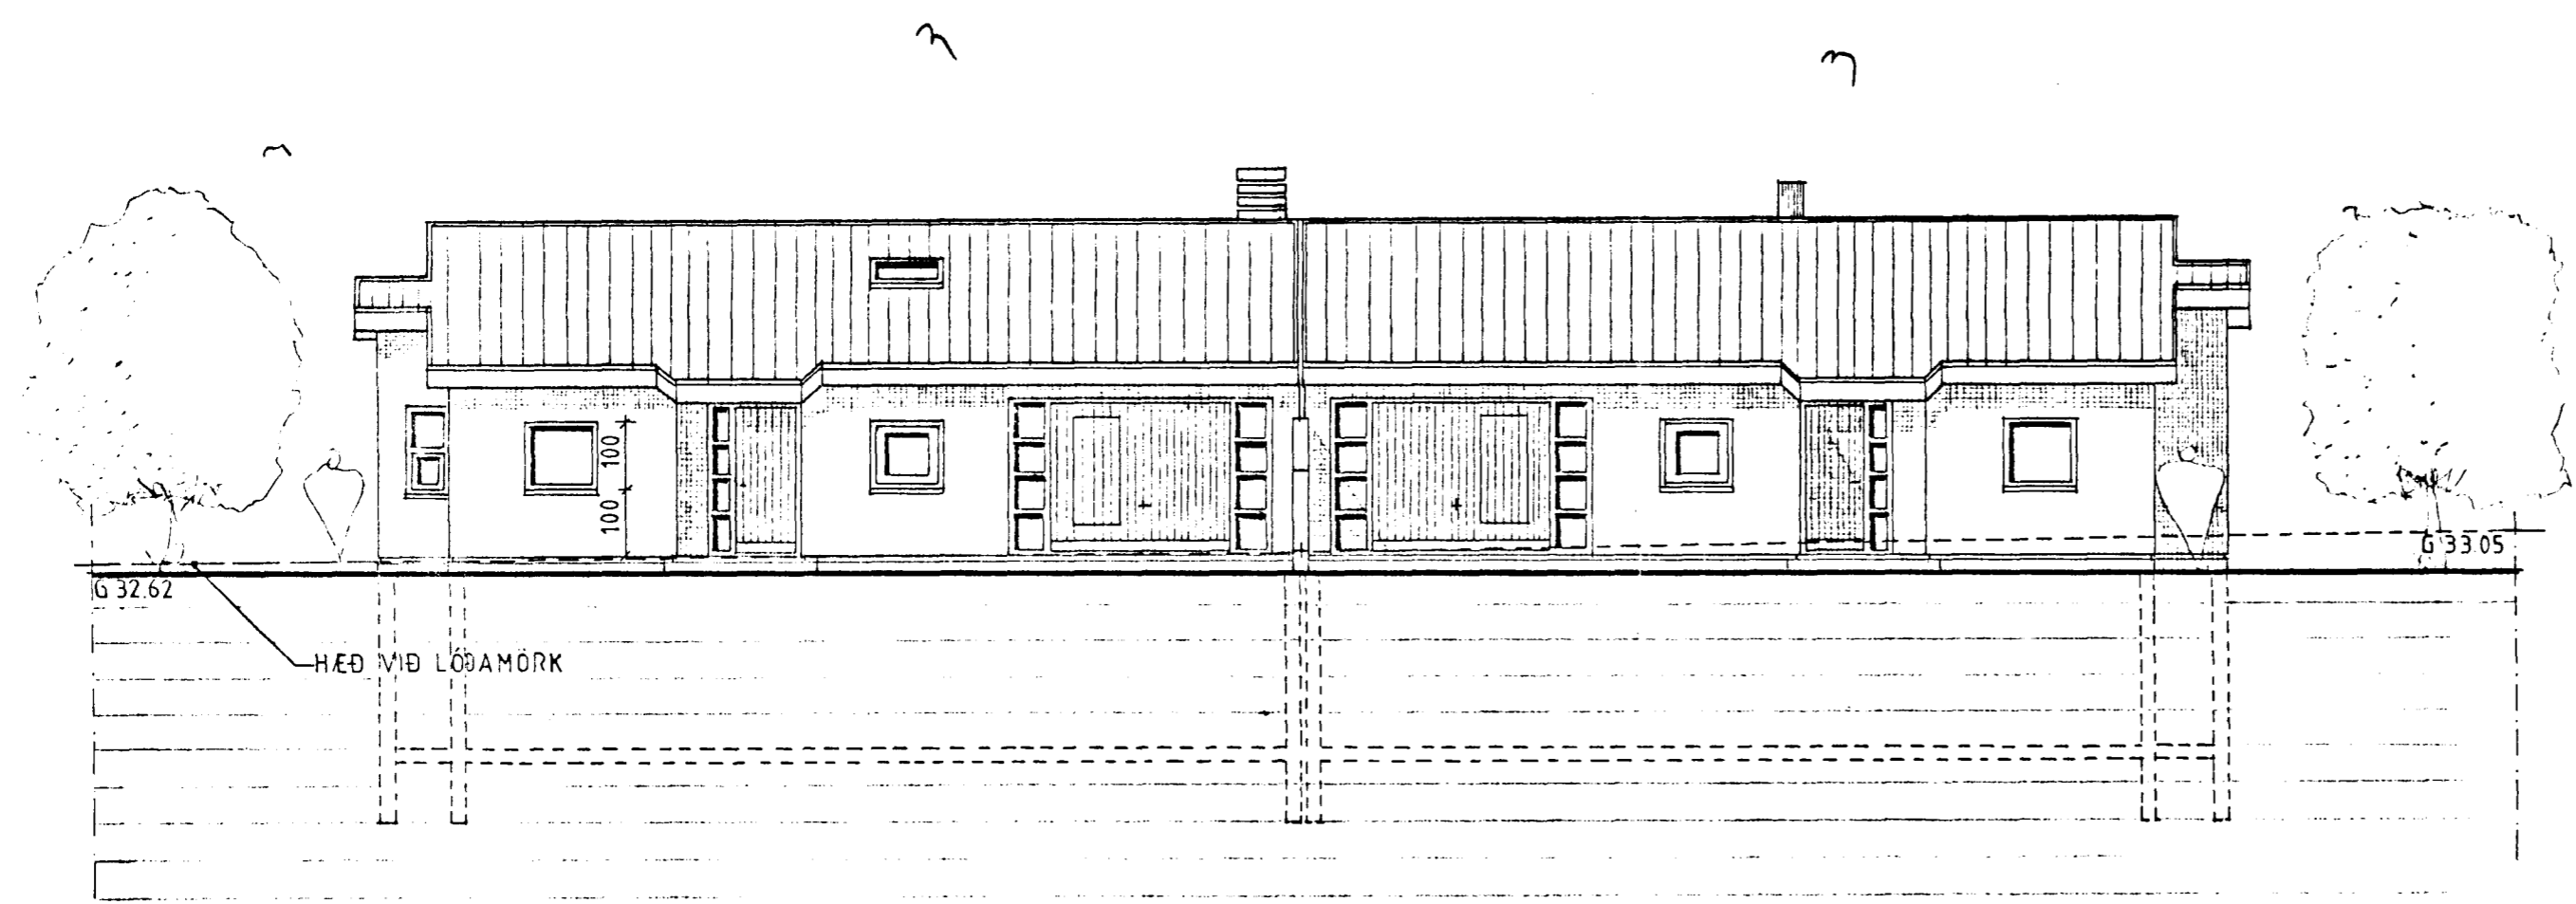

NORÐ-AUSTUR HLIÐ

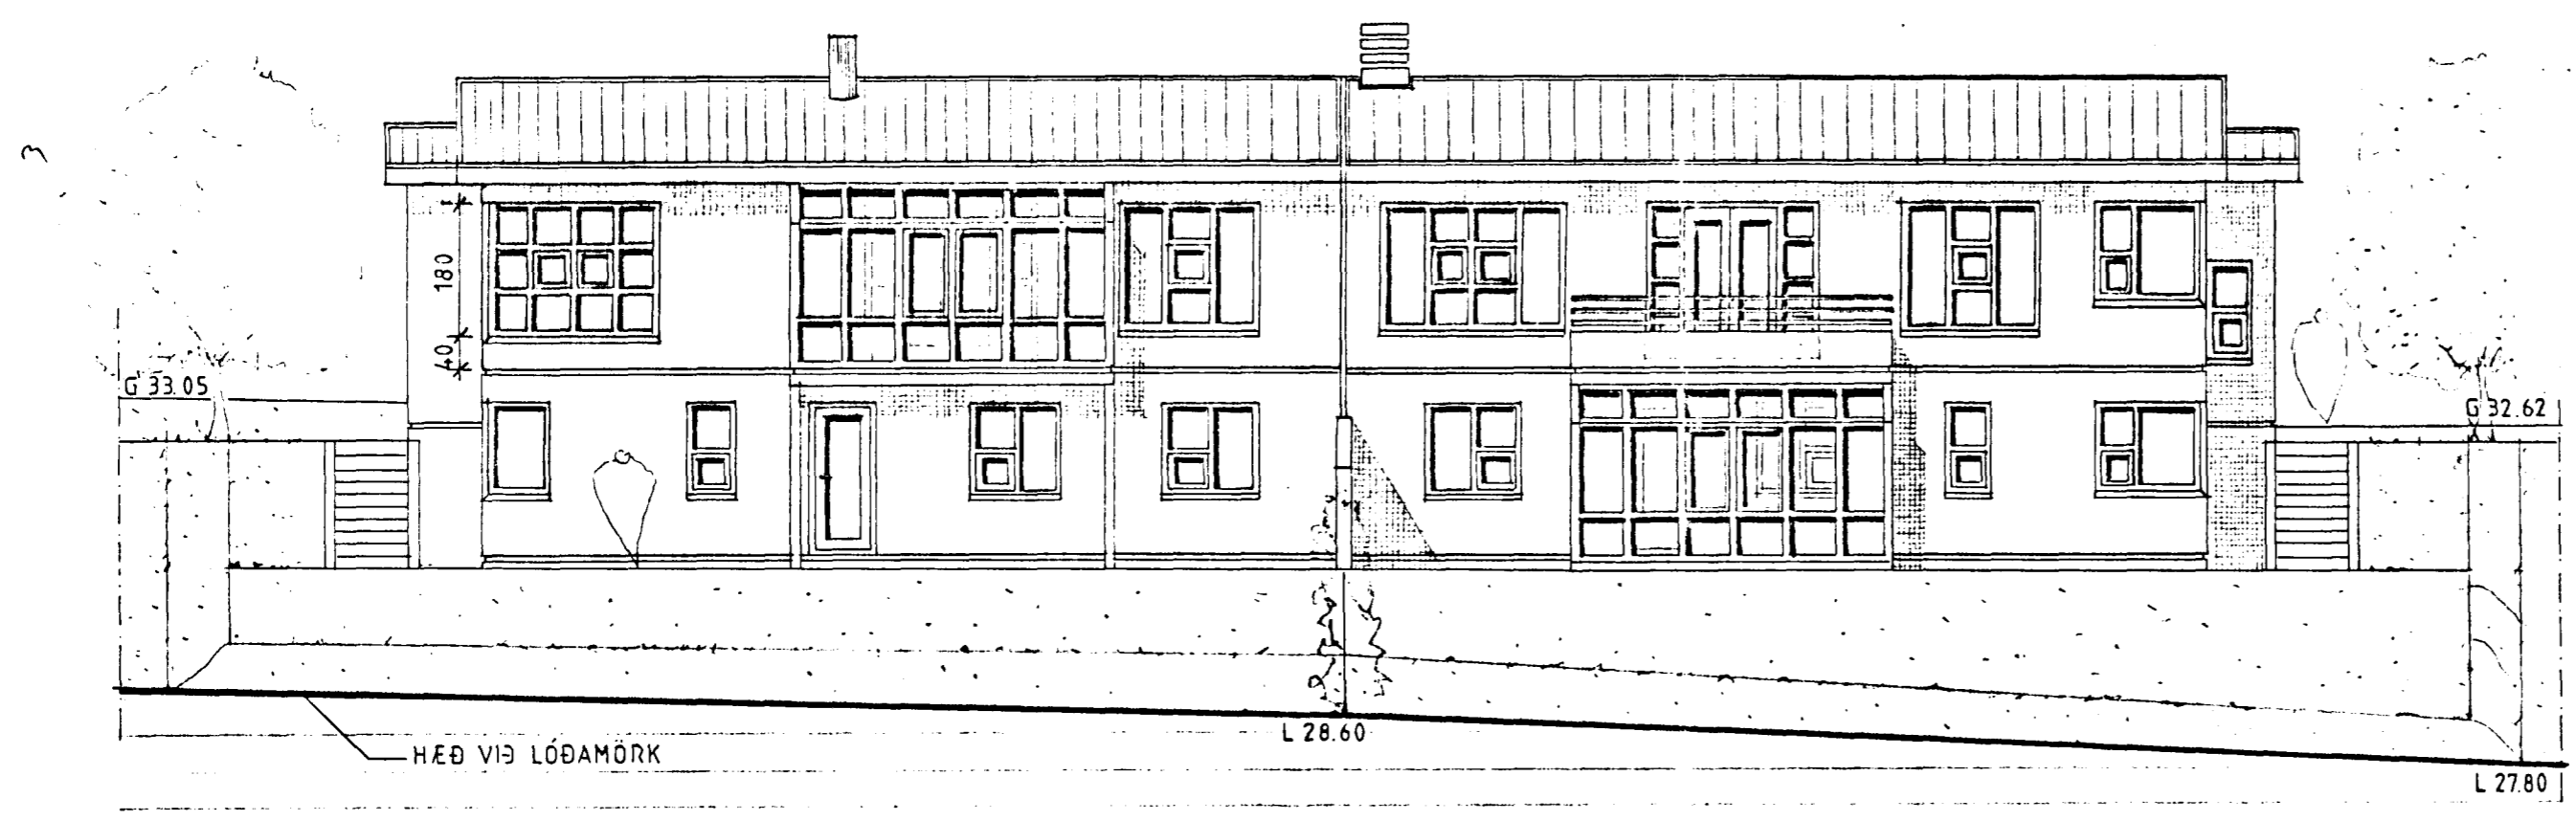

SUÐ-VESTUR HLIÐ

Samþykktur Blugraðingurinn 29/ 92
Albrektsson

HÁABERG 13-15. HAFNARFIRÐI.

ÚTLITSMYNDIR BREYTT 5.4 1991, 19.1'91 **103**

MKV. 1:100 DAGS. 20.6 1990 PBJ.

PÉTUR BOLLI JÓHANNESSON ARKITEKT FAÍ.
HYREFISGÖTU 17. HAFNARFIRÐI S: 652917.

P. B. Jóhannsson *Albrektsson*