



Samþykkt á fundi byggingar-  
ráðs þ. 26.6.1991  
SAGAUFULLTRÚINN  
HAFNARFIRÐI

Ganga skal frá opnu  
eiddaæði í samræmi  
við reglugerðir

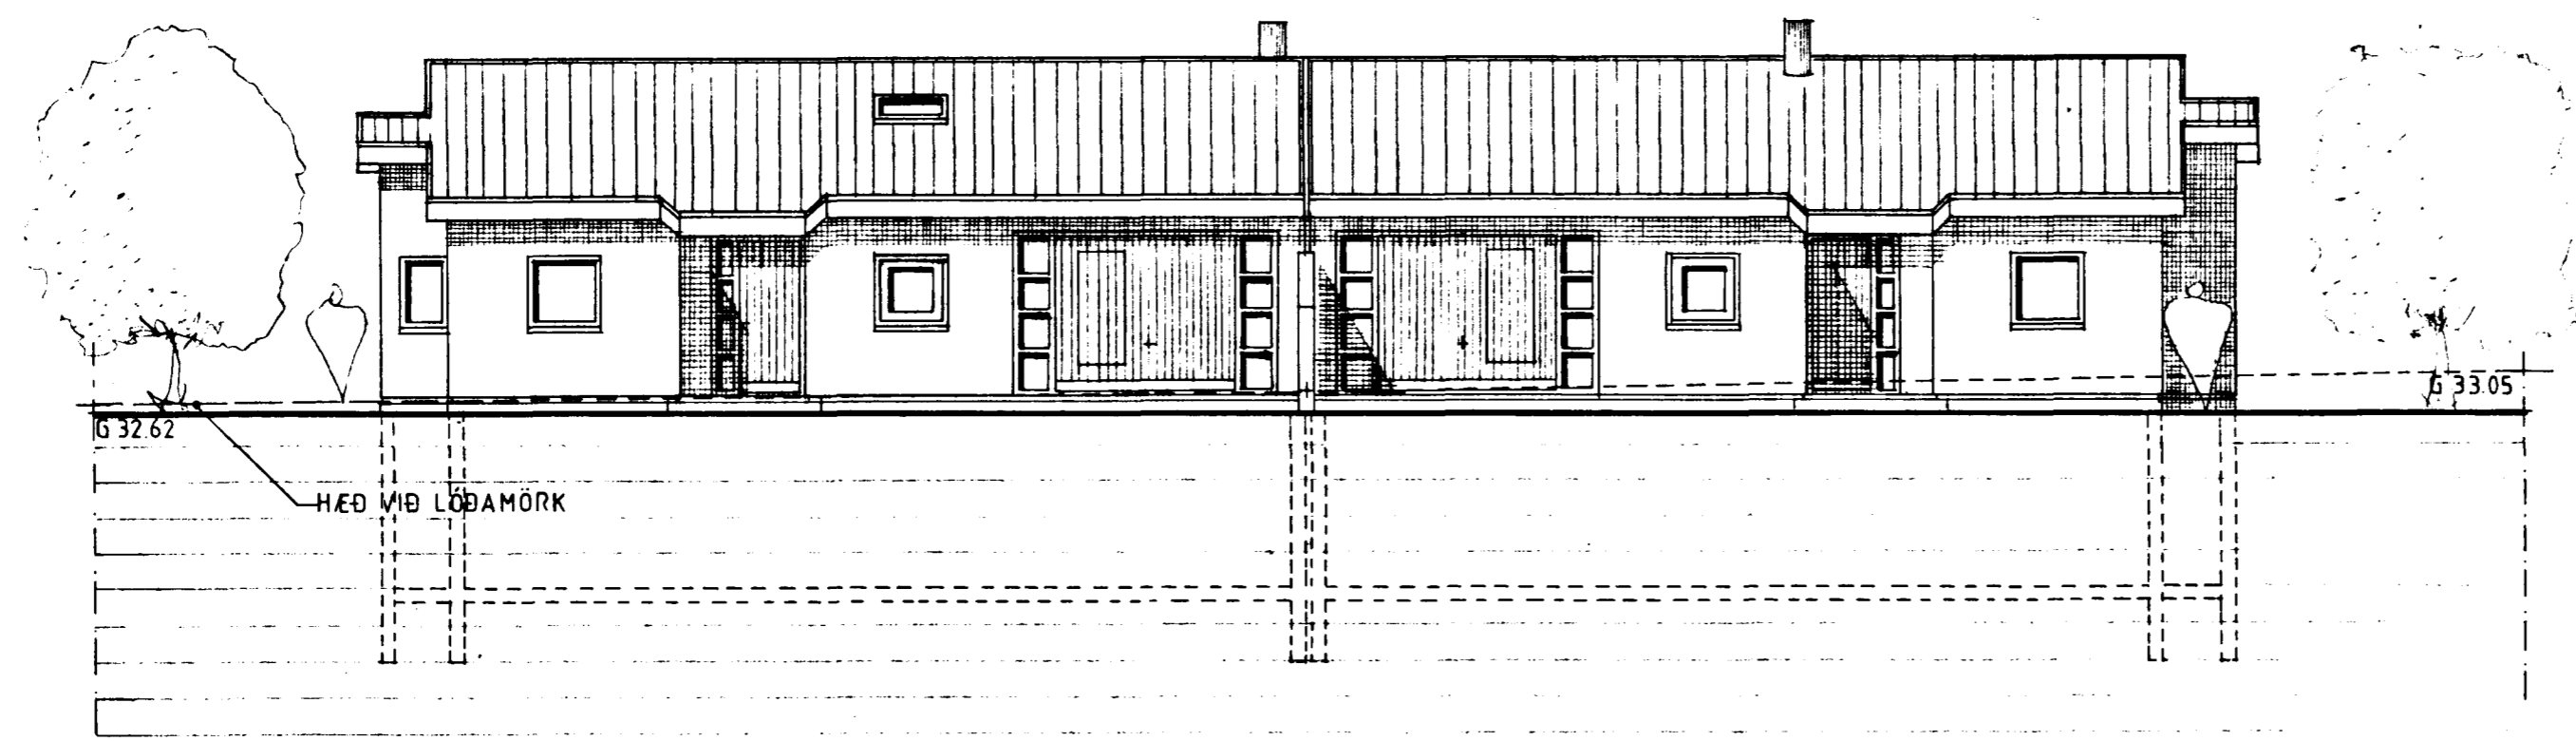

NORÐ-AUSTUR HLIÐ

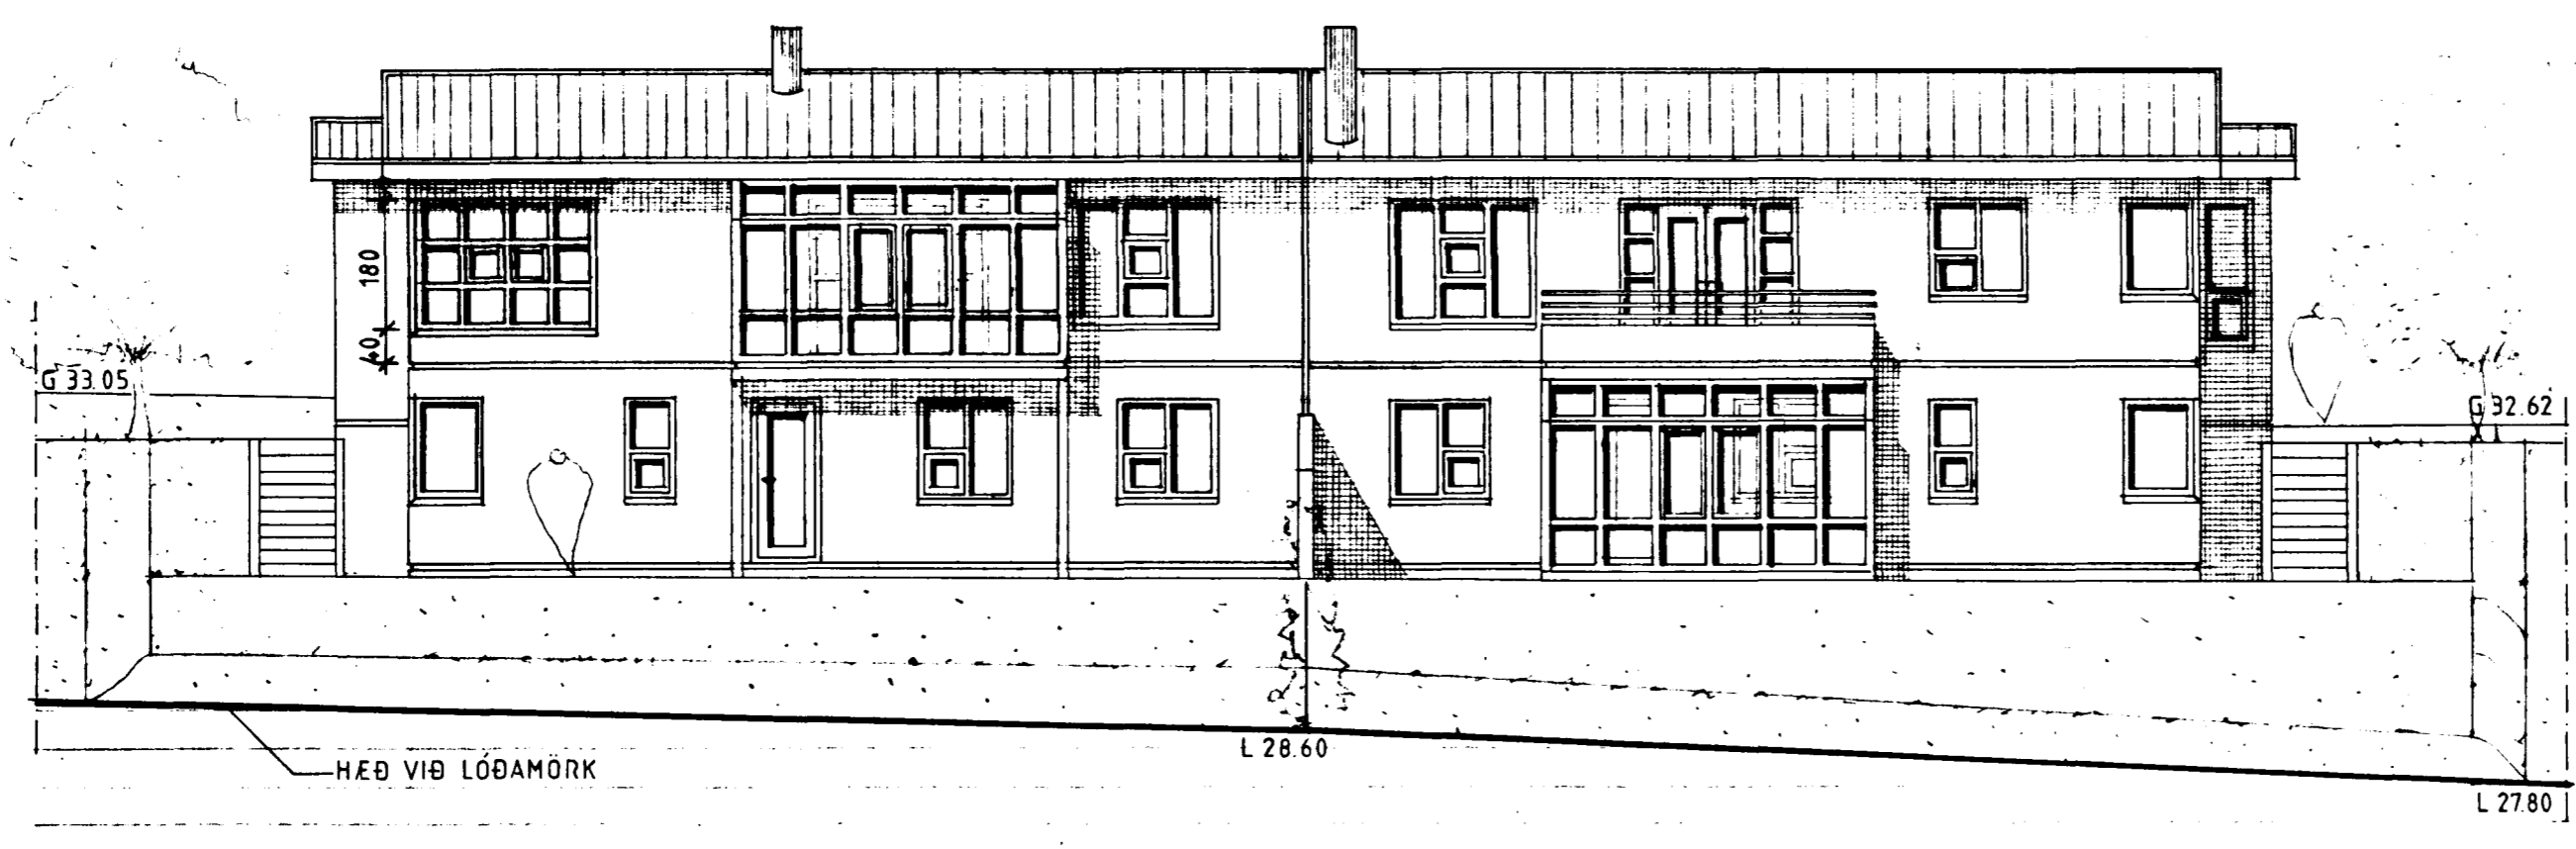

SUÐ-VESTUR HLIÐ

HÁABERG 13-15. HAFNARFIRÐI

ÚTLITSMYNDIR BREYTT 5.4.1991

10

MKV. 1:100 DAGS. 20.6.1990 PEJ.

PÉTUR BOLLI JÓHANNESSON ARKITEKT FAÍ.  
HYVERFISGÖTU 17. HAFNARFIRÐI S: 652917.

Baldur Ó Svavarsson  
BALDUR Ó SVAVARSSON ARKITEKT FAÍ