


Inntök samþykkt 7.10.1993
 S. N. RAFFEITU HAFNARFIRÐAR
 Albert Jónsson

HÚSVEITA TENGIST Á FASA T.

7/10 1993
 VEGV. FULLNÁMSTÖÐVAÐAN
 Albert Jónsson

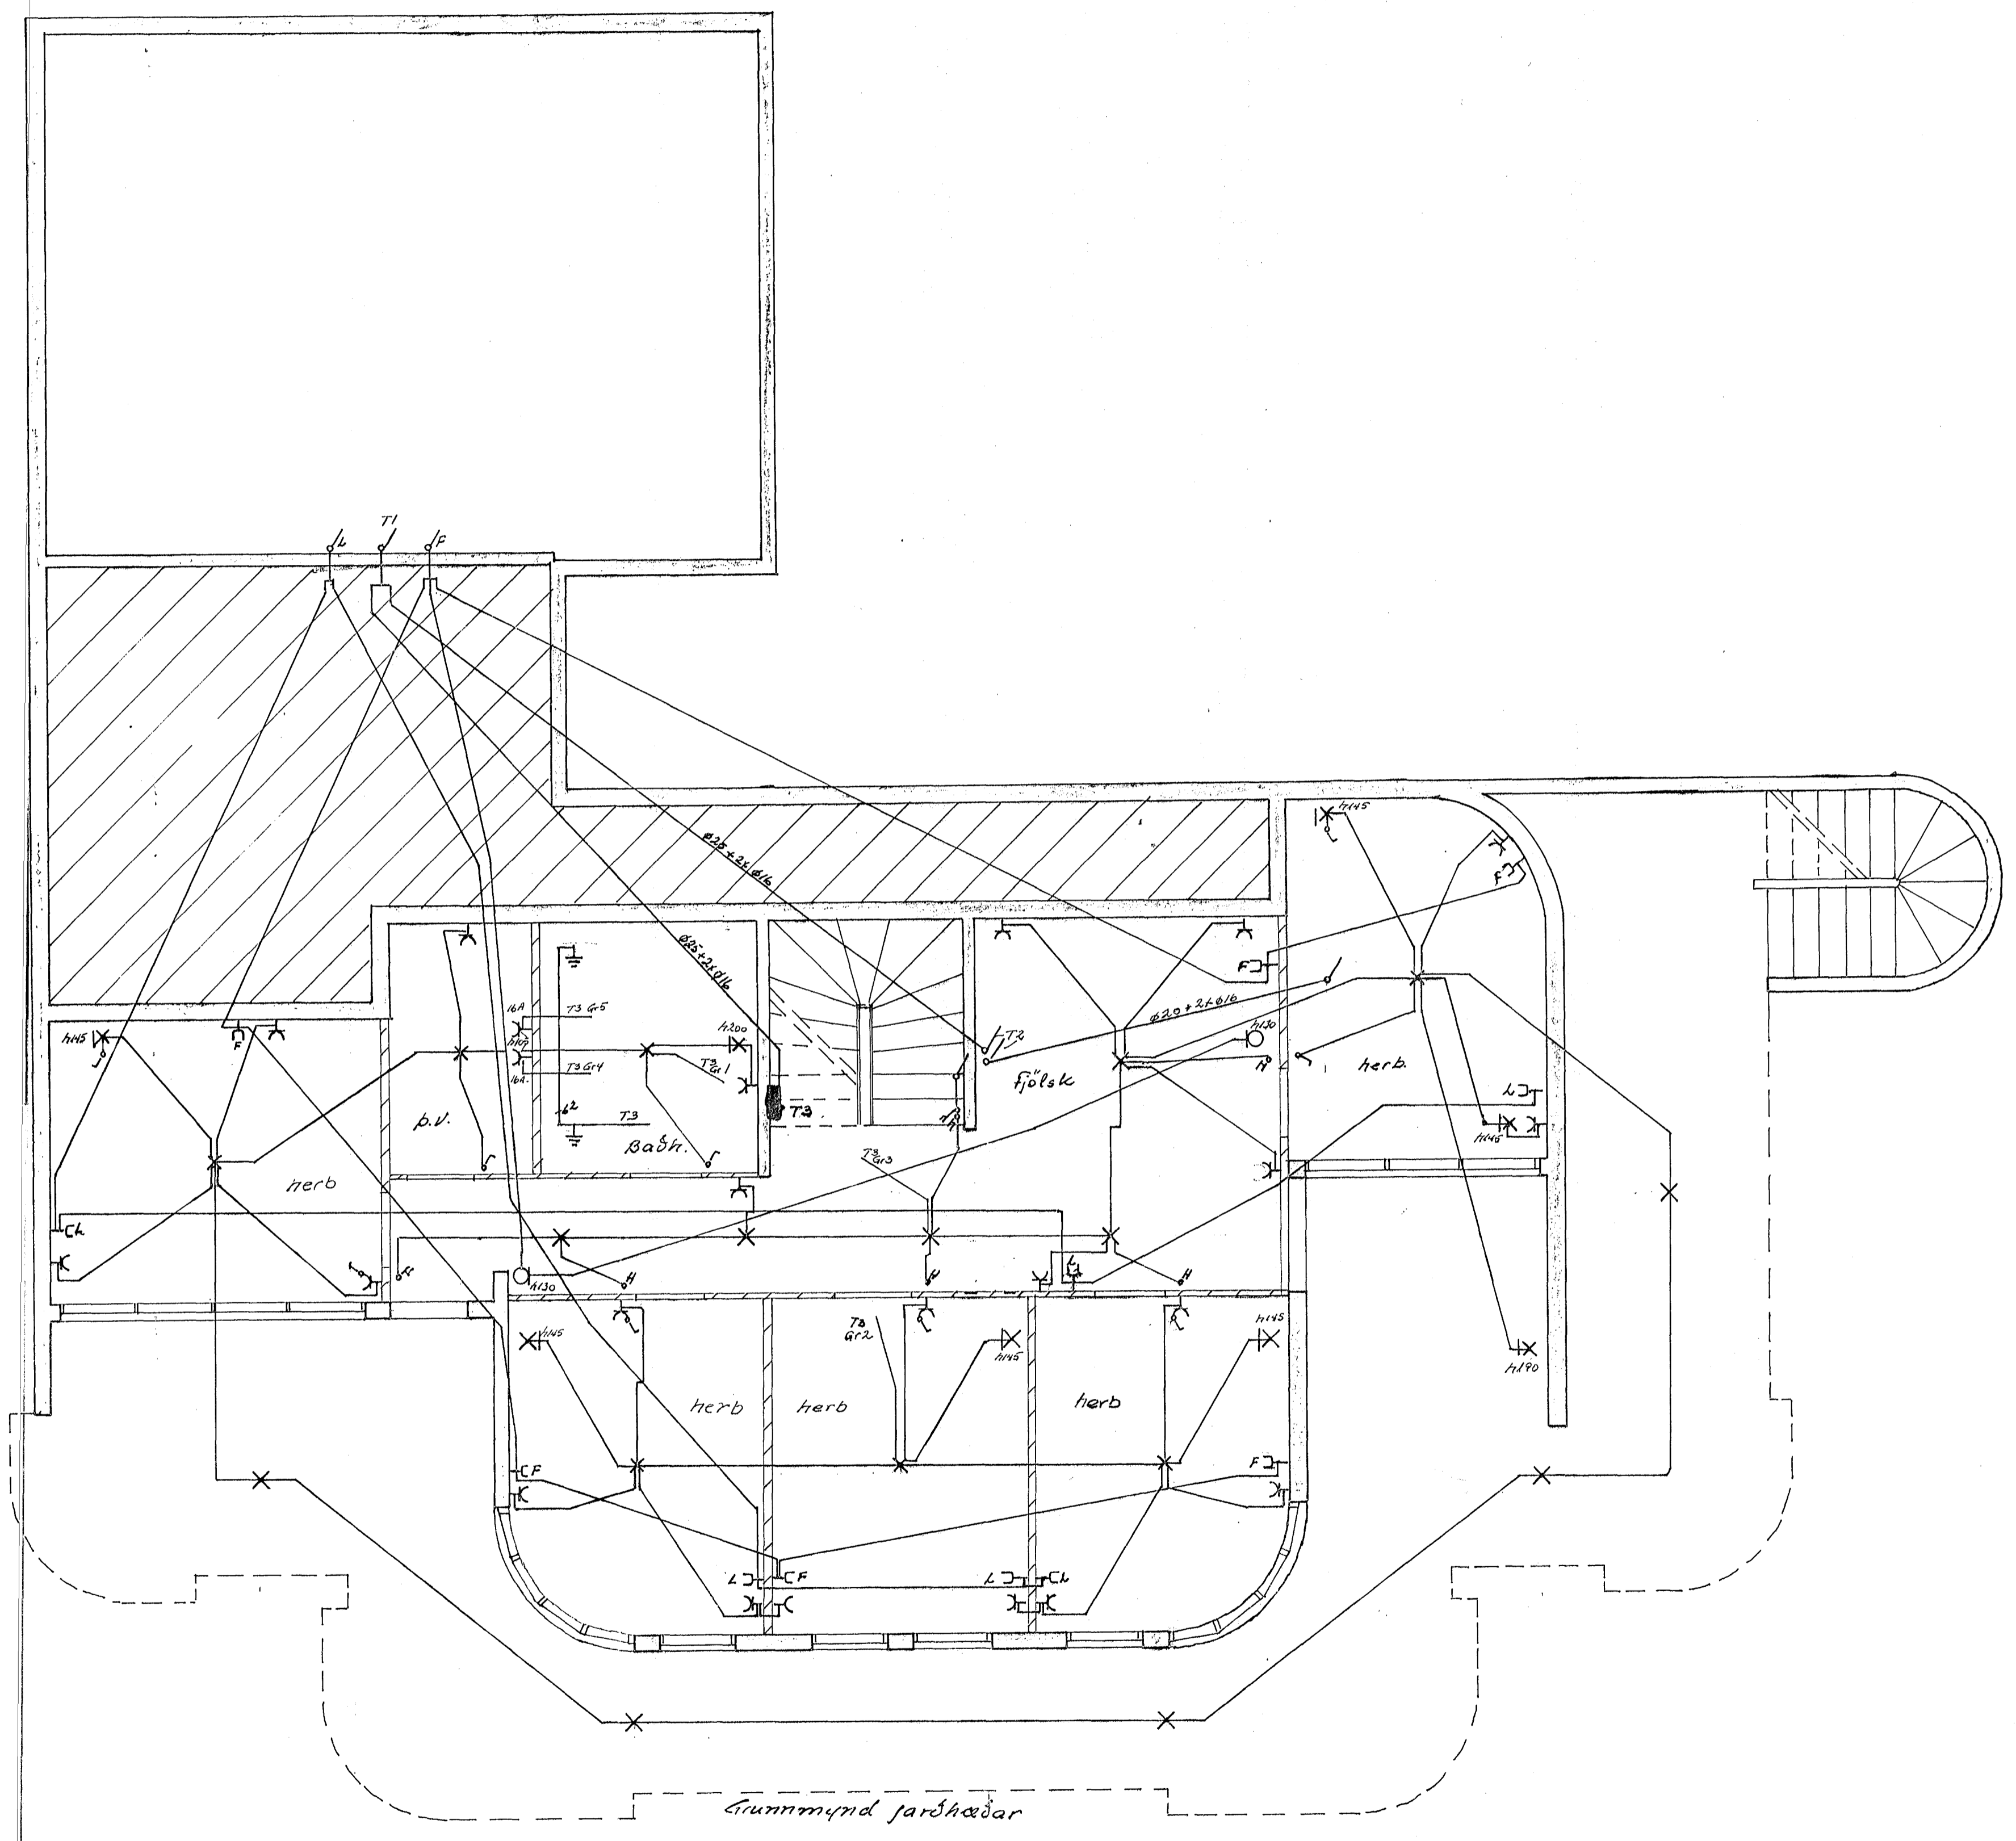

3154

NR.	BREYTING	DAGS	BR.
HÁABERG 17 HAFNARFIRÐI			
RAFLAGNA OG VEIK STRAUMS		HANNAD	16
LAGNA TEIKNING		TEIKNAD	10.
		DAGS	Jan 1993
		BLAD	1 AF 3
		KVARDI	1:50
		VERK NR.	