


SKÝRINGAR

- EV - Eldhúsvaskur
- UV - Uppþvottavél
- ÞV - Þvottavél
- SV - Skolvaskur
- HL - Handlaug
- VS - Vatnssalerni
- SB - Steypibað
- BK - Baðkar
- NF - Niðurfall
- PN - Þakniðurfall
- 100H - Hreinsilok Ø100mm

- Ⓐ Stokkar 300*300mm (b+h)
 - Ⓑ Stokkar 400*300mm (b+h)
- Hæðarkóti stokka miðast við neðri brún

Lágmarkshalli skólplagnar 20%.
Lágmarkshalli regnvatnslagnar 10%.

**ÁSKILIÐ, ELÐRI
TEIKNING ÓGILD**

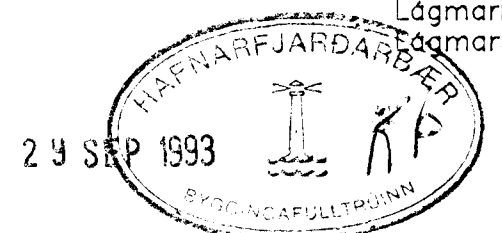

17 19 21 23
HÁBERG

Afstöðumynd 1:500

Háaberg 19, Hafnarfirði		TEIKN.	BI	DAGS.	92.06.25
Fráreanslislagnir í grunni		REIKN.	BI	VERK	92.102
		YFIRF.		BLAD	201
		MKV.	1:50		

	93.09.24	Breytt staðsetning lagna	BI
Breyting	Dage.	Skýring	Br.

BJARNI INGIBERGSSON Byggingatæknifræðingur F.T.F.Í.
Sími: 91-75251