


Grunnmynd sökklá Mkv. 1:50

Almennar skýringar (sjá bl.nr. 000)

Undir botnplötu skal setja 3" plasteinangrun (min 24 kg/m³)

Ⓐ stokkar og úrtök sjá teikn. 201

ÁSKILIÐ, ELDRI
TEIKNING ÓGILD

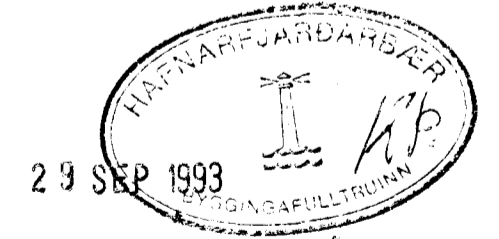

HB19-001.DWG

Háaberg 19, Hafnarfirði	TEKN.	BI	DAGS.	92.05.20
Grunnmynd sökklá, sérmyndir	REKN.	BI	VERK	92.10.1
	YFIRF.		BLAD	001
	MKV.		1:50, 1:20	

△	93.09.24	Grunnmynd sökklá breytt	BI
Breyting	Dags.	Skýring	Br.

BJARNI INGIBERGSSON Byggingateknifræðingur F.T.F.I.
Sími: 91-75251