




Sérmynd 12 Mkv. 1:10

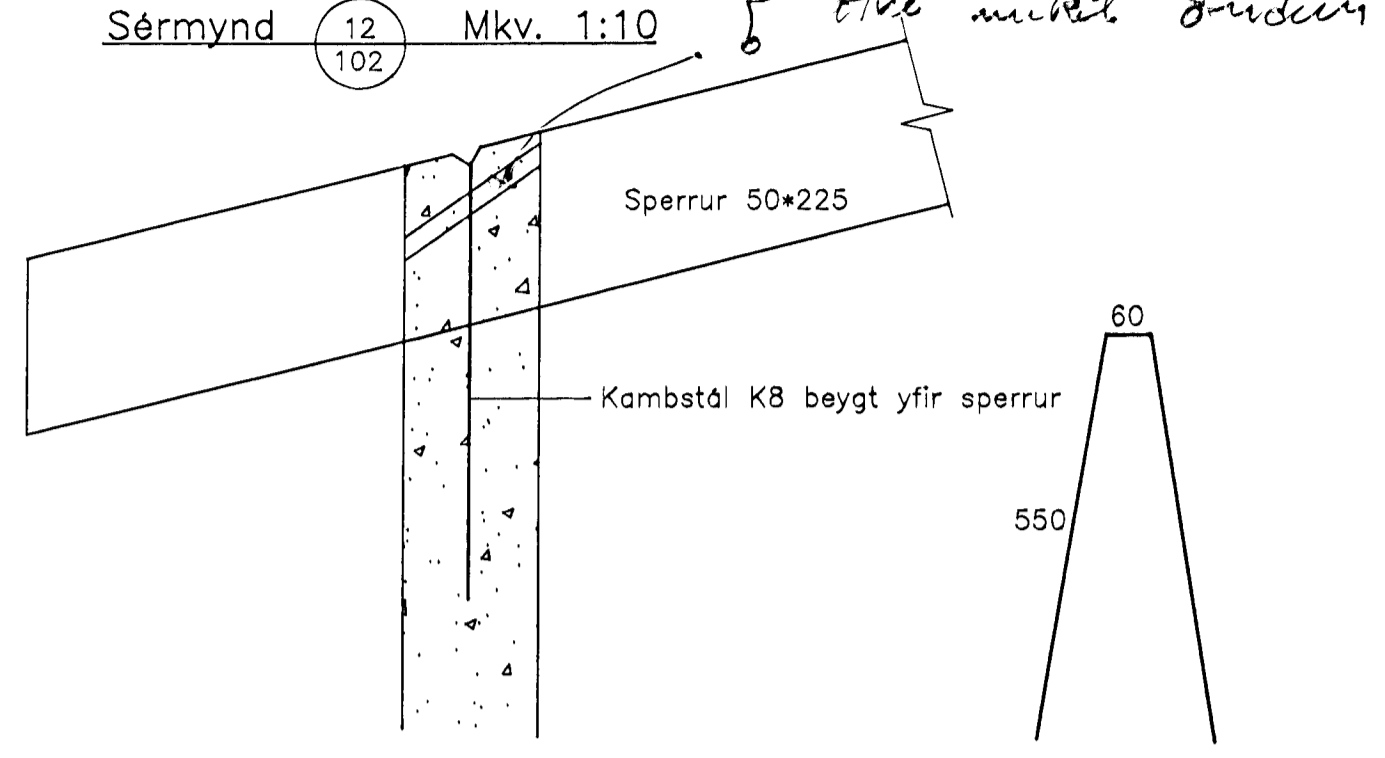


Sérmynd 13 Mkv. 1:10

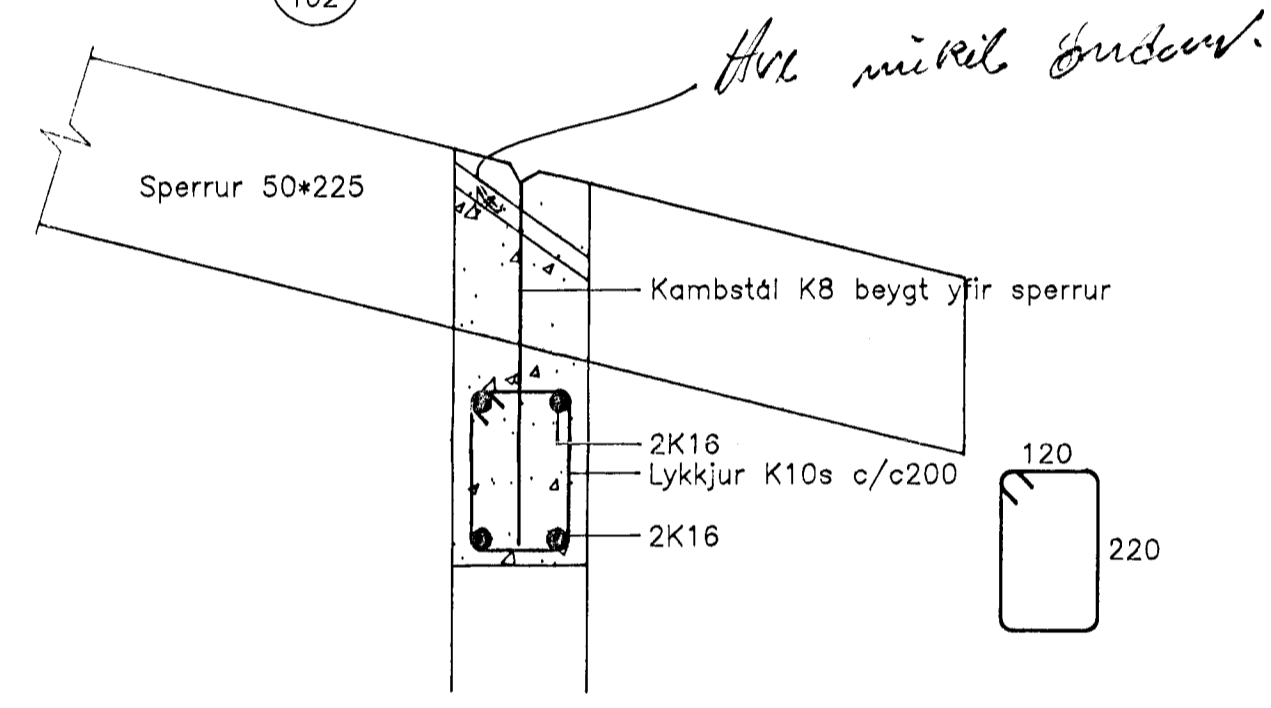



Sérmynd 16 Mkv. 1:10

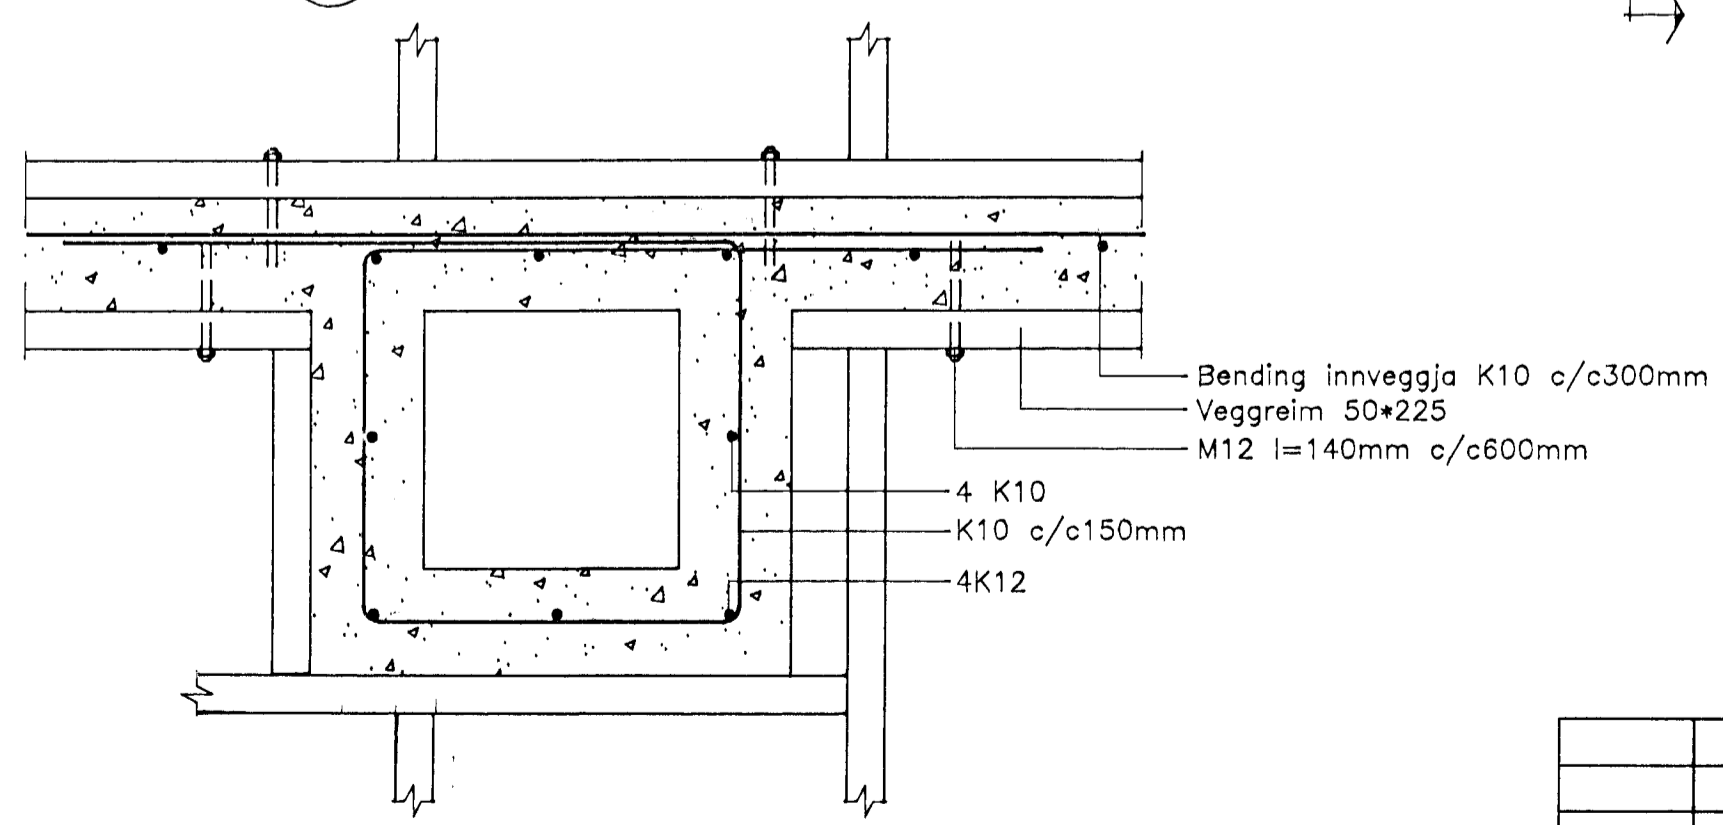

Sérmynd 14 Mkv. 1:10

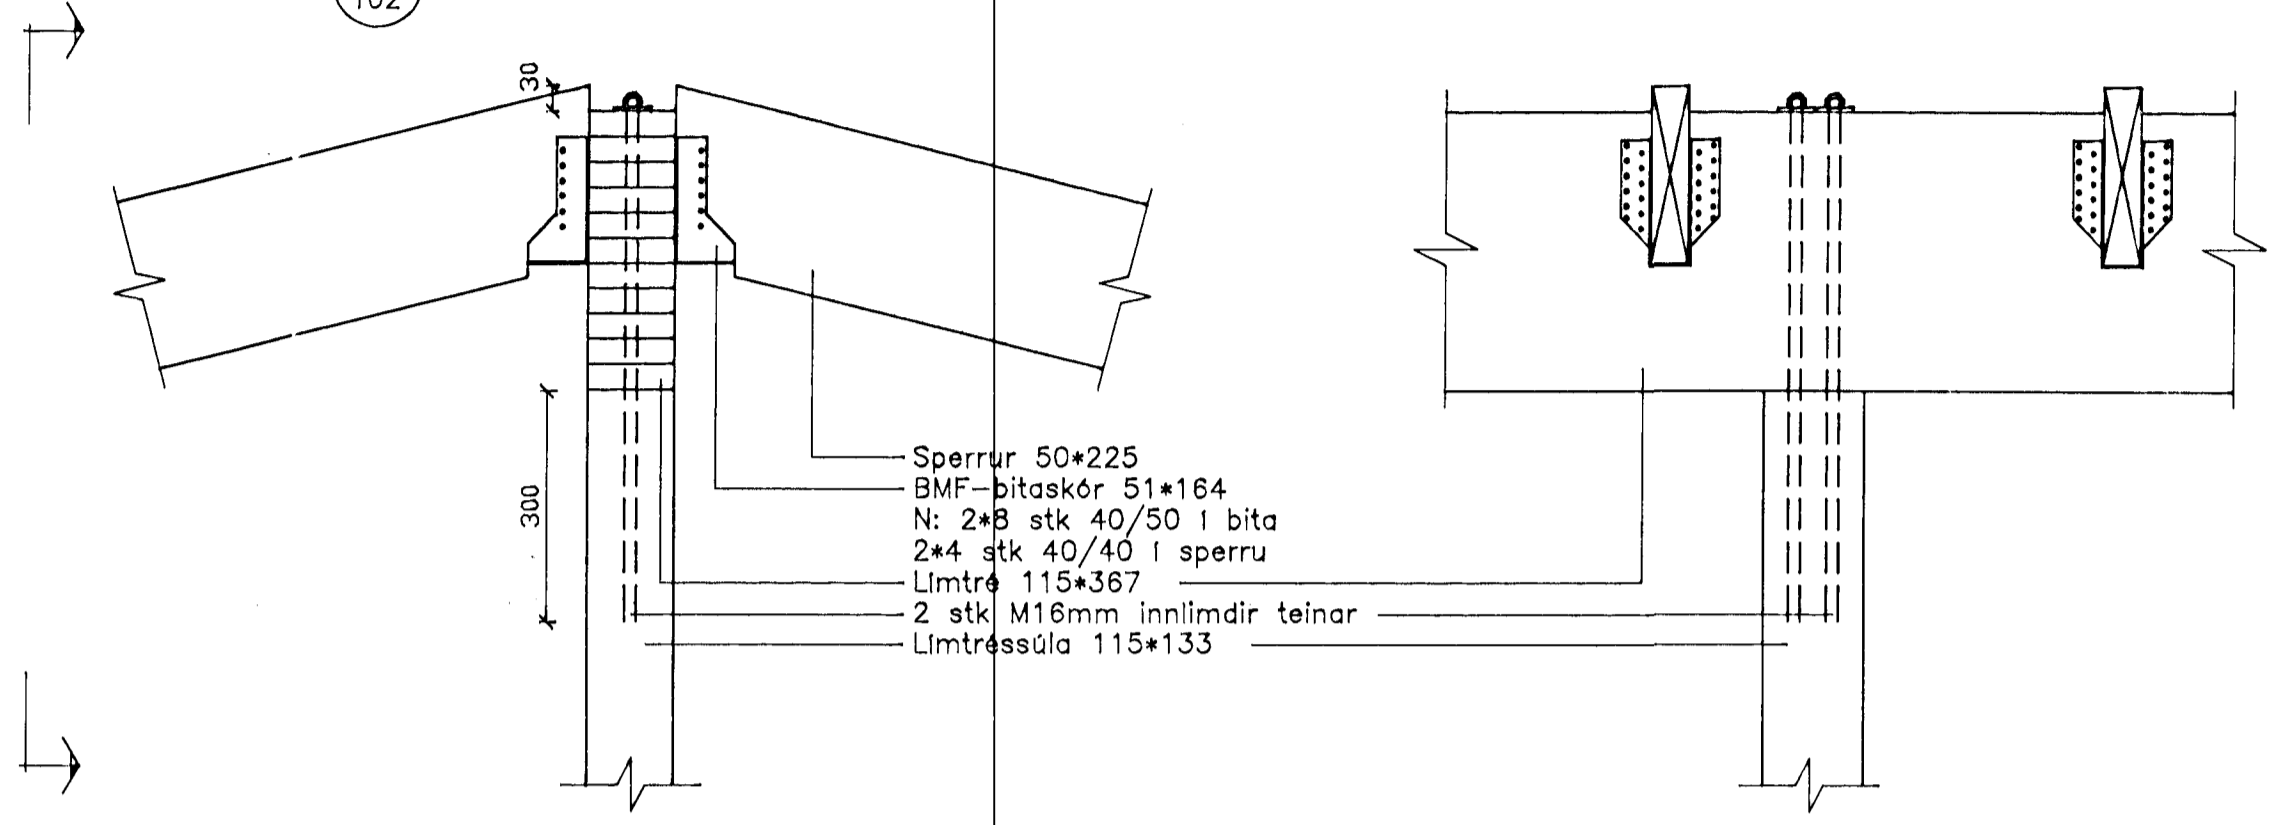

Sérmynd 15 Mkv. 1:10

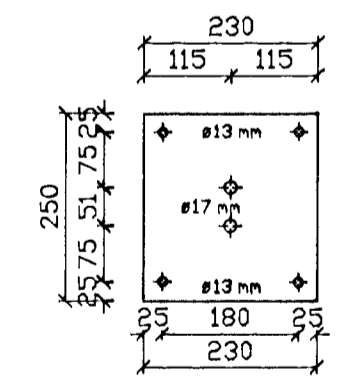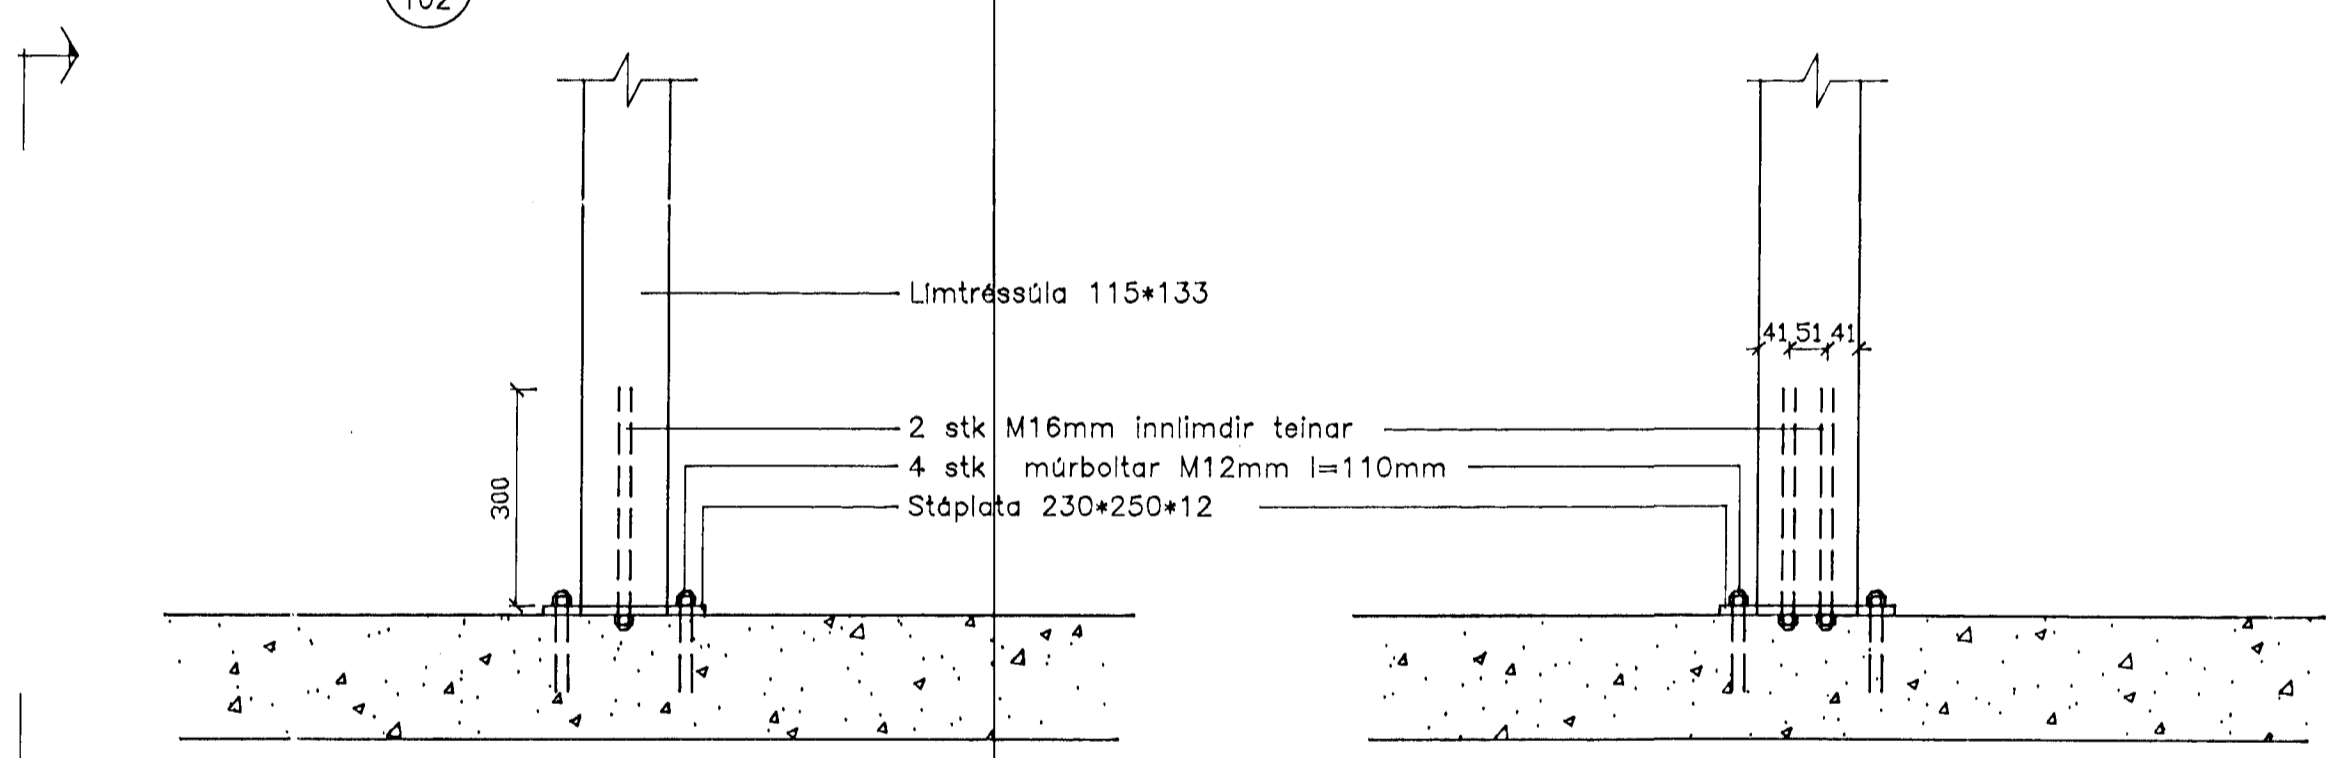

Stáplata 230*250*12
1 stk.

21 OKT. 1993
HAFNARJARDARBER
BYGGINGAFULLTRÚI
KP

Breyting	Dags.	Skýring	Br.

Háaberg 19, Hafnarfirði		TEIKN.	BI	DAGS.	93.10.03
Sérmyndir		REIKN.	BI	VERK	92102
		YFIRF.		BLAÐ	
		MKV.	1:10		103
BJARNI INGIBERGSSON		Byggingatæknifræðingur F.T.F.Í.			
Smi: 91-75251					