




Sáttmáli á fundi bygginga-
nefndar þ. 6.9.19.21
BYGGINGAFULLTRÚINN
Í HAFNARFIRÐI

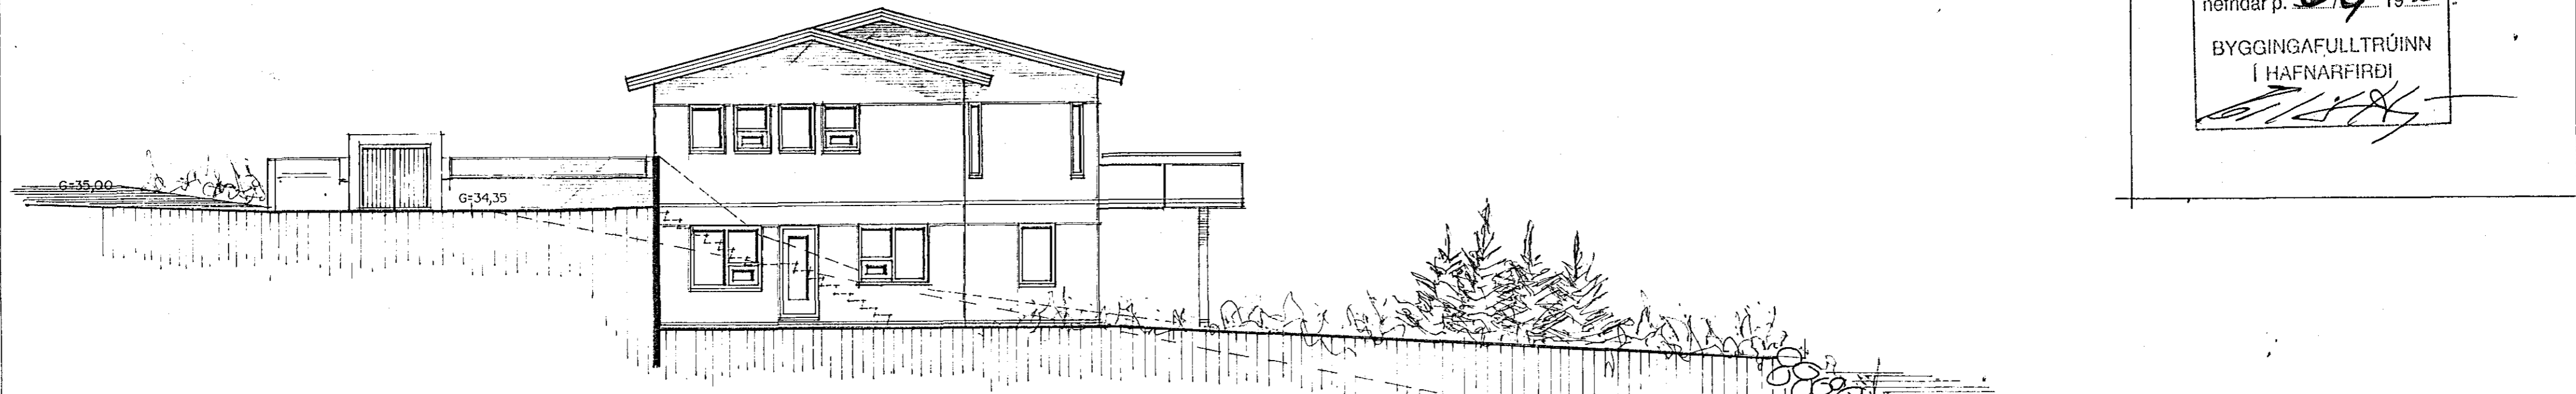

NORÐVESTUR MKV. 1:100

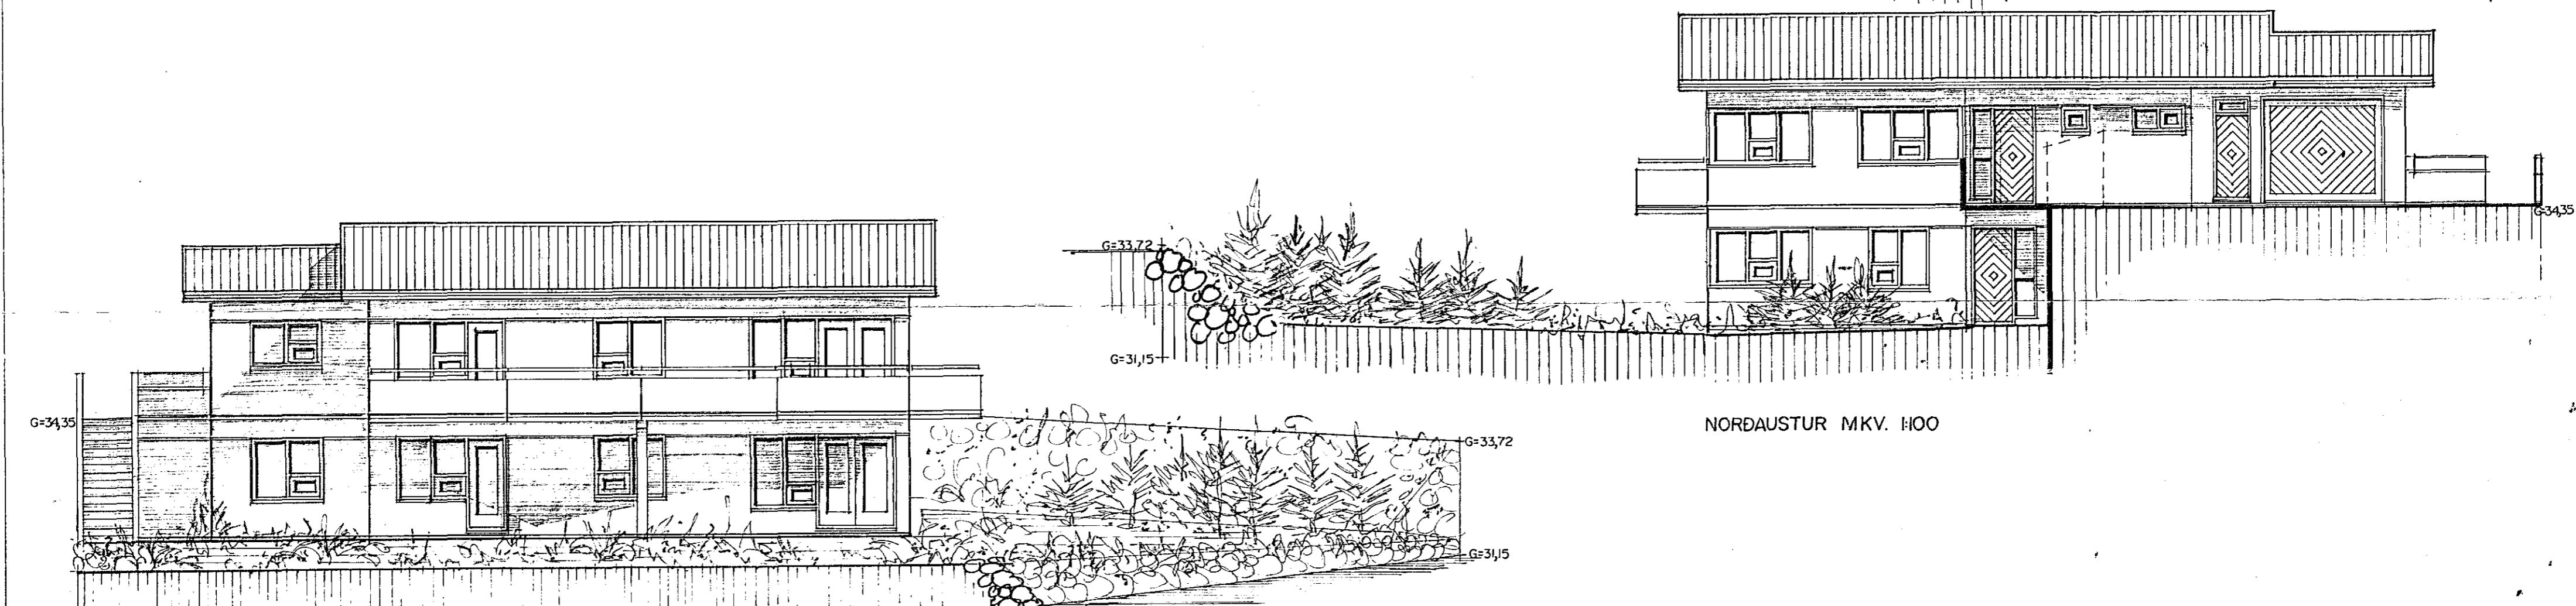

NORÐAUSTUR MKV. 1:100

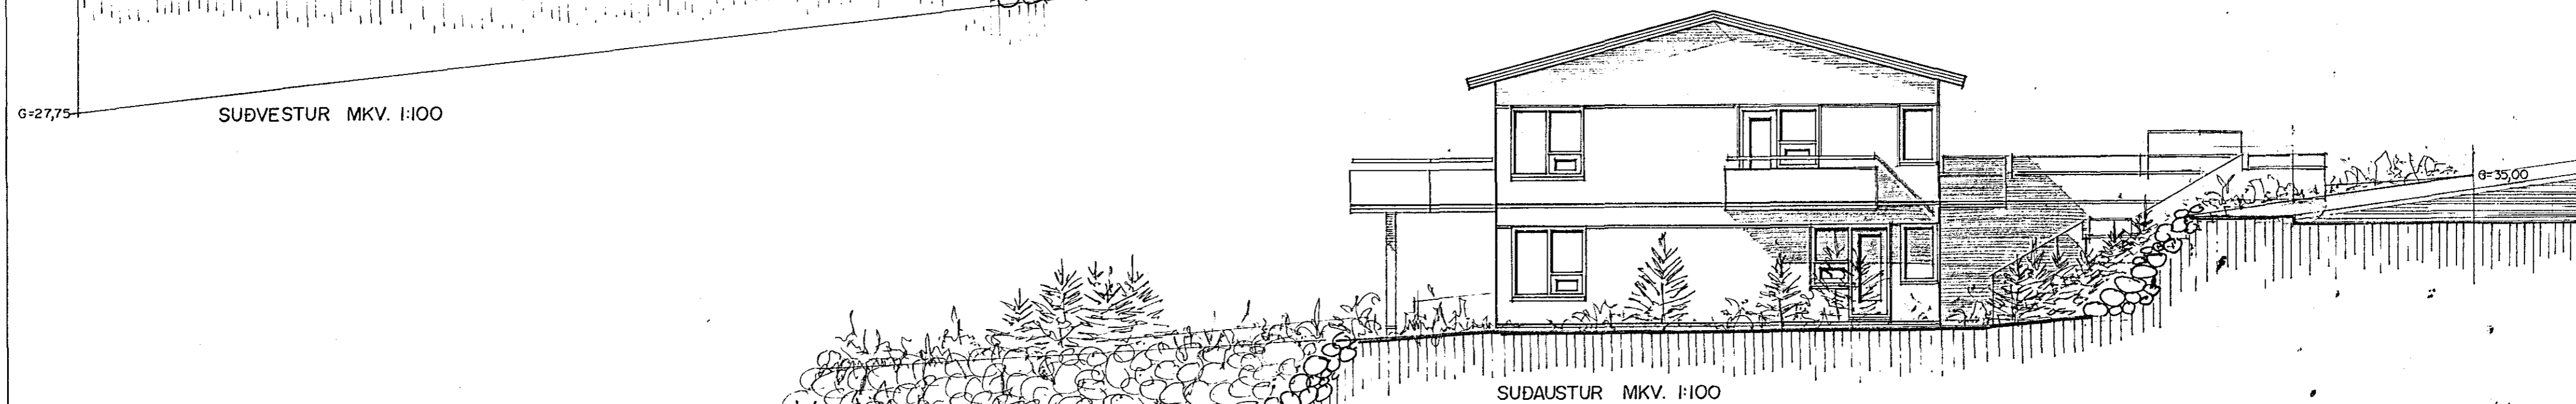

SUDAUSTUR MKV. 1:100

GLUGGUM BREYTT JÚLÍ 1995

TEIKNAD Í JANÚAR 1995 SIGURÐUR ÞORVARDARSON BYGGINGAFRÆÐINGUR B.FÍ.
STRANDGÖTU 11 HAFNARFIRÐI SÍMI 65 15 10.

Sigurdur Þorvardarson
HÁABERG I HAFNARFIRÐI TEIKNING 3 AF 3.