


SKÝRINGAR

- EV - Eldhúsvaskur
- UV - Uppþvottavél
- PV - Þvottavél
- SV - Skólvaskur
- HL - Handlaug
- VS - Vatnssalerni
- SB - Steypibað
- BK - Baðkar
- NF - Niðurfall
- PN - Þakniðurfall 100mm
- 100H - Hreinsilok

- (A) Stokkar 300*300mm (b*h)
 - (B) Stokkar 400*300mm (b*h)
- Hæðarkóti stokka miðast við neðri brún

Lágmarkshalli skólplagnar 20%.
Lágmarkshalli regnvatnslagnar 10%.

ÁSKILIÐ, ELÐRI TEIKNING ÓGILD

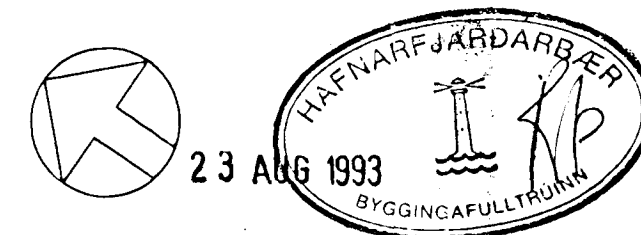

Afstöðumynd 1:500

92.10.19	Staðsetn. lagna frá húsi, drenlagn	Bl
Breyting	Daga.	Skyring

Háberg 21, Hafnarfirði	TEIKN.	Bl	DAGS.	92.06.25
	REIKN.	Bl	VERK	92.102
Frárennislagnir I grunni	YFIRF.		BLAD	201
	MKV.		1:50	

BJARNI INGIBERGSSON Byggingatæknifræðingur F.T.F.I.
Sími: 91-75251

HB21-201.DWG