


Skýringar

- BK - Baðkar
- HL - Handlaug
- VS - Vatnssalerni
- SB - Steypibað
- SV - Skolvaskur
- ÞV - Þvottavél
- EV - Eldhúsvaskur
- UV - Uppþvottavél

Neysluvatn heitt -----  
 Neysluvatn kalt -----

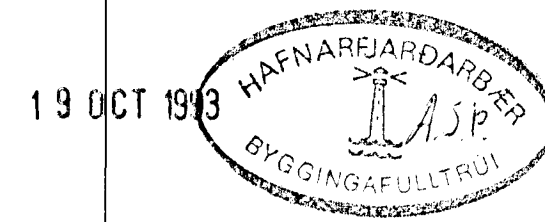

ÁSKILIÐ, ELDRI  
 TEIKNING ÓGILD

19 OCT 1993

HB21-302.DWG

Háaberg 21, Hafnarfirði	TEIKN.	BI	DAGS.	93.08.24
Neysluvatn efri hæðar	REIKN.	BI	VERK	92.102
	YFIRF.		BLAD	302
	MKV.		1:50	

Breyting	Daga.	Skýring	Br.
(A)	93.10.13	Staðsetning skolvasks í þvottahúsi	BI

**B** BJARNI INGIBERGSSON Byggingateknifræðingur F.T.F.Í.  
 Sími: 91-75251