

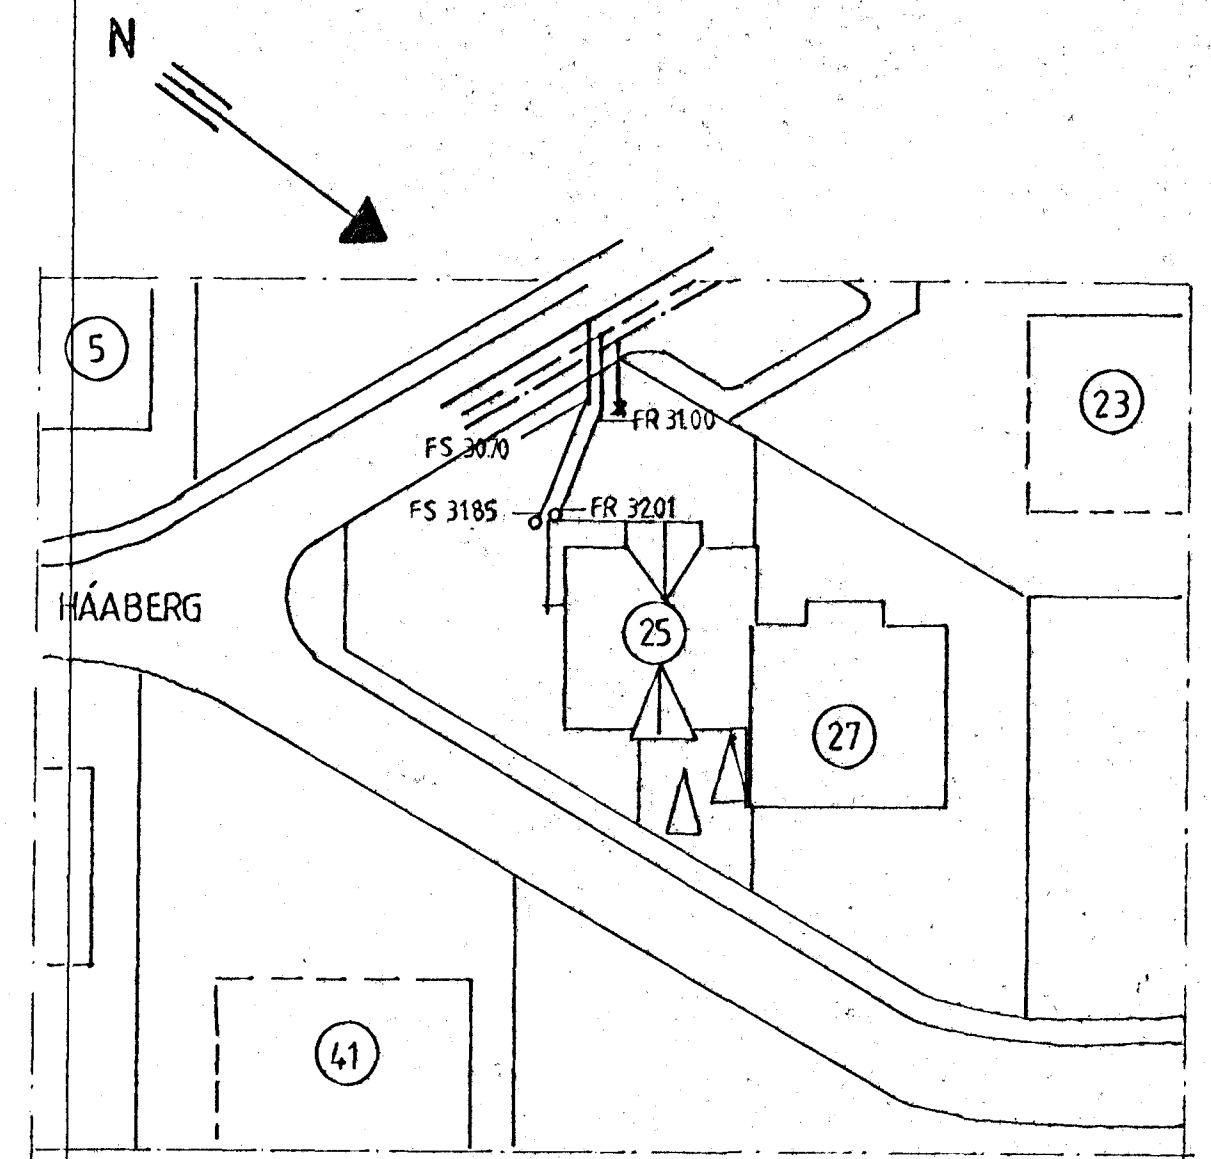


- STÚTAR**
- F1 - BK
 - F2 - DVÖTTVÉL
 - F3 - VS BAOH.
 - F4 - SV - "
 - F5 - EV
 - F6 - SB
 - F7 - VS GESTASALERNI
 - F8 - HB FRÁ BÍLSK.] TEKNIR INN Í BÍLSKÚR
 - F9 - NK Í BÍLSK.
 - F10 - TENGIST Í NIÐURFALL Í BÍLAPLANI

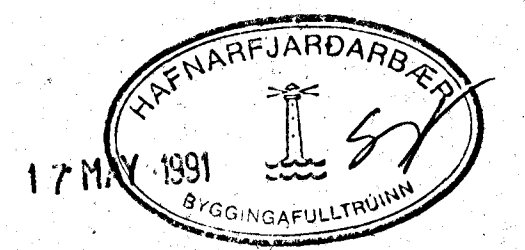

AFSTÖÐUMYND M=1:500

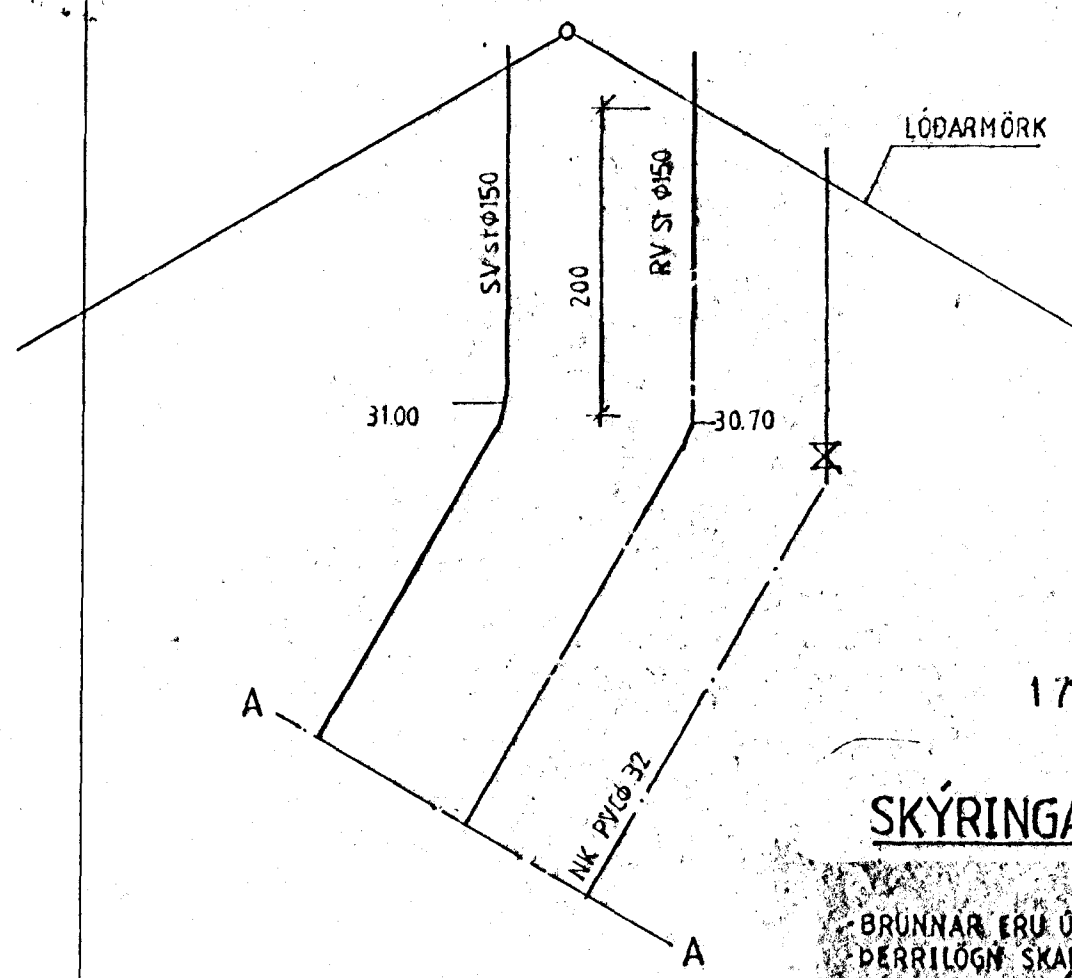

SKÝRINGAR:

BRUNNAR ERU ÚR PLASTI MEÐ TRÉFJALOKI. ÞERRILOGN SKAL LEGGJA Í HNOTUMÓL NR11. HERRINGAR ERU Í SAMRÉMI VÍÐ (SF 64). HÆÐARKÓTAR ERU GEFNIR Í METRUM. BYERMÁL ERU Í MILLIMETRUM. ÖNNUR MÁL ERU Í SENTIMETRUM. ALLAR FRAMKVÆÐIR SKULU VERA Í SAMRÉMI VÍÐ BYGGINGARREGLUGERÐ OG GILDANDI STAÐLA.

22/11 90	△	BRUNNUR FJARLÆGDUR	T.J.
22/11 90	△	GÖLFNIÐURFALL FÆRT	T.J.
DAGS.		BRÉYTING	ÞJÓRT
HANNAÐ	T.J.	JÓN BERGSSON VÉRKFR.	BLAÐ
DIPL. ING.		M.V.F. SMÁRAHVAMMI 4, HAFNARF. S. 51974	2
TEIKNAD	T.J.	HÁABERG 25	M=1:50
YFIRFARIÐ	J.S.	HOLRÆSI, VATNSLOGN	1:500
VERK.	101		22/11 90

BREITT Í NÓV 1990
KEMUR Í STAÐ TEIKN.
FRÁ AGÚST 1990