




Samþykkt á fuppl bygginga-
nefnd þ. 6 / 5 / 91
BYGGINGARULLTÖNN
HAFNARFIRÐI

MCM: SJA 4/ 3/3


BLAÐ 2 / 3.

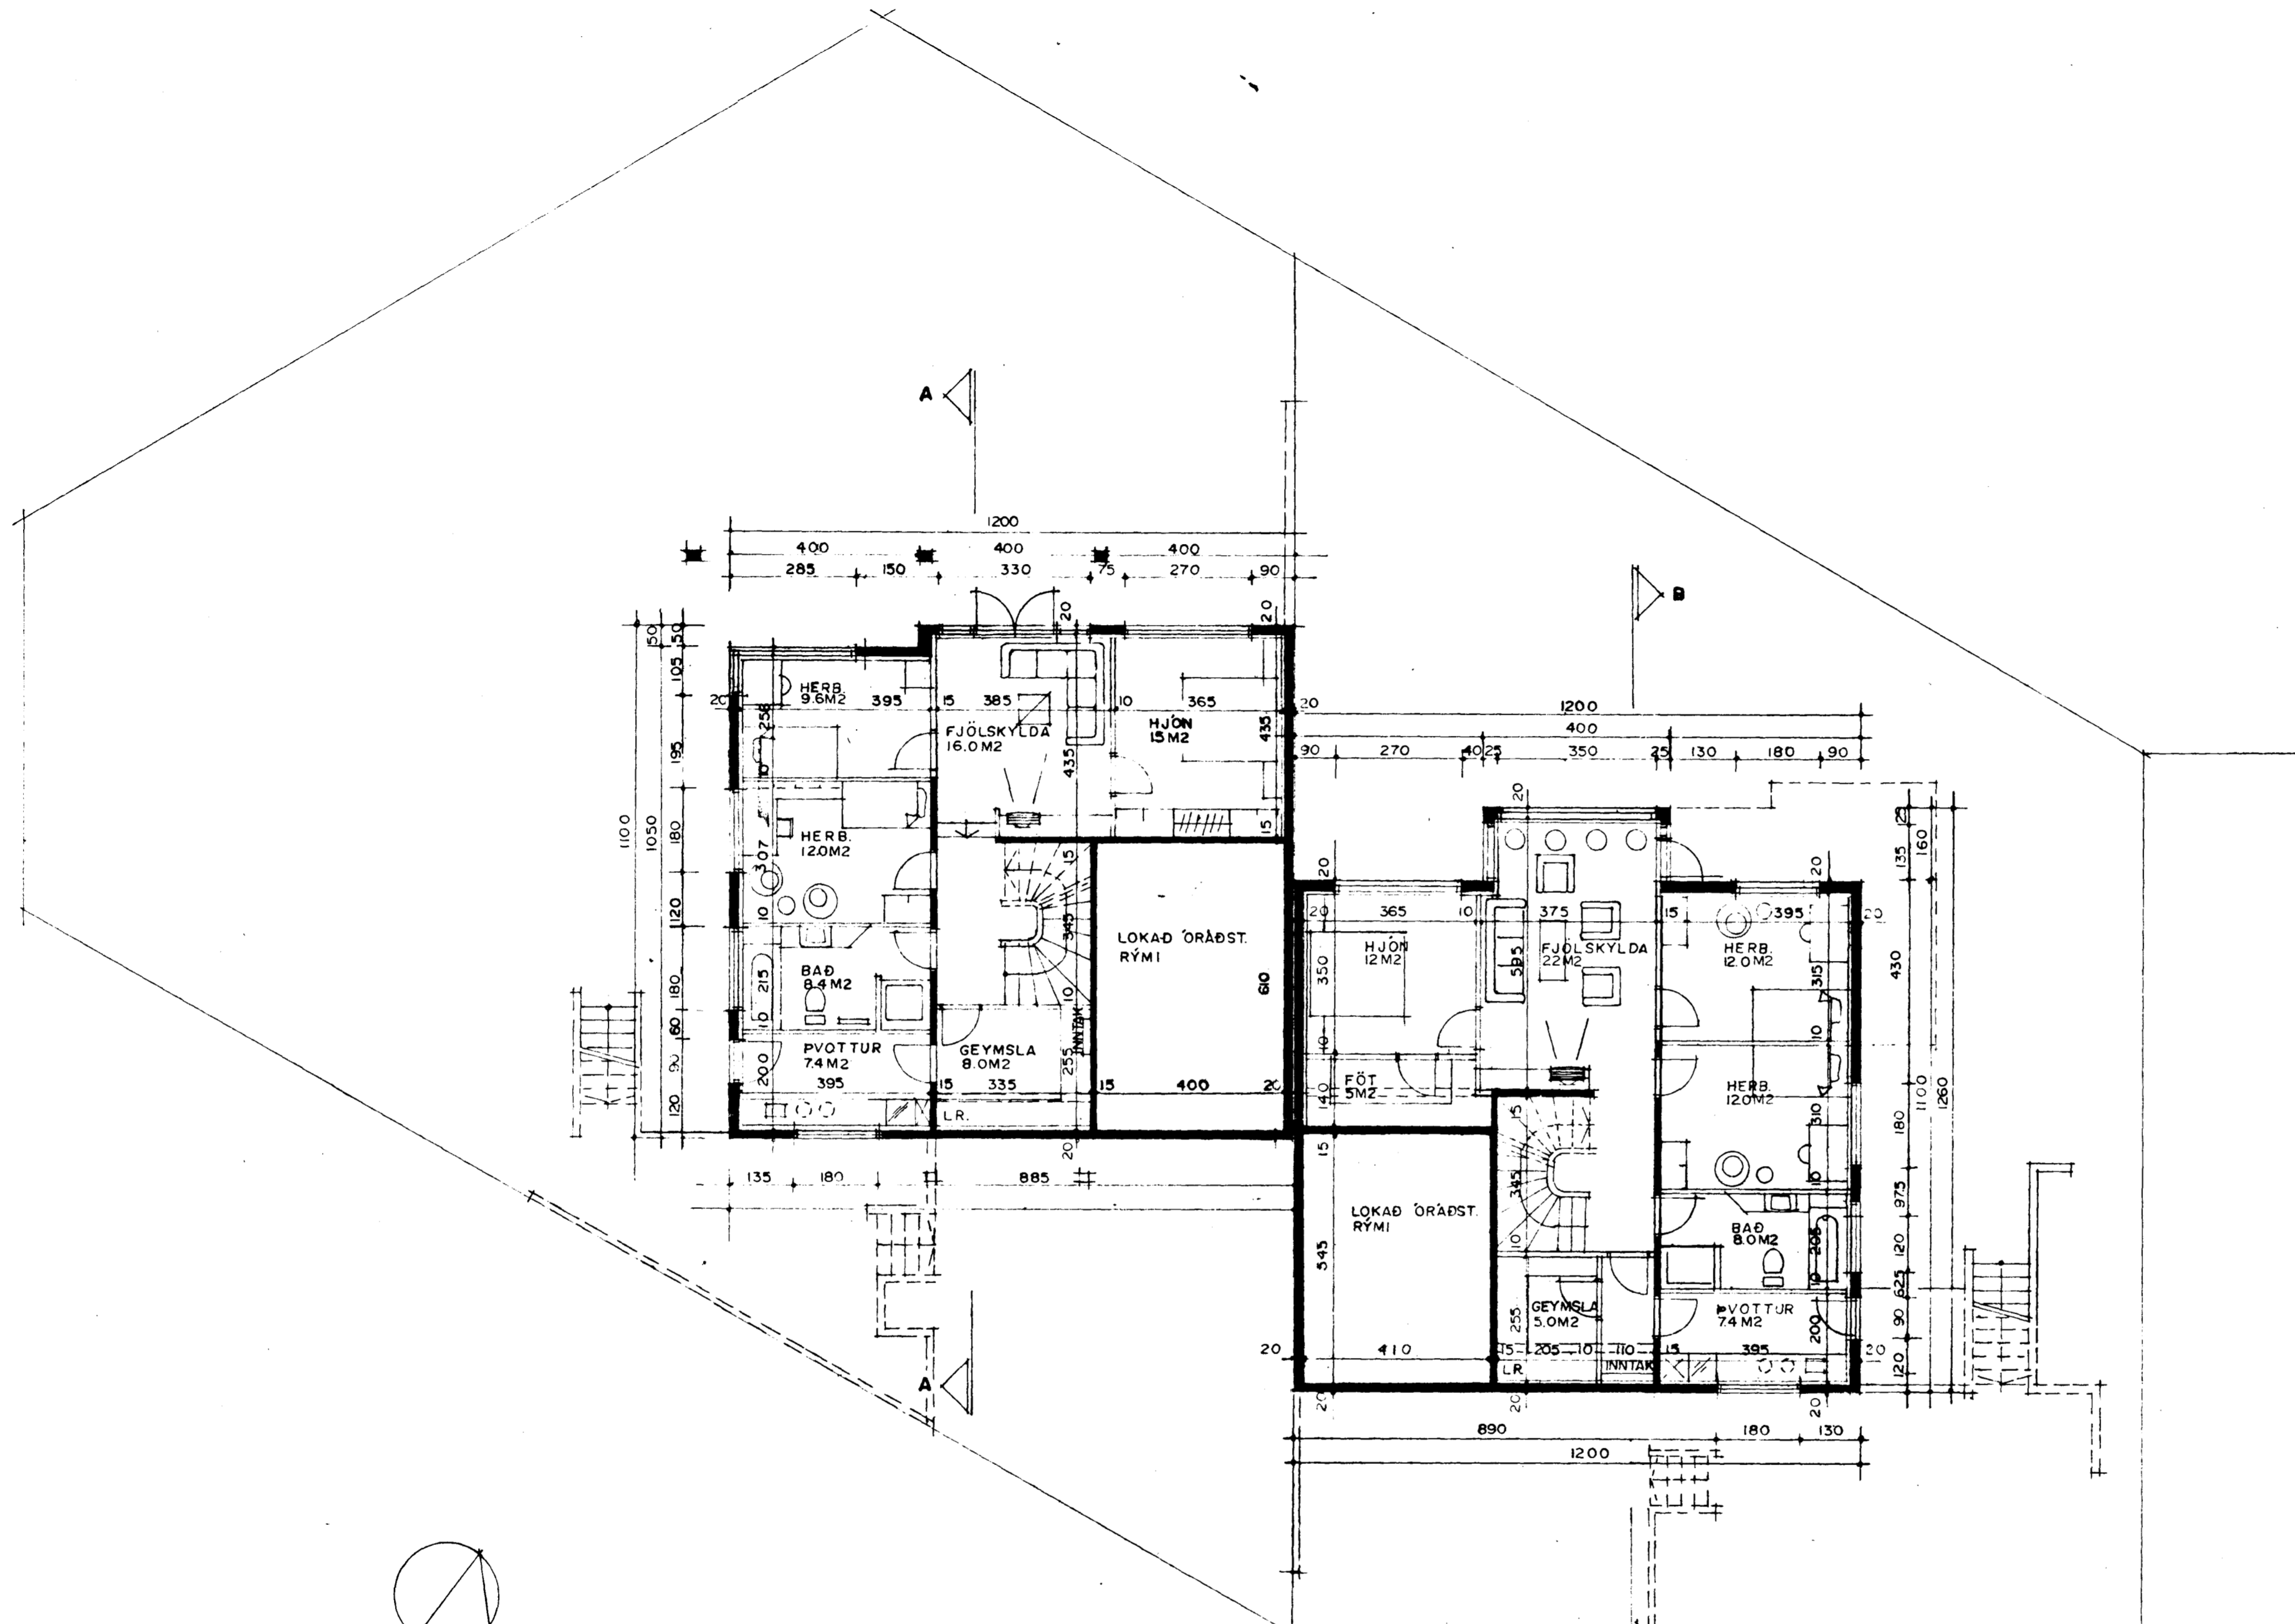

GRUNNMYND JARÐHÆÐAR M. 1:100

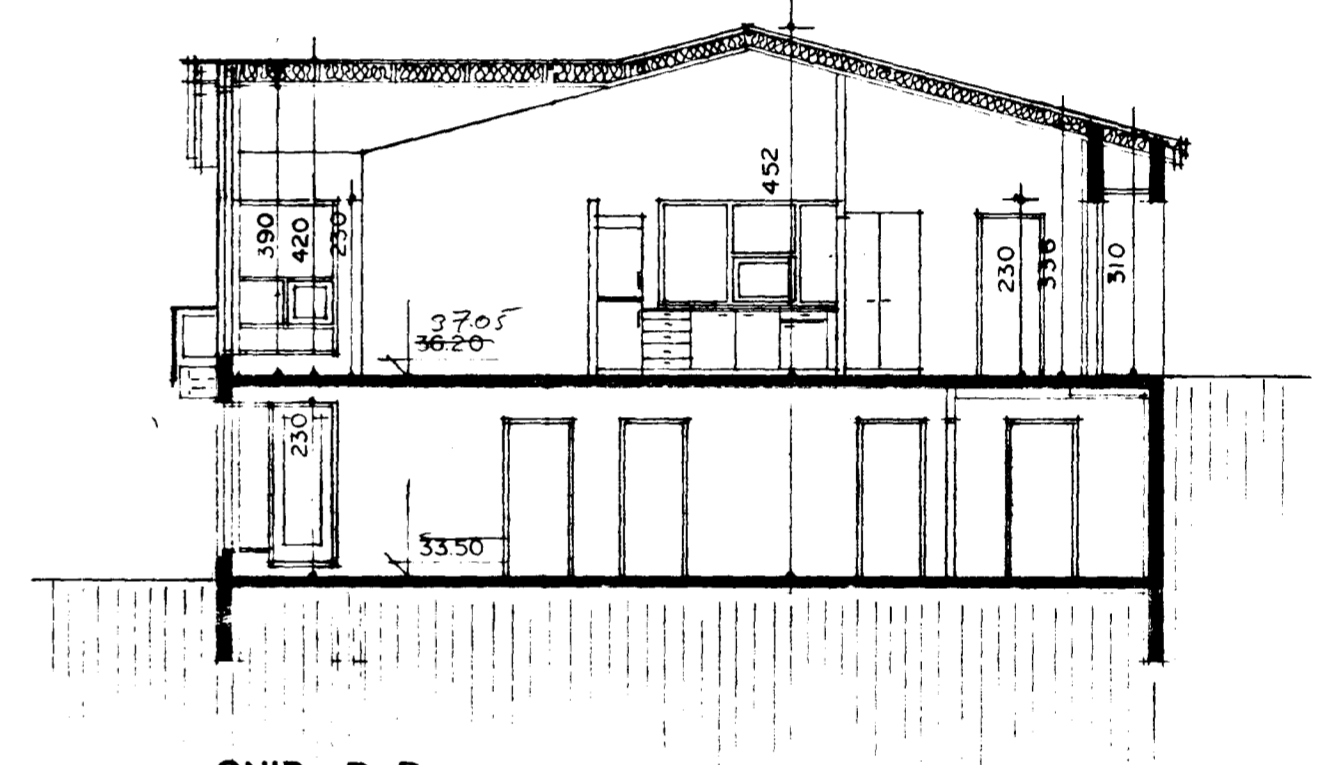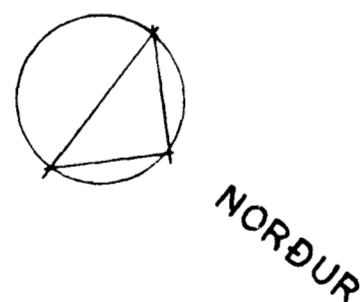

SNID B-B

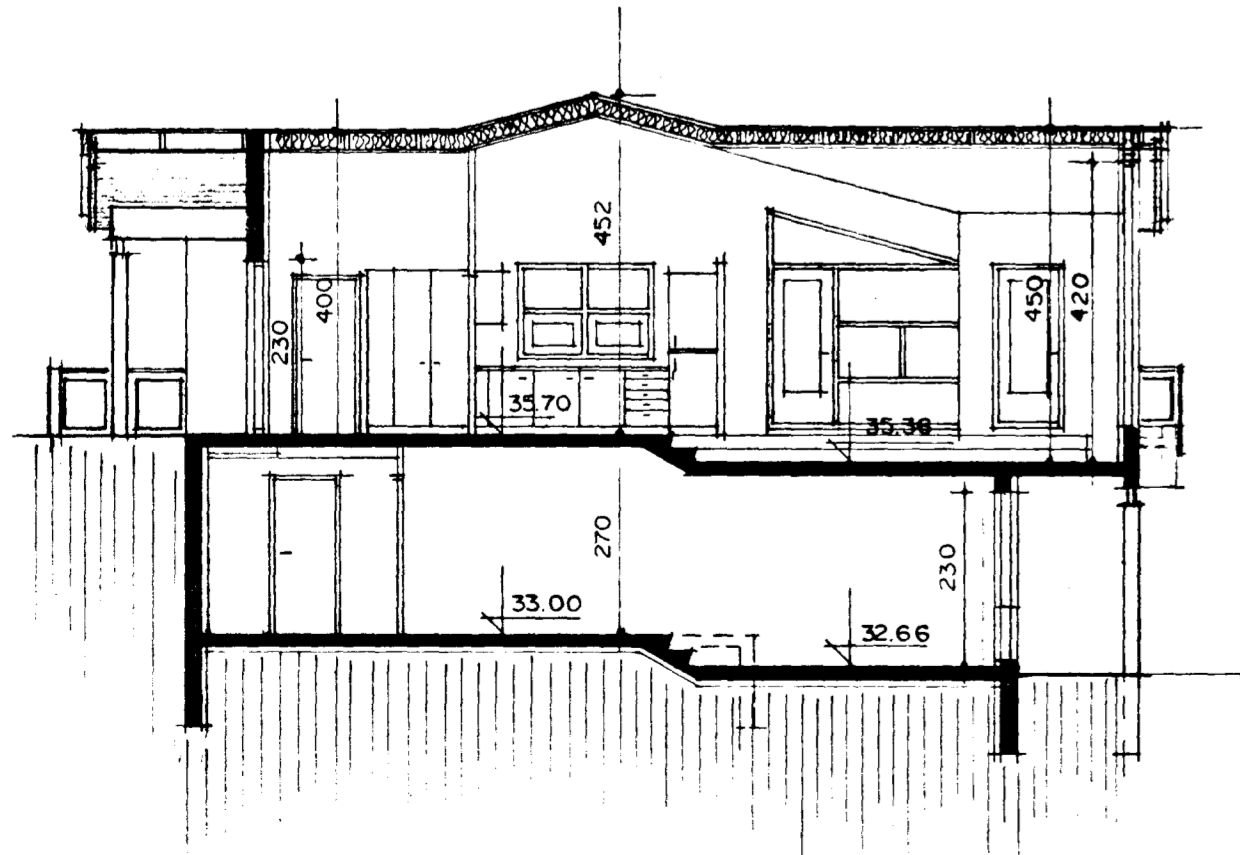

SNID A-A

BREYTT UPPFYLLTU RÝMI APRÍL 1991
LAGFÆRT Í JÚLÍ 1990

Sigurður Þorvarðarson