


Samþykkt á fundi bygginga-
nefndar þ. 28/6 1990 Ganga skal frá opnu
eldstæði í samræmi
BYGGINGAFULLTRÚINN
HAFNARFIRÐI
[Signature]
við reglugerðir

Áskild: NC 27
Gönguverskipti í bíla verskipti
FRÖD


BLAD 3/3
Sjá blöð 1/3

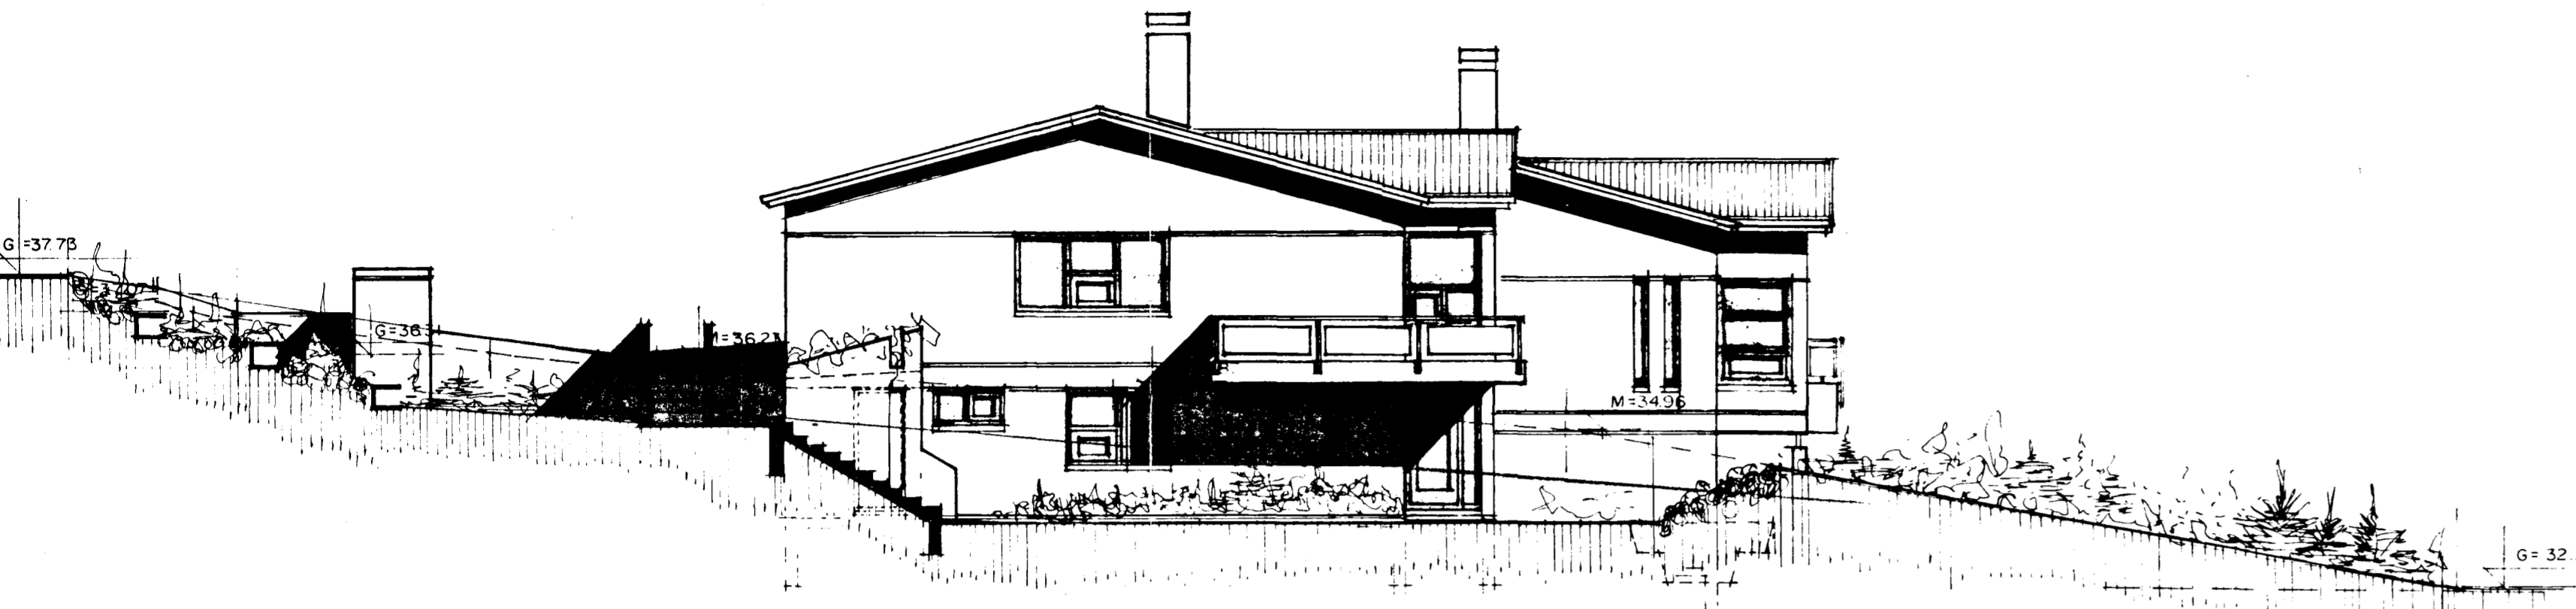


NORÐVESTUR M. 1:100



SUÐVESTUR M. 1:100

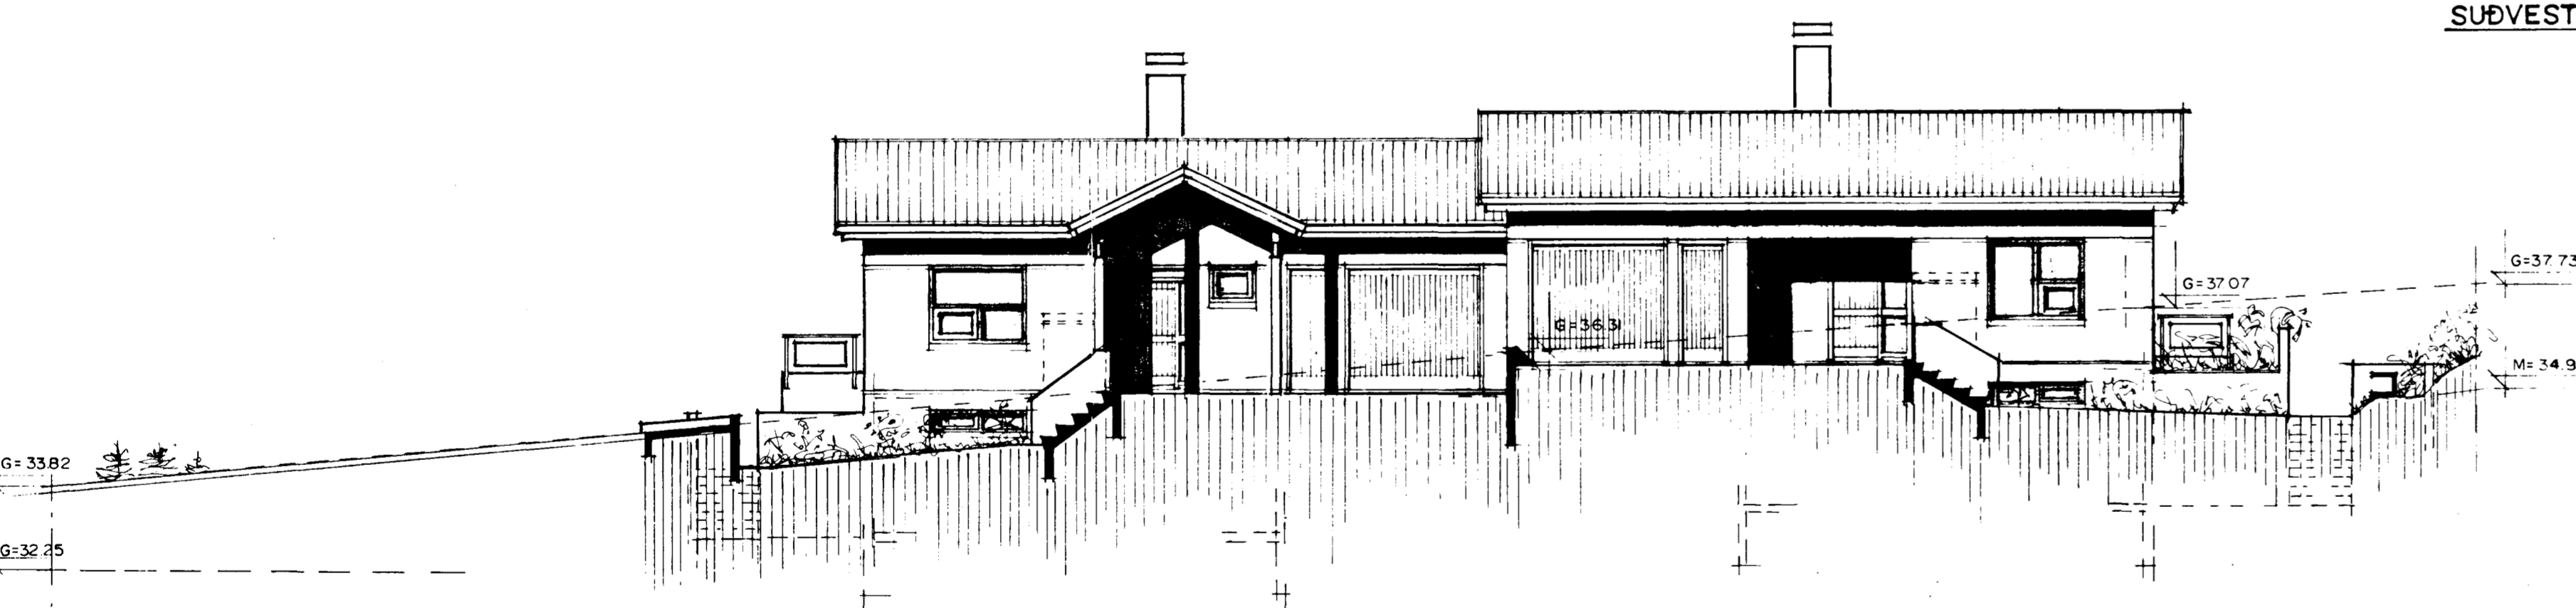

NORÐAUSTUR M. 1:100

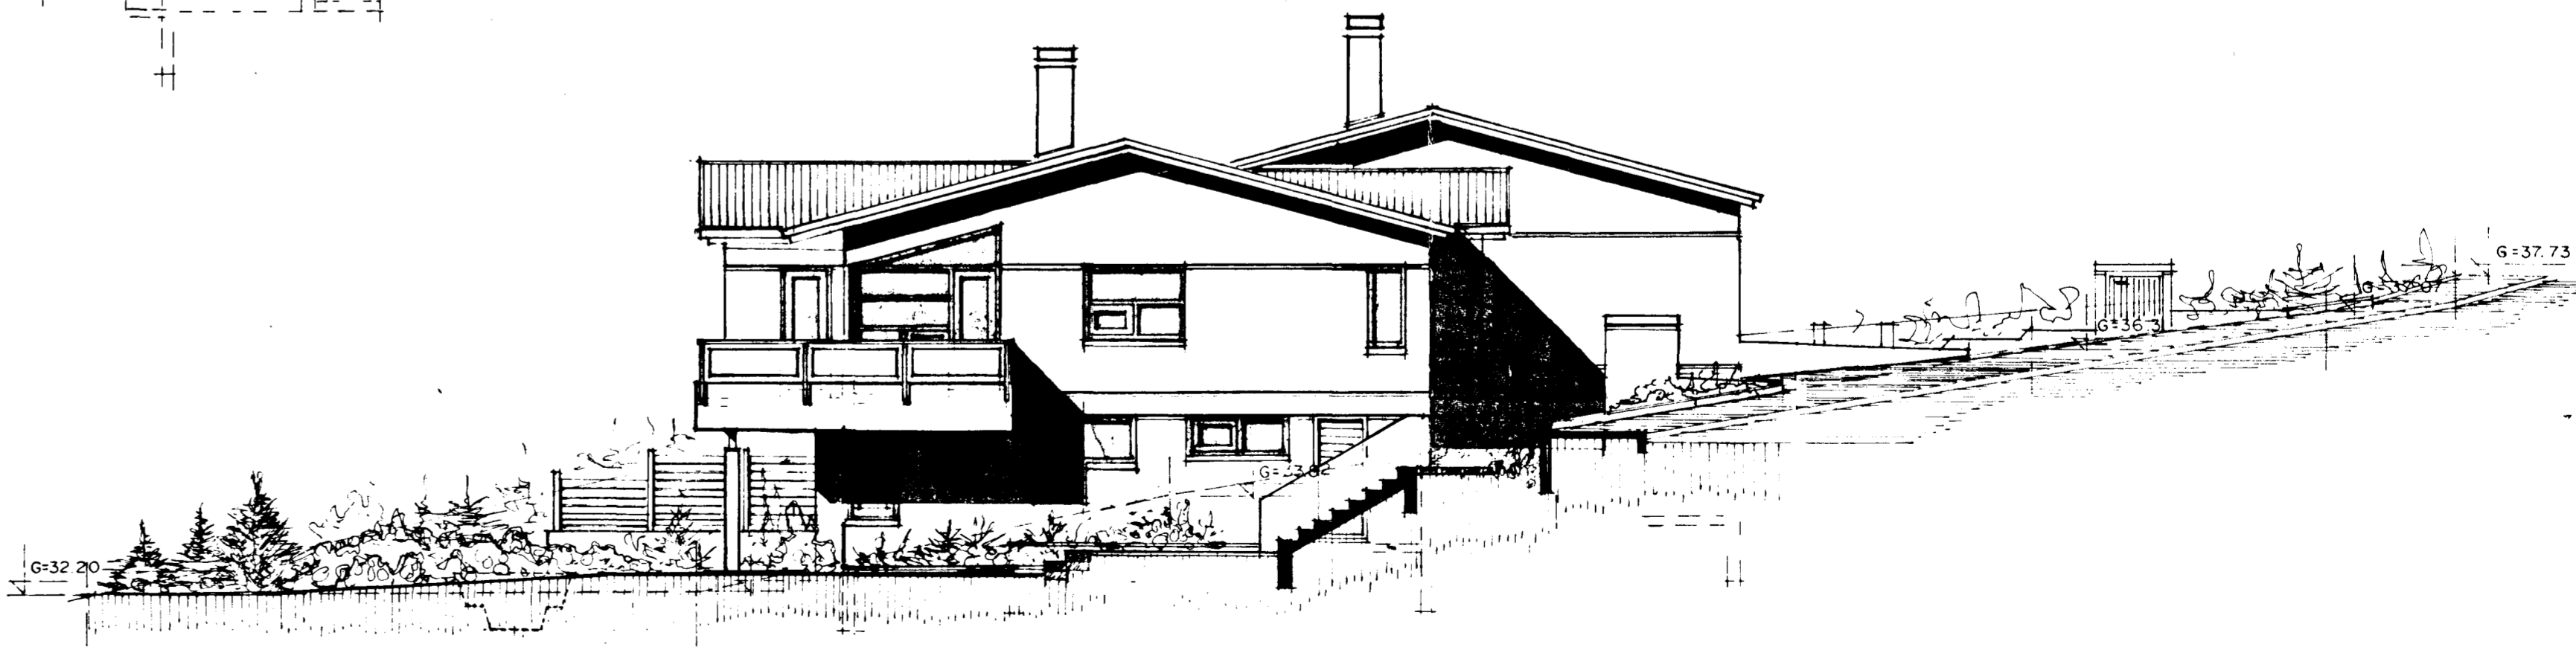

SUÐAUSTUR M. 1:100

[Signature]