


GRUNNMYND L. HÆÐ 1:50

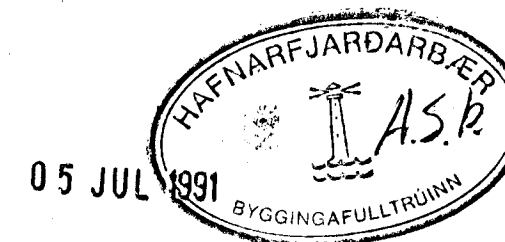

*Alli með Tangra inn  
í gólfhitu. Þóeir Róttinn líta*

01	APRÍLÍ 1991	ÖFN NR. 108 ÚT. GÓLFHITI Í BATH. LÖGN FERÐ MILLI HÆÐA	
BR. NR.	DAGS	EDLI BREVTINGAR	SIGN.
HÁBERG 27	HAFNARFIRÐI		DAGS NOV. 90
HITA-VATNS OG FRÆNNISLAGNIR	GRUNNMYND L. HÆÐ.		HANNA
			TEIKNAR
			VERK NR. 9025
MELIKV. 1:50	SIGURÐUR ÞORLEIFSSON	TEKNIFRÆÐINGUR F.T.F.I.	BLAD NR.
STRANDGÖTU 11	HAFNARFIRÐI	SÍMI 54751/54255	2-03