


GRUNNMYND 2. HÆÐ 1:50

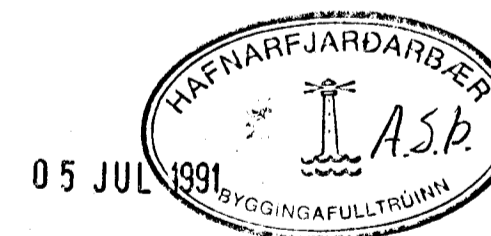

		GÓLFHITI Í ANDDYKI TVS.			
01	APRIL '91	LOGN FÆRÐ MILLI HÆÐA. SV. Í BILGEYMSLU SKÍGG.			
BR.NR.	DAGS	EÐLI BREYTINGAR		SIGN.	
HÁABERG 27 HAFNARFIRÐI				DAGS. NOV. '90	
HITA-VATNS OG FRÁKENNSLISLAGNÆ				HANNAÐ	
2. HÆÐ				TEIKNAD	
MÆLIKV. 11:50				VERK NR. 9025	
SIGURÐUR ÞORLEIFSSON TEKNIFRÆÐINGUR F.T.F.I.				BLAD NR. 2-04	
STRANDGÖTU 11		HAFNARFIRÐI		SÍMI 54751/54255	