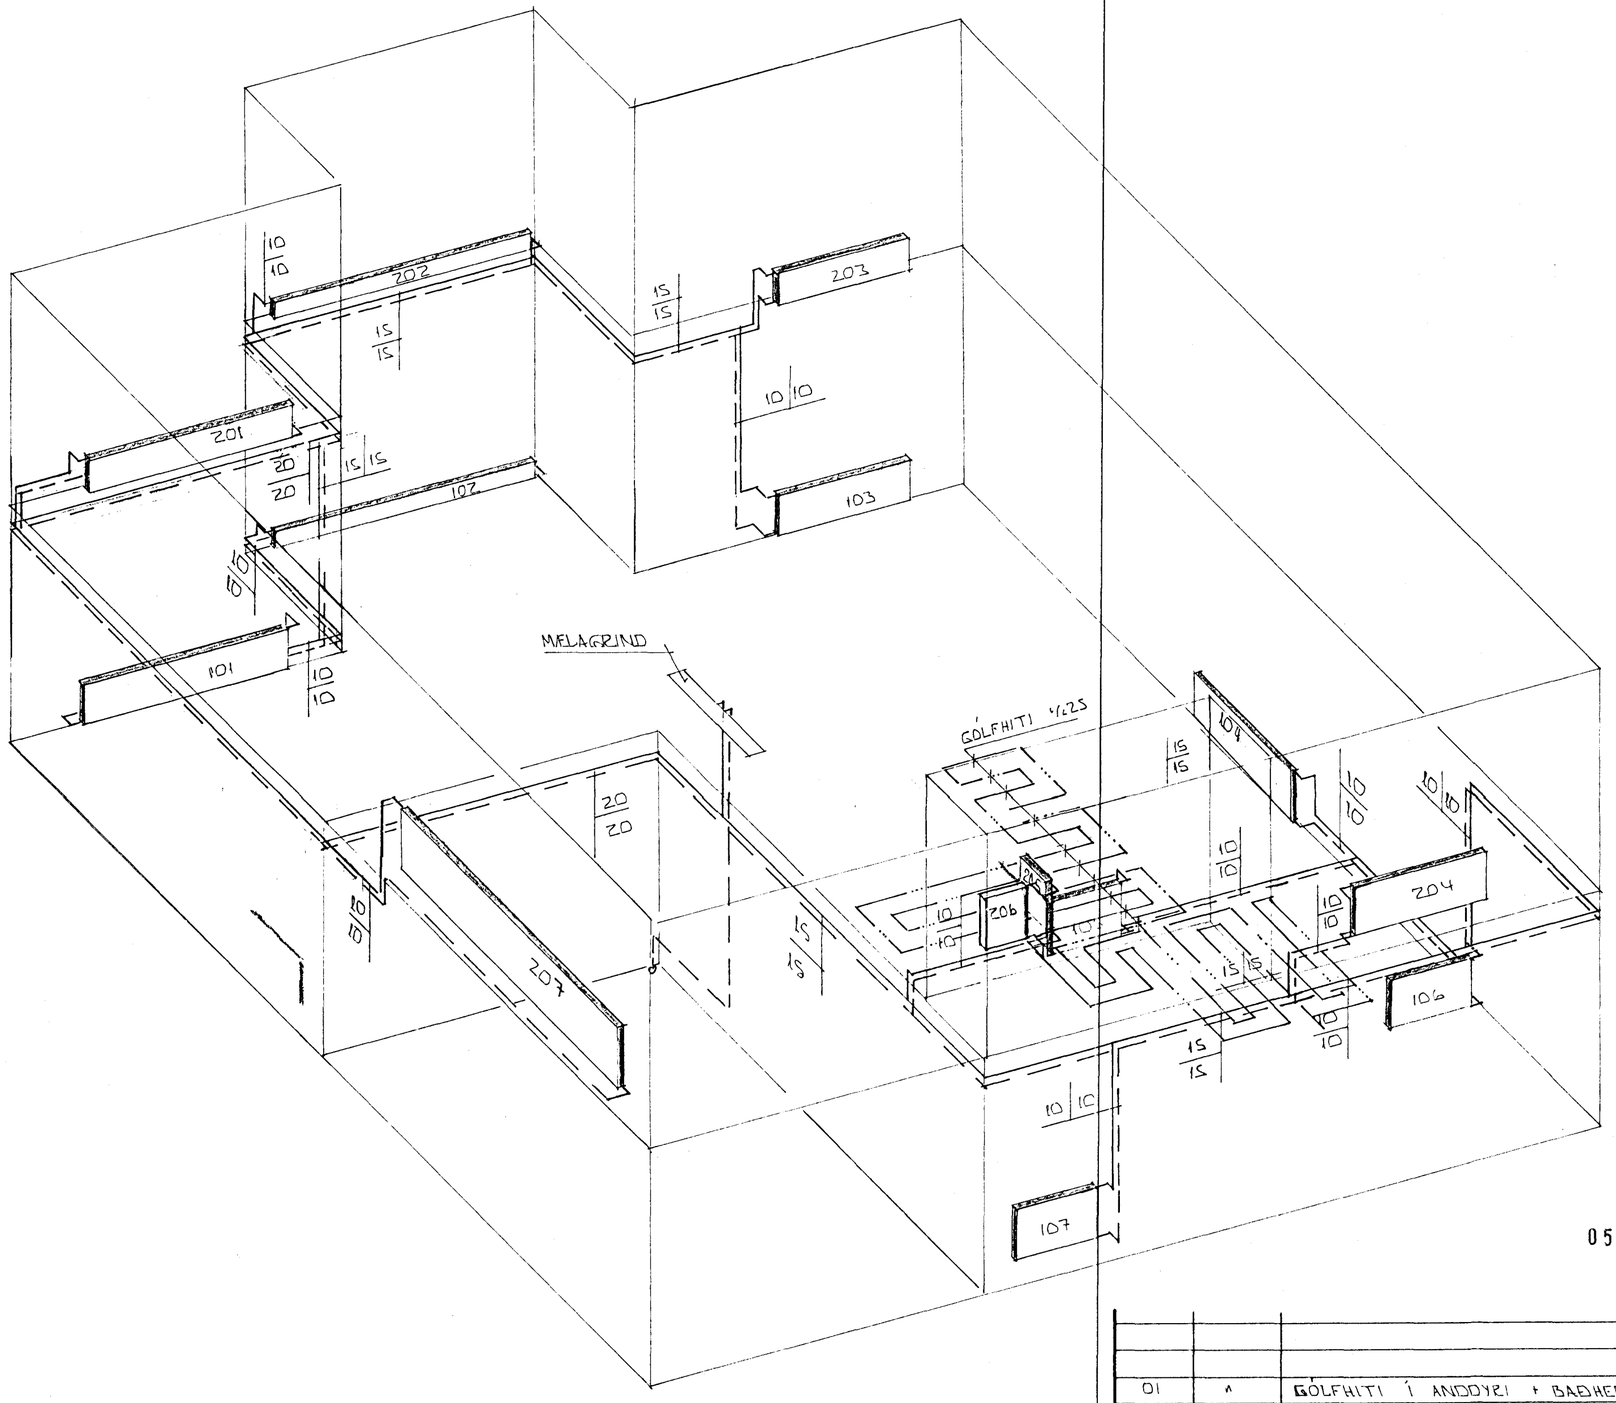

RÚMMYND HITALAGNA 1:50

05 JUL 1991

HAFNARFJARÐARBÆR
A.S.Þ.
BYGGINGAFULLTRÚINN

BR.NR.	DAGS	EÐLI BREYTINGAR	SIGN.
01	"	GÓLFHITI Í ANDDYRI + BAÐHERB.	
01	APRÍL '91	OFN NR. 108 FELLUR ÚT. LÖGN FÆRÐ MILLI HÆÐA.	

HÁABERG 27 HAFNARFIRÐI

RÚMMYND HITALAGNA

MÆLIKV. 1:50

DAGS. NÓV.'90

HANNAÐ

TEIKNAÐ

VERK NR. 9025

SIGURÐUR ÞORLEIFSSON TÆKNIFRÆÐINGUR F.T.F.I.

STRANDGÖTU 11 HAFNARFIRÐI SÍMI 54751/54255

BLAÐ NR. 2-05