



RÚMMYND. 1:50

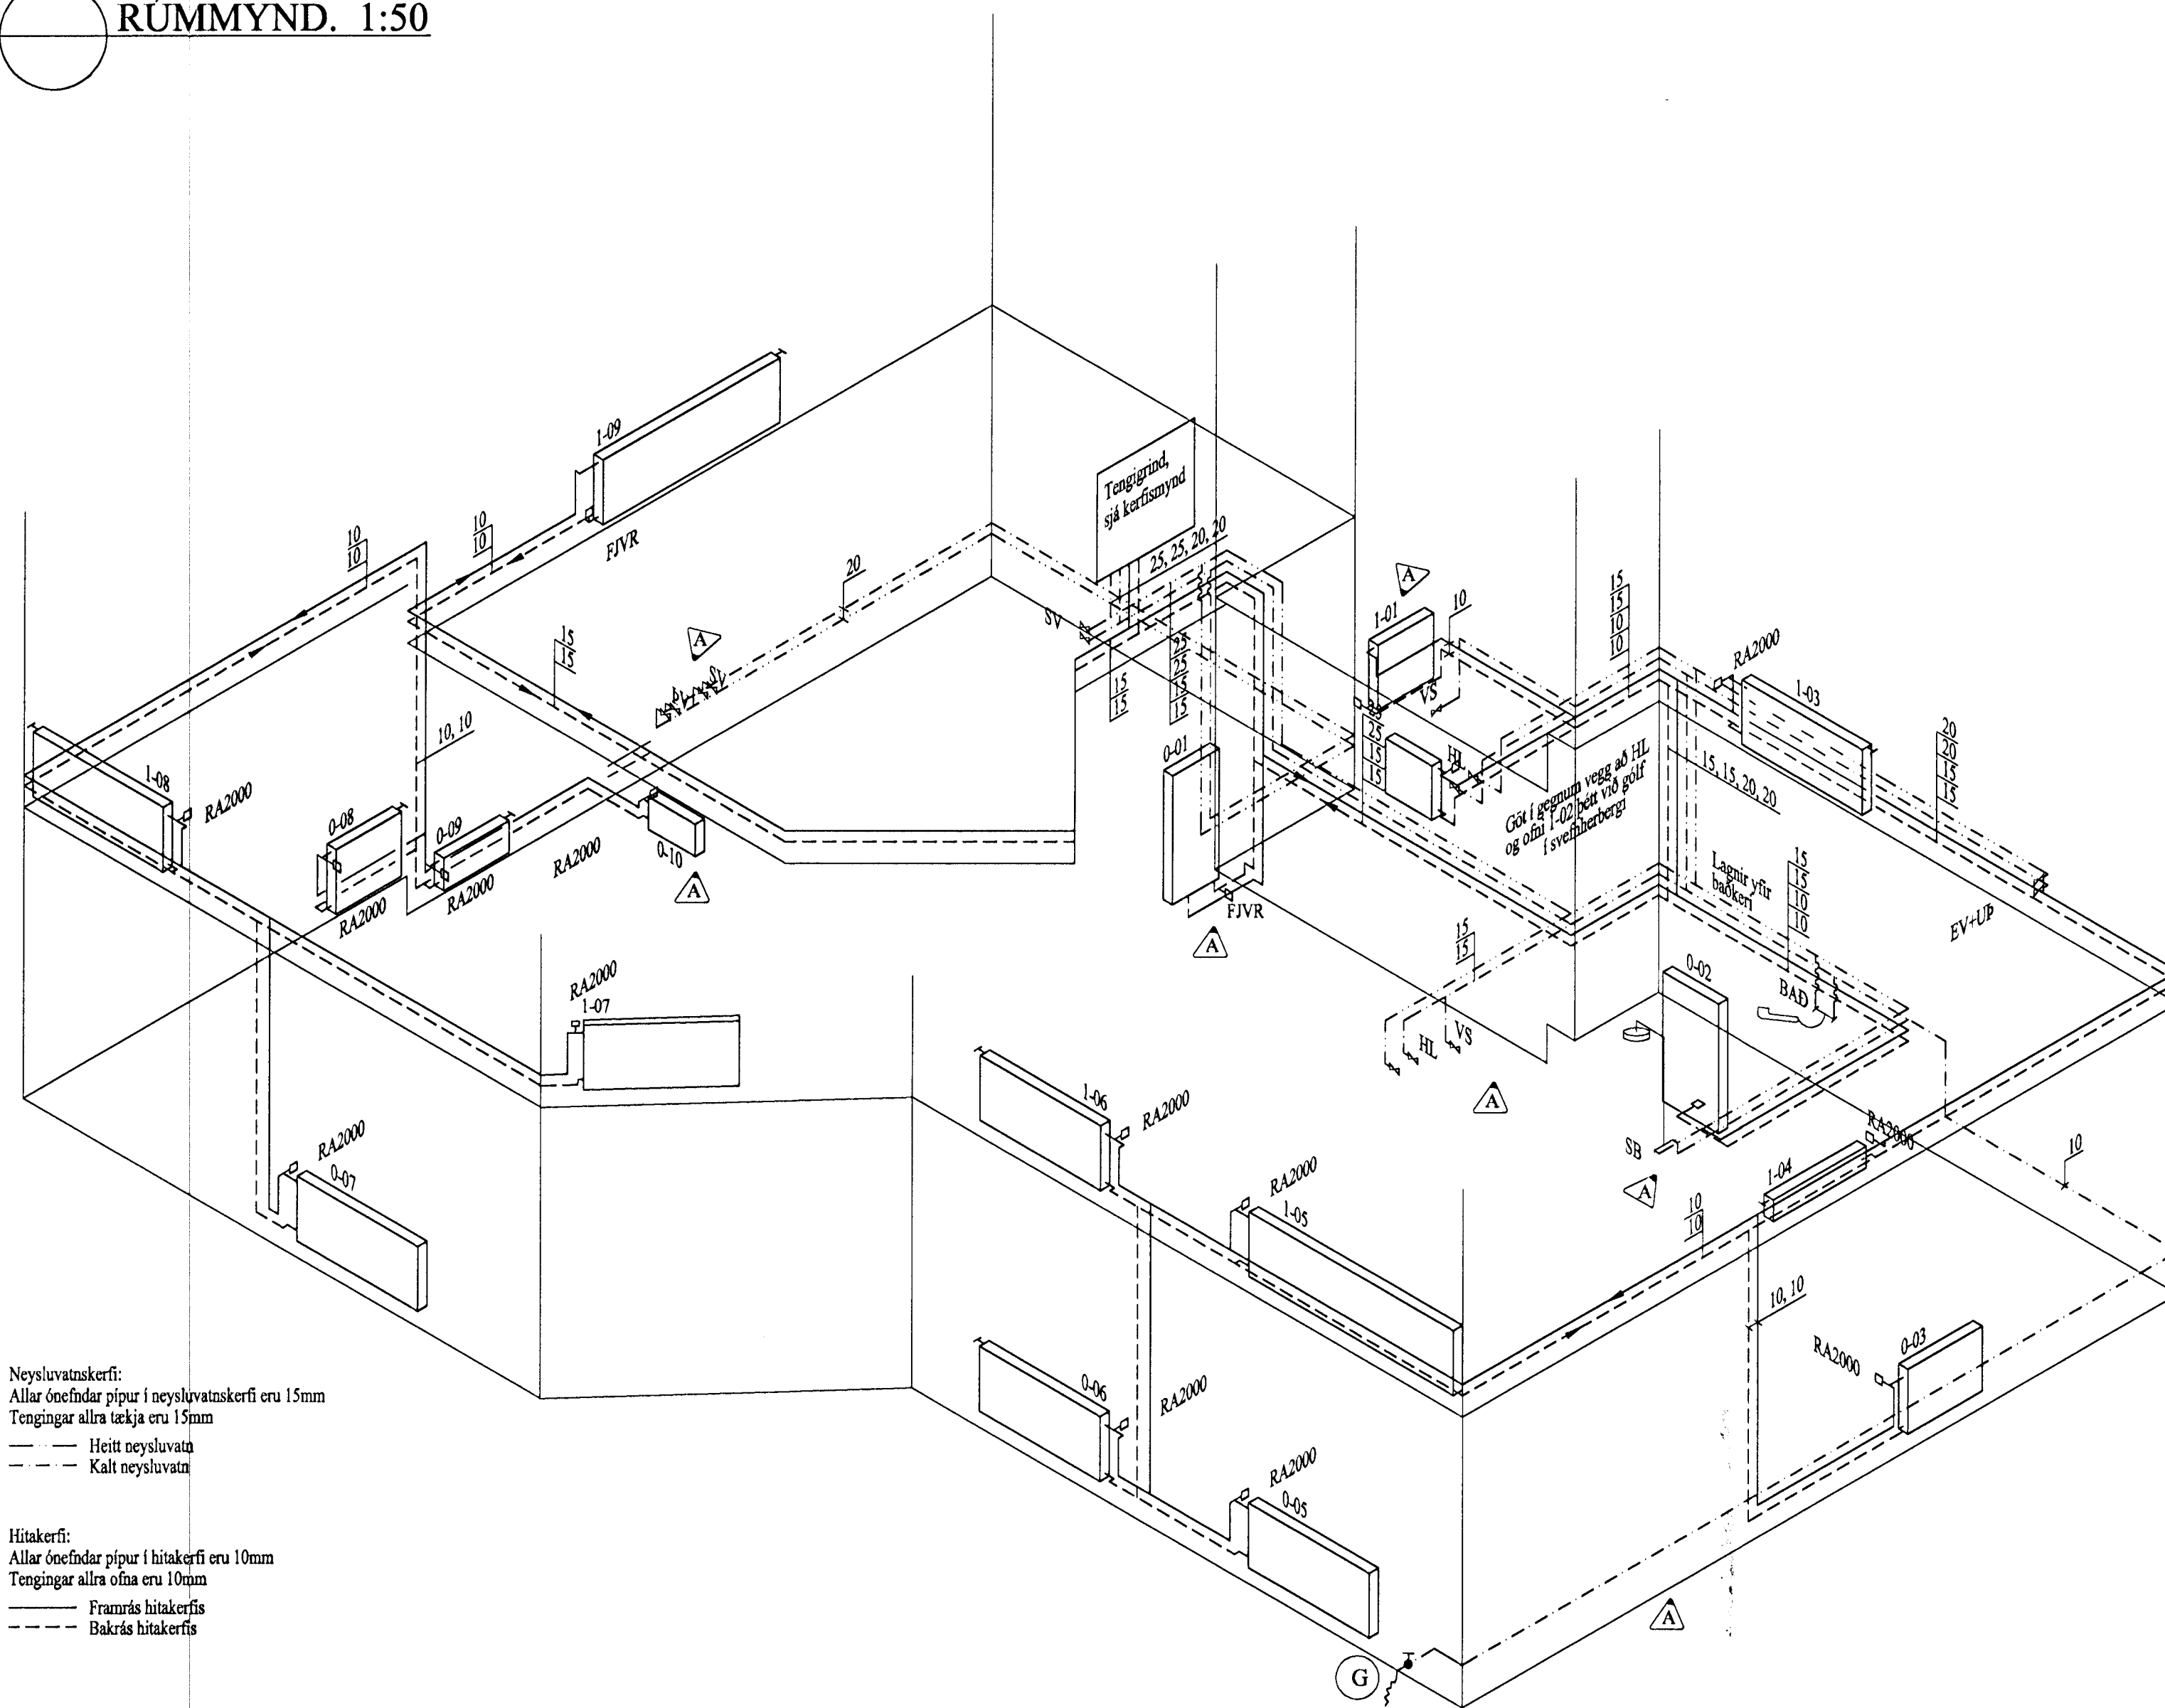


Neysluvatnskerfi:
 Allar öndfndar pípur í neysluvatnskerfi eru 15mm
 Tengingar allra tekija eru 15mm
 - - - Heitt neysluvatn
 - - - Kalt neysluvatn

Hitakerfi:
 Allar öndfndar pípur í hitakerfi eru 10mm
 Tengingar allra öfna eru 10mm
 - - - Framrás hitakerfis
 - - - Bakrás hitakerfis


Kerfismynd tengigrindar

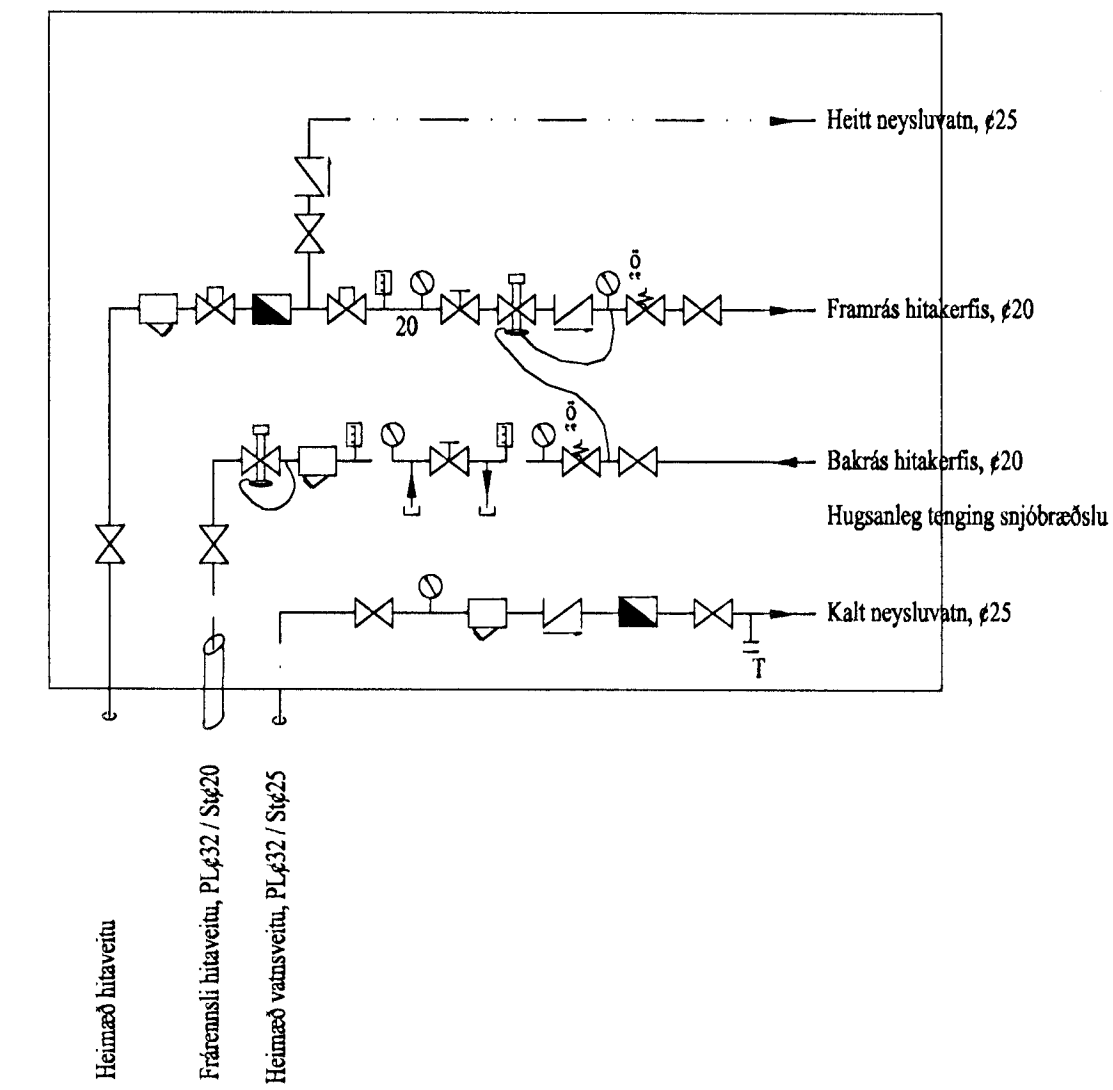


SKOLPSTOFN # 1. 1:50

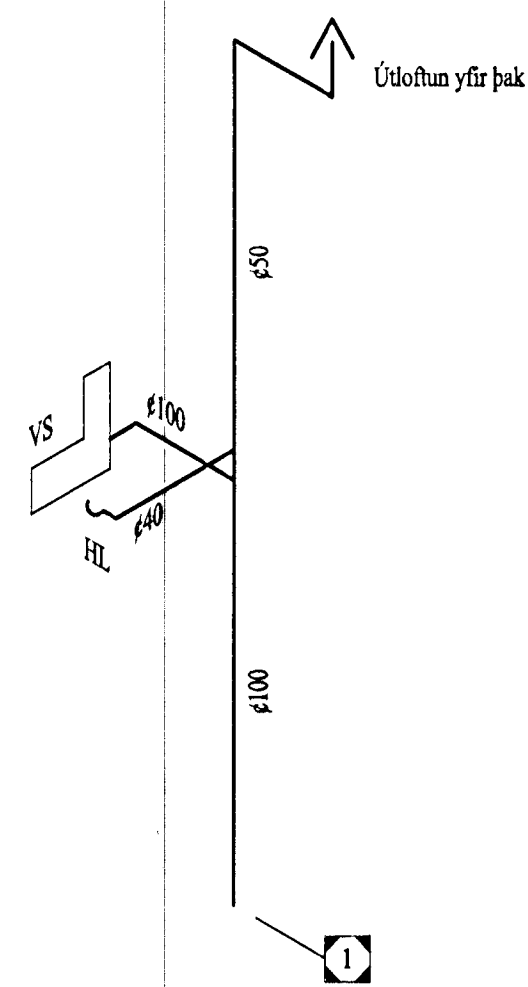


SKOLPSTOFN # 2. 1:50

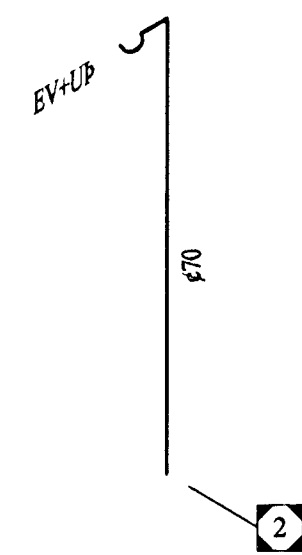

SKOLPSTOFN # 3. 1:50

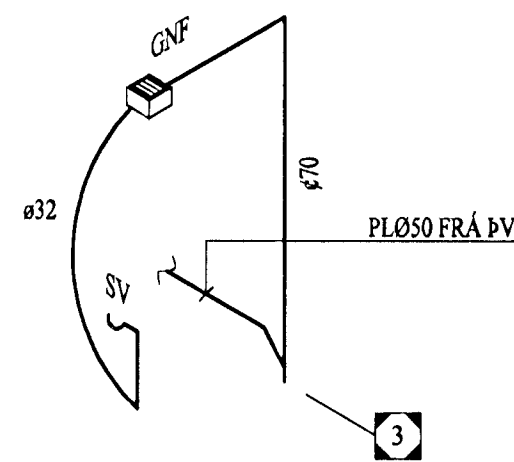

AFSTÖÐUMYND. 1:500

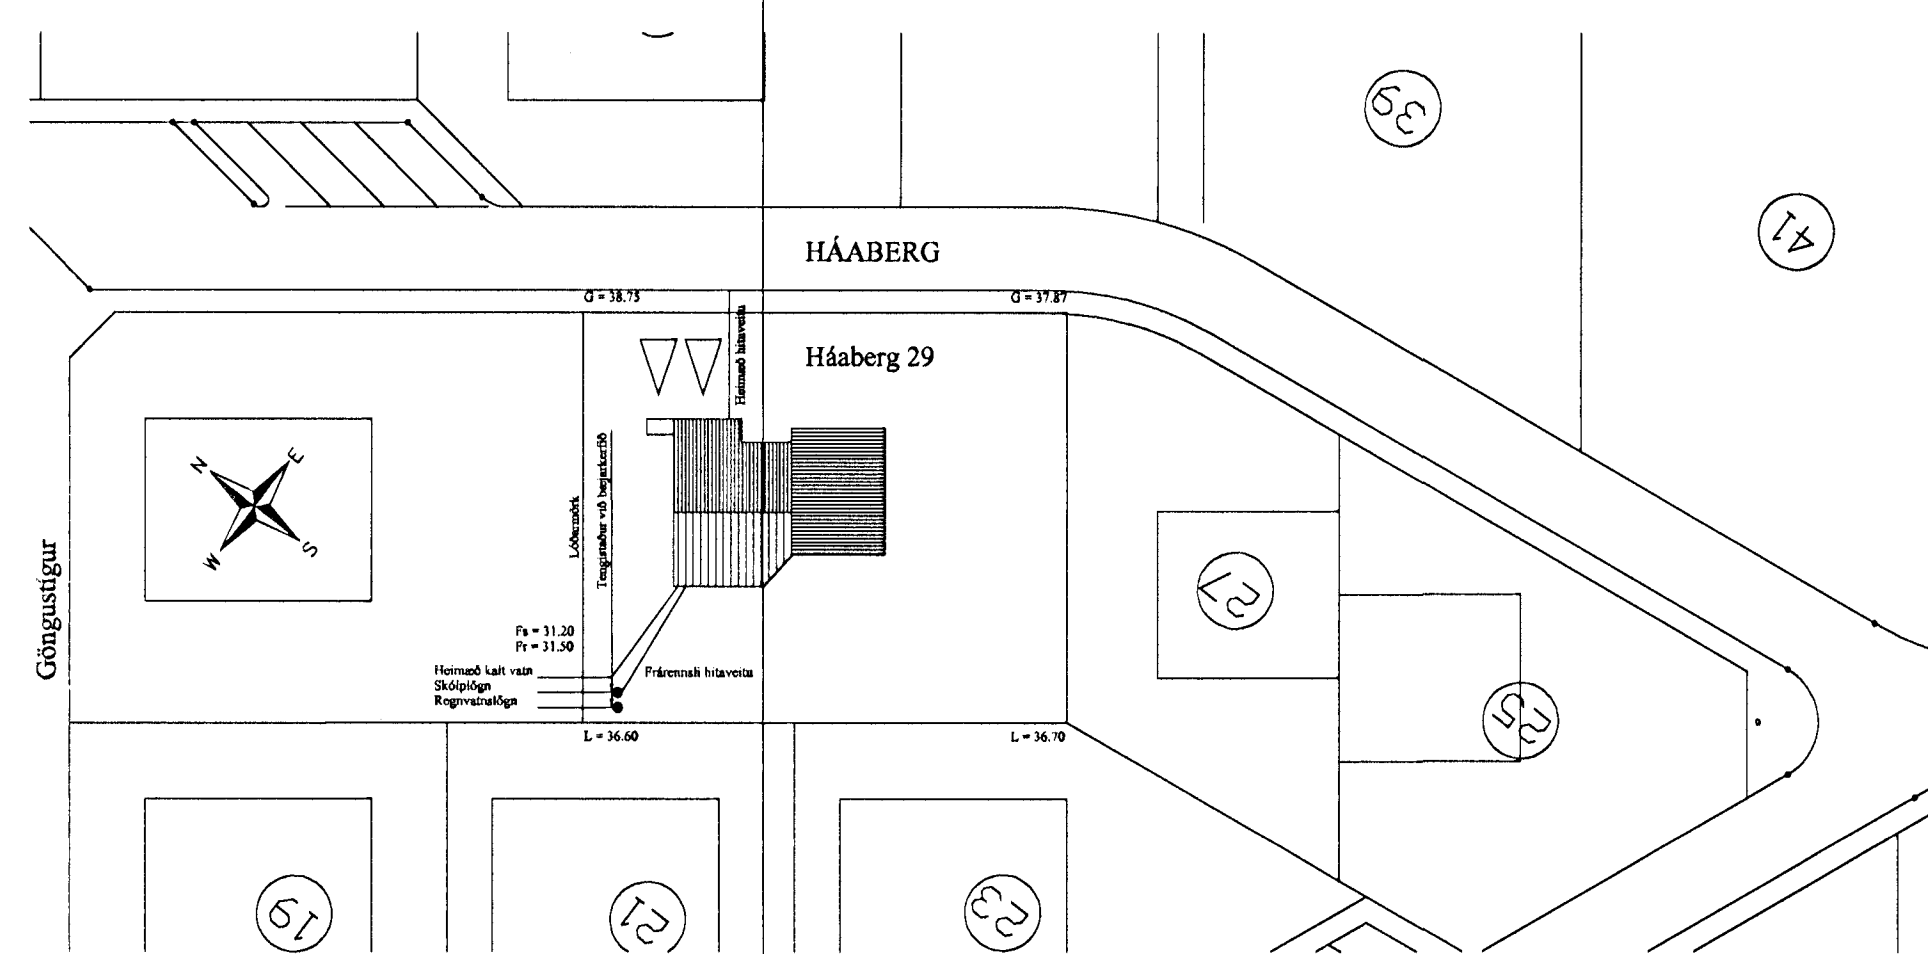

A	28/6 '99	ÝMSAR BREYTINGAR	JKR.
BREYTINGAR			

John Kristjánsson

Reikn.	H.Högni H Jan '99	Útgefið:	MARS 1999
Teikn.	H.Högni H Jan '99	Kvarði:	1:50
Ath.			1:500
Samb.			
Háaberg 29		Nr.	2-03
Verkhliuti Prifakerfi, Rúmmynd og kerfismynd tegnigrindar. Afstöðumynd.		JÓN KRISTJÁNSSON BYGGINGARVERKFRÆÐINGUR FVFI STÓRHÖFÐA 17 112 REYKJAVÍK SÍMI: 587 4820 FAX: 587 7736 KÍ: 210754-4829 Netfang: jokris@landia.is	

