Samþykkt þann

1 5 JAN. 1999

Byggingafulltrúinn í Hafnarfirði
Fh. Kristján Pórarinsson

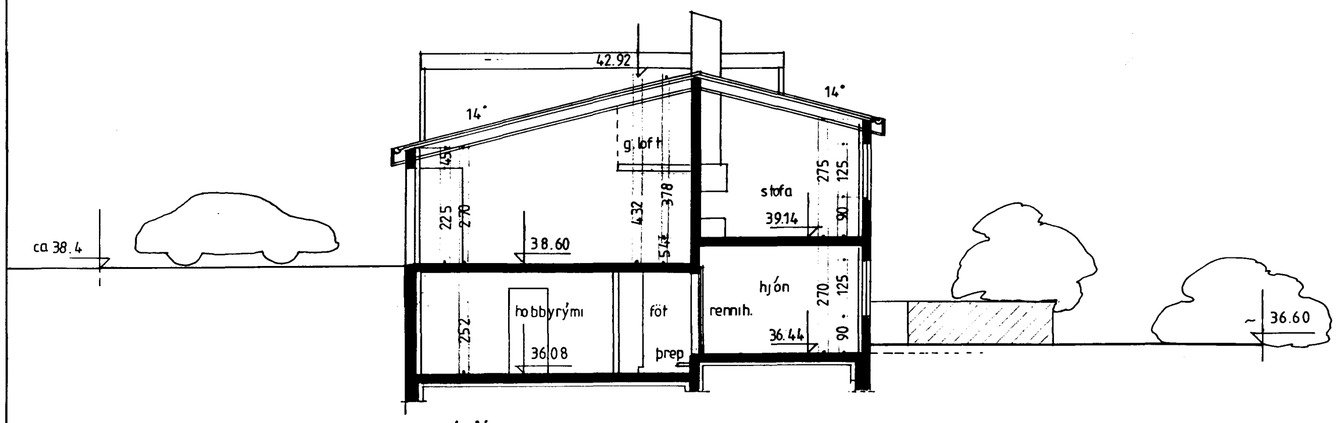

sneiðing a-a

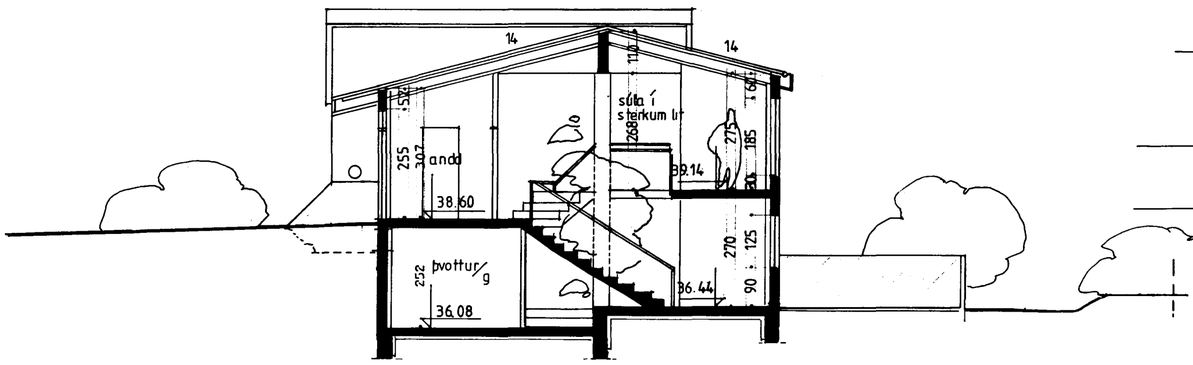

sneiðing b-b

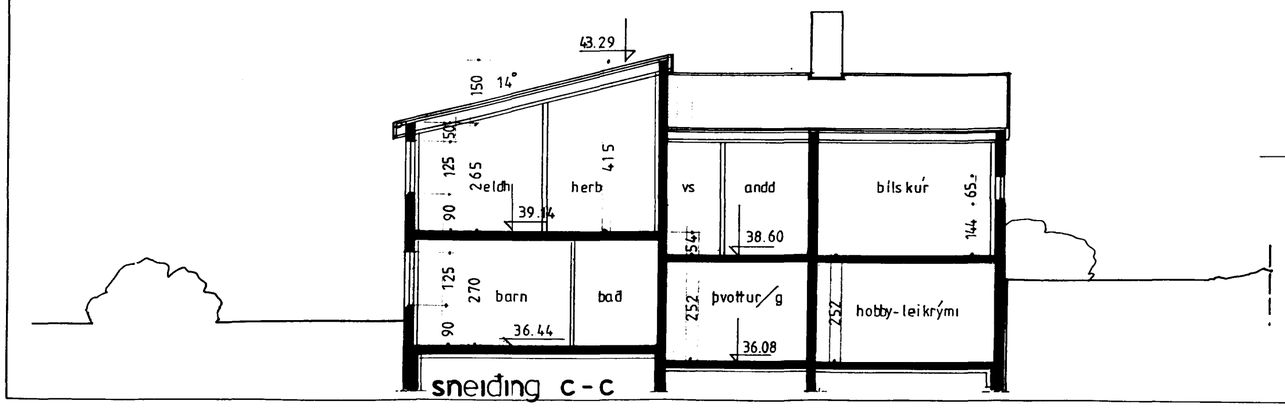

sneiðing c-c

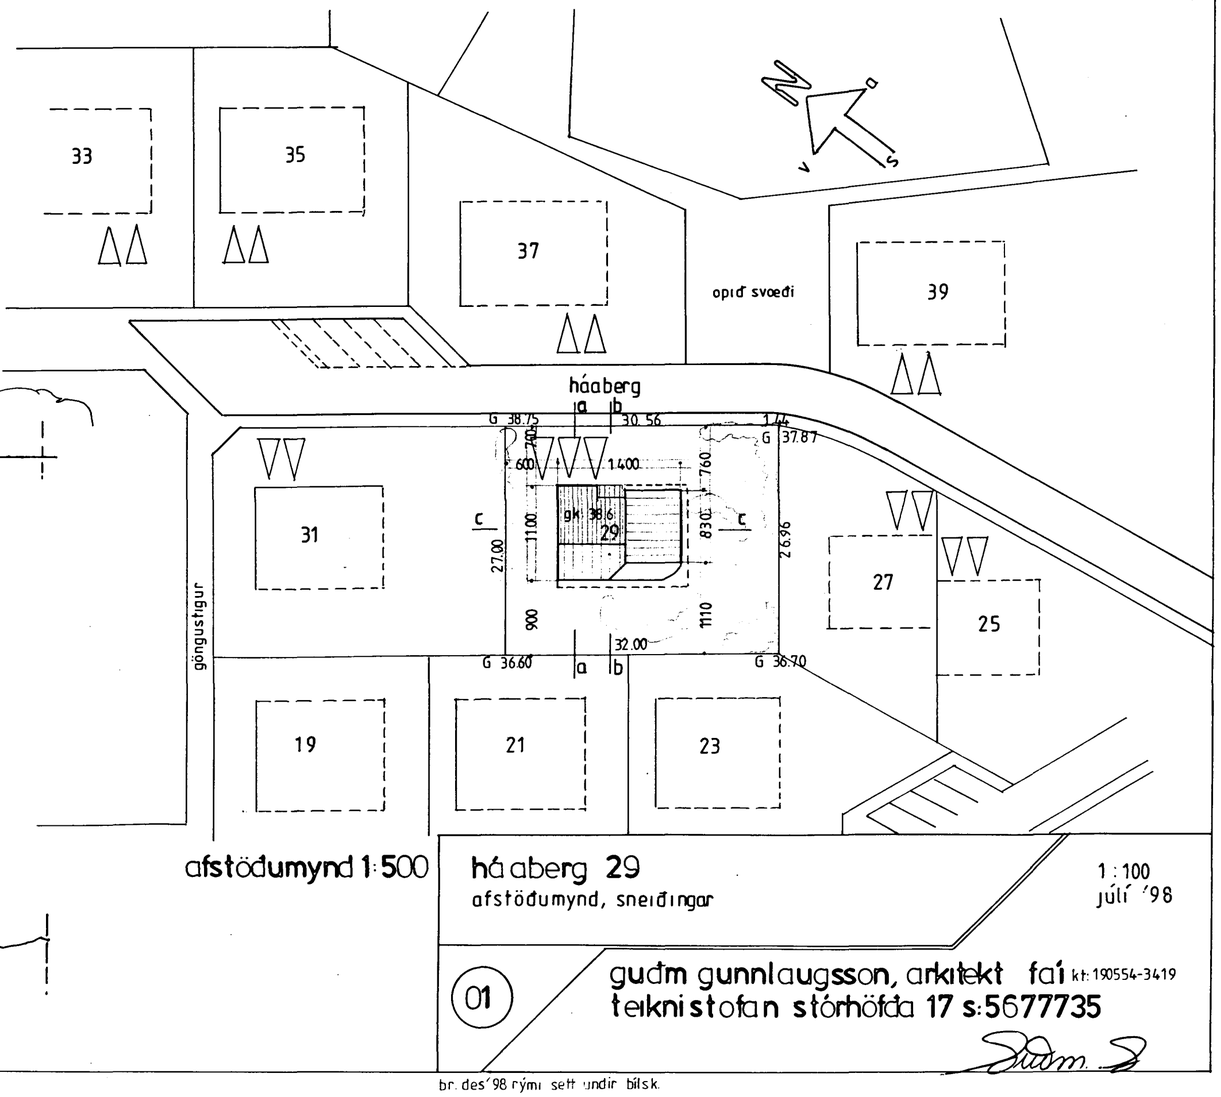

afstöðumynd 1:500

háaberg 29

afstöðumynd, sneiðingar

1:100
júlí '98

01

guðm gunnlaugsson, arkitekt faí kt: 190554-3419
teiknistofan stórhöfða 17 s:5677735

br. des '98 rými sett undir bílsk.