


1. Málseðja skal sörp. Sjá stærð á sörpi í byggingarreglugerð.
10. Miða skal hönnun lóðar við hæðar- og mæliáð dags. 10.12.2002. Sjna skal byggingarreit á afsöðumynd.
Hönnun lóðar skal koma fram á grunnmynd 1:100. Ath. með stöllum lóðar, hæðarmun er ekki hægt að taka með einhalla á lóðarmörkum eins og sýnt er á útliti norð-vestur. Ný stærð lóðar er 913,5 m²
11. Endurskóða part skráningartöflu. Hús og bílgæmysta skulu vera einn og sami matsihúttinn. (Þó þannig að bílmystan tilheyrir sjálfri sér í eignarhaldi skráningartöflunnar sbr. leiðbeiningar frá FMR.)
Athugasemdir eru eftir því ekki tæmandi. Þegar endursent erndi er lagt inn áttur part að skila heilu setti af teikningum.

Sæll Kristján, ég var þúinn að fá frá þér athugasemdirnar, ég hef reynt að hringja í þig, bæði fyrir helgi og í morgun en „háði ekki í gegn“. Ég studdist við bæklung frá BM Valli vegna sörpumnskýla enda meiningin að nota þau. Ég sé að byggingarreglugerðin (sem ég tók í einstaka tilvikum hæfilegt mark á síðan hún var atvinnutæki mitt hér um árið) kreist stærrí skýla og ég hef því stækkað skýlið á teikningum þannig að ekki valdi tóf á áfgræðslu. En það er greinilegt að sa sem samdi þetta ákvæði hefur ekki mælt staðalsörpunnuna upp áður, nema þá að baki því einhver framtdaröryn mér hulin. Varðandi hallandi lóð við blískur þá setti ég inn landkóða og hæðarlínur til útskýrningar, ég ætla að fylla upp að skunnum framanverðum og laga landið að því. Það er rétt að fram komi að húsbýggjandinn, sem meðal annars hannar gólfveili, hefur sjar hugmyndir um framtdarmtun lóðarinnar en að sjálfstöðu verda skilgreindar hæðir í lóðarmörkum vitar. Þessi vitneskja hefur hinsvegar orðið til þess að ég hef kosið að skilgreina lóðina ekki nema að litlu leyti á teikningum mínum og vona að þú sýnið því skilning. Ég stefni að því að skila teikningum á morgun, er það rétt að skila þurr heilum settum er aðeins ein breyting? Gott væri að fá línur frá þér um þessi atriði en ég mun líka hafa samband við þig ef ég næ því vegna funda hjá mér í fyrramálið. Bestu kveðjur, Ólafur.

Ólafur Ó. Áxelsson
arkitekt FAl
sími: 520 4908
netfang: oax@tis.is

Teiknistofa Ingimundar Sveinssonar
Ingólfsstræti 3
101 Reykjavík
Sími: 520 4900
Fax: 520 4901
Netfang: tis@tis.is


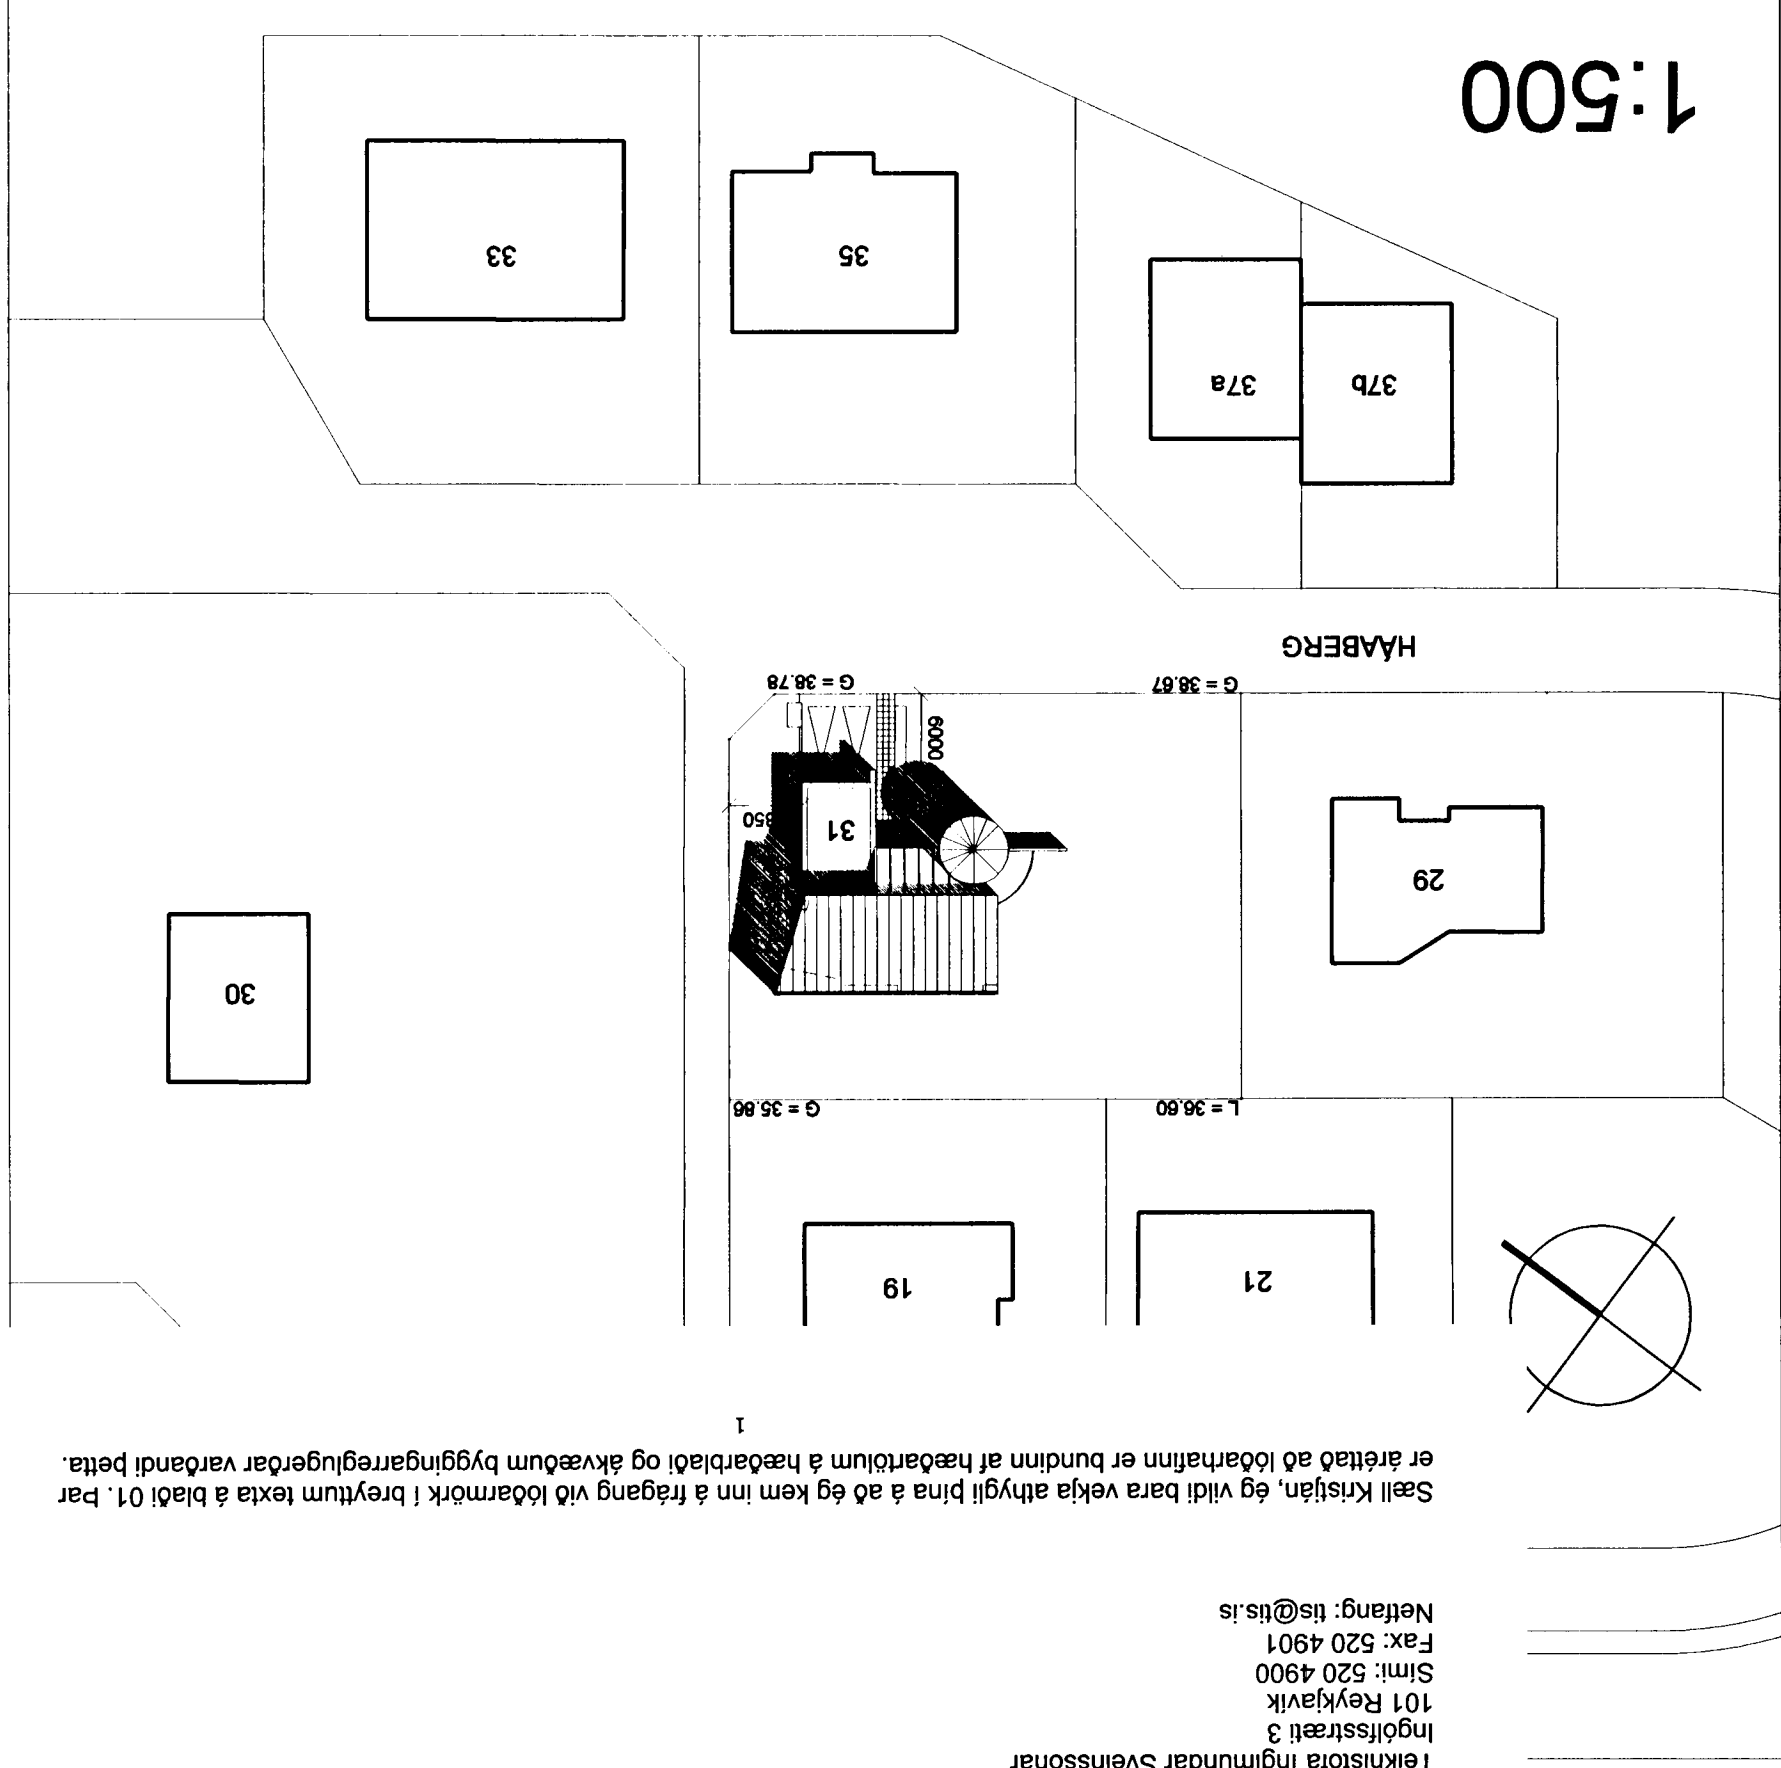

BYGGINGARLYSING

ÚTVEGGIR, BURÐARVEGGIR OG GÓLFPLÖTUR
HÚSS ERU ÚR STEINSTEYPU, GÓLFPLÖTUR ERU
STABSTEYPTAR EN MILLIGÖLF Í TURNI ERU ÚR
TIMBRI OG STÁLI. BURÐARVIRKI ÞAKS IBÚÐAR-
HLUTA ERU ÚR TIMBRI.
STÖBVEGGUR Í LÖB ERU STABSTEYPTUR.
NÝBYGGING ER EINANGRUB AD UTAN MEÐ
100 mm STEINULLLAREINANGRUN (veggþiata, 80kg/m³)
OG KLÆDD MEÐ LIGGJANDI BÄRVALI.
TURN OG BLISKURSVEGGUR VID INNGANG ERU
KLÆDDIR MÜRKERFI Í LJÓÐUM LIT. GLUGGAR ERU
ÚR TIMBRI EN FRAMSTYKKI ÚR ALI.
VEGIÐ MEDALTAL U-GILDIS ÚTVEGGJA ER 0,75WM/2 K.
EINANGRA SKAL BOTNPLÖTUR OG INNAN Á SÖKKLA
MEÐ 75 mm POLYSTERENE.
ÞAK IBÚÐARHÚSS OG TURNS ER EINANGRAB MEÐ 8" STEINULLAR-
EINANGRUN. ÞAKIÐ ER KLÆTT MEÐ BÄRUSTÄLI.
STEINSTEYPT ÞAK BLISKURS ER EINANGRAB AD
OFAN, KLÆTT MEÐ PAPP OG FERGT. ALLUR FRÄ-
GANUR ÞAKSINS SKAL VERA SKV. FYRIRMÆLUM OG
VERKLYSINGUM FRAMLIEÐANDA ÞAKEFNIS.
ÖLL EINANGRUN SKAL UPFYLLA AKVÆÐI GR 180 Í
BYGGINGARREGLUGERÐ. ÞAKFRÄGANUR SKAL UPFYLLA
HÆÐ SVALAHANDRIDA (INNI OG ÚTI) ERU AD LÄGMARKI
100 sm. INNAN VID LÄRETTA RIMLA KEMUR KLIFURVÖRN,
HÆÐ 80 sm. SVALAHANDRID VID TURN ENDAR 8 sm FRÄ
ADBLGGJANDI GLUGGA

ÖLL LOKUB RYMI ERU LOFTREST.
ALLAR KLÆÐNINGAR SKULU VERA Í FLOKKI 1.
U-GILDI BYGGINGARHLUTA SKAL UPFYLLA AKVÆÐI
BYGGINGARREGLUGERÐAR GR. 180.3.
TÄKNILIEGAR ÚTFRSLUR SKULU AD ÖBRU LEYTI
UPFYLLA AKVÆÐI BYGGINGARREGLUGERÐAR.
ALLT LITVAL VERÐUR AKVÆÐI AF ARKITEKT.
SORPGEYMSLUR ERU ÚR STEINSTEYPTUM EININGUM.
FRÄGANUR VID LÖÐAMÖRK VERÐUR Í SAMRÆMI VID
HÆÐARTÖLUR Á HÆÐARBLAÐI. FRÄGANUR LÖÐAR
VERÐUR AD ÖBRU LEYTI SKV. GR. 66,67 OG 68 Í
BYGGINGARREGLUGERÐ.
STÄRÐ LÖÐAR # 12664
NYTTINGARHLUTA L = 0,11
FJÖLDI BILASTÆDA Á LÖB = 2



Samþykkt barn
27 FEB. 2003

Byggingatvilturinn - samþykkt
F.h. Kristján Þóráinsson

BREYTT : B : 24.02.2003
BREYTT : A : 19.01.2003
MKV : 1:500
NOVEMBER 2002
HÖNNUN : Ó.A.

HÁBERG 31 HAFNARFIRÐI
AFSTÖBUMYND

Ingimundur Sveinsson
Ólafur Ó. Áxelsson
PÓRDIS ZÓEGA

