




SNID I M=1:20

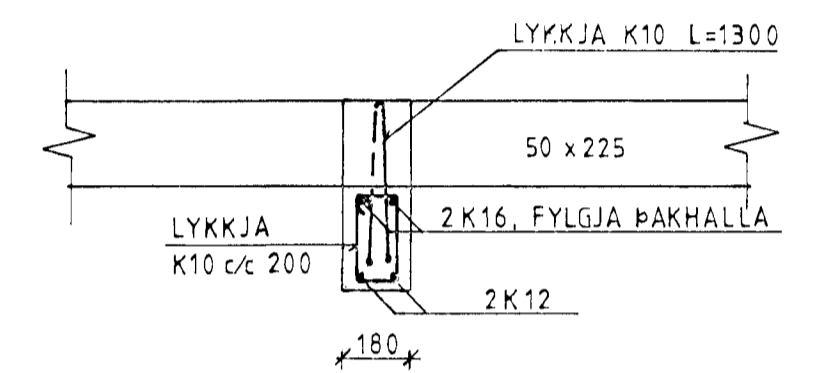


SNID II M=1:20

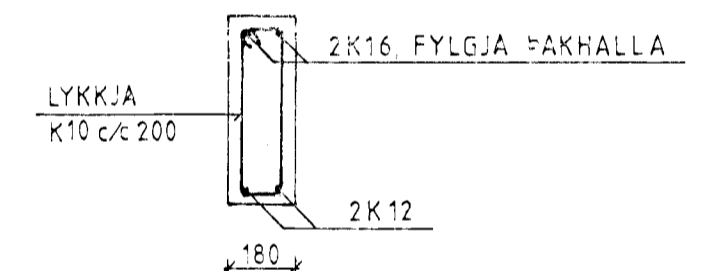


SNID III M=1:20

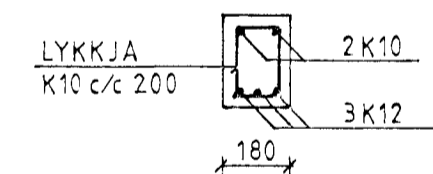

SNID IV M=1:20

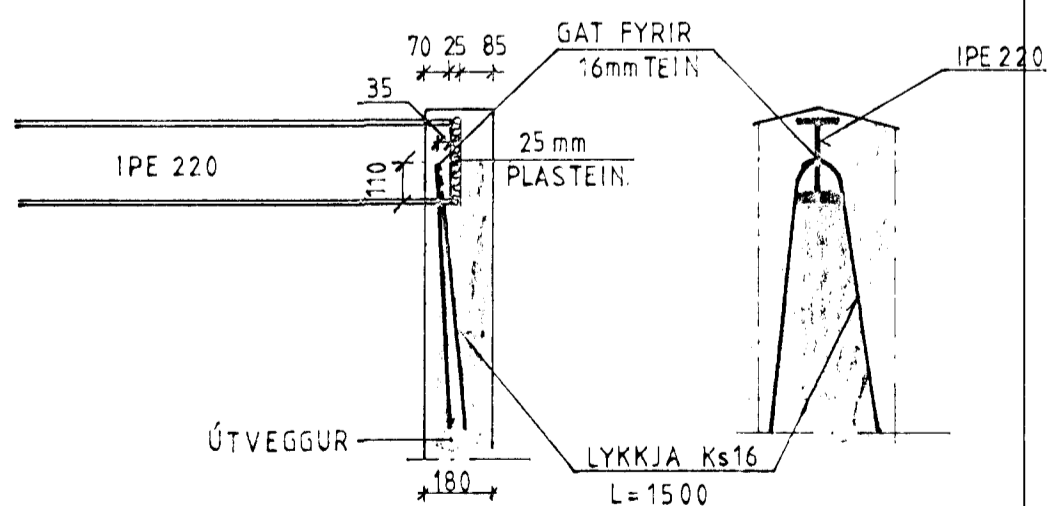


FESTING STÁLBITA VIÐ STEYPTA VEGGI OG SÚLUR  
M=1:20

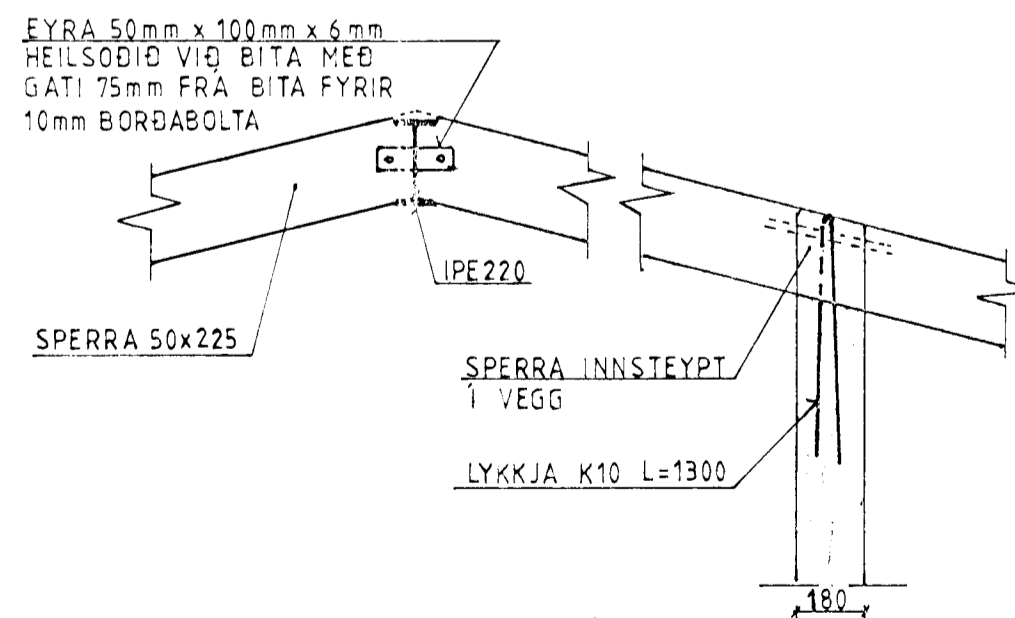

TENGING SPERRA VIÐ STÁLBITA OG  
STEYPTAN VEGG M=1:20

ÖLL MÁL ERU MM 0700

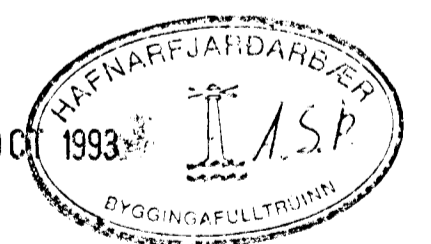

SKÝRINGAR SJÁ TEIKNINGU NR. 1.0

Breyting 051093: TENGING SPERRA/SPERRA OG FESTING STÁLBITA			
HÁFDAN ÞÓRIR MARKÚSSON B. VERKFRÆÐINGUR TRADARBERGI 3 HF s. 651605	M.k.v.	DAGS	02.10.93
	1:50	TEIKN	H. P. P.
	1:20	YFIRE	H. P. P.
HÁABERG 35 HAFNARFIRÐI ÞAK	SAMP	Háfdan Þórir Markússon	
	TEIKNING NR.		1.5