



KJP

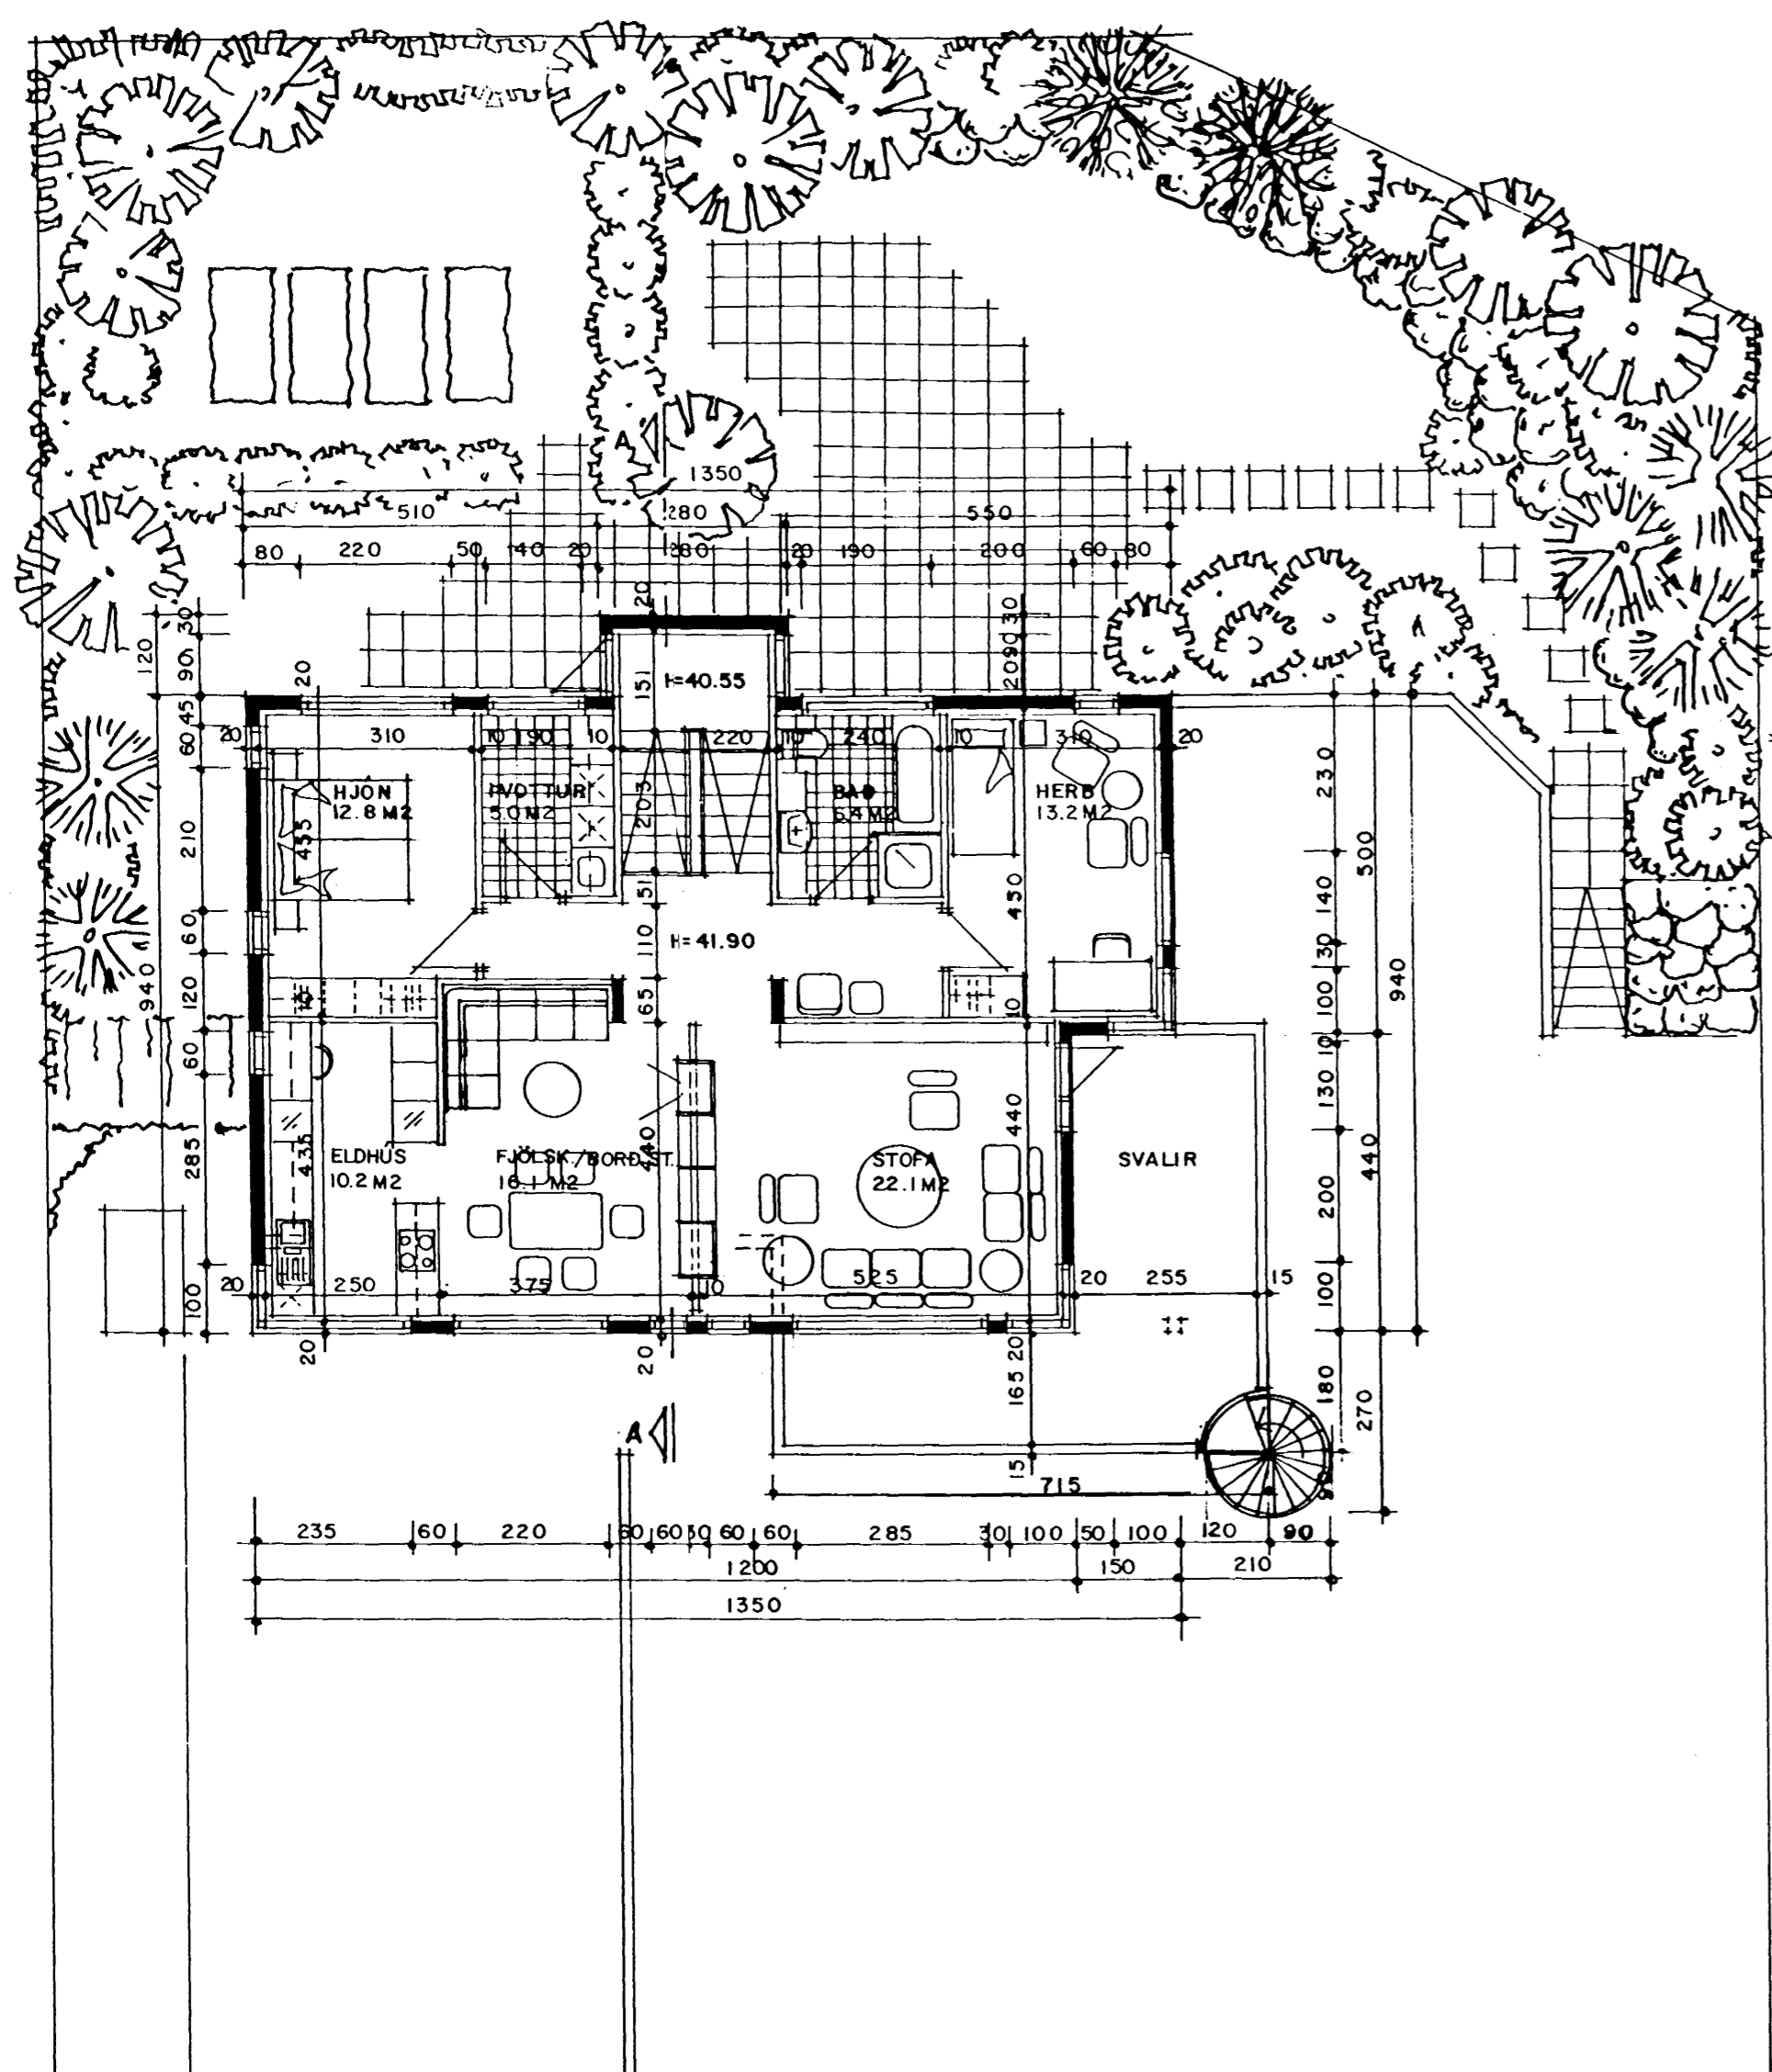

sudvesturhlíð

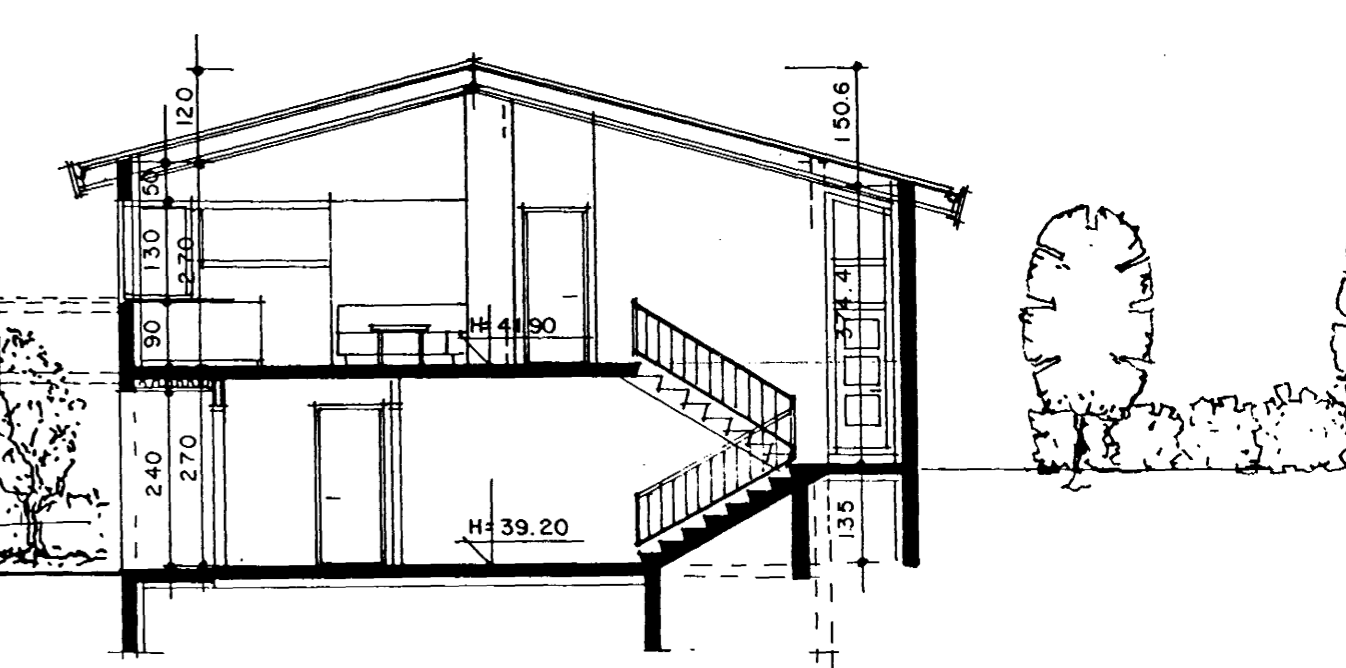

sneiðing A-A

grunnmynd efri hæð

BREYTT: 1 MAÍ 2001: GARDSKÁLI **Strendingur ehf.**
 1/7 2001 *Hammurður Sigvaldsson 240575-4119*
SIG. GÍSLASON **ARKITEKT FAI**
 HÁABERG 35 HAFNARFIRÐI
 GRUNNMYND, SNEIÐING, ÚTLIT MKV. 1:100
 TEKNAÐ Í AGÚST 1992
Sigurður Gíslason
 bl.ni. 2/3