



Semþykkt á fundi bygginga-
nefndar þ. 21/08 1991
BYGGINGAFULLTRÚINN
Í HAFNARFIRÐI
Sigríður Hall.


Ganga skal frá önnu
eldstaði / samræmi
við reglugerðir

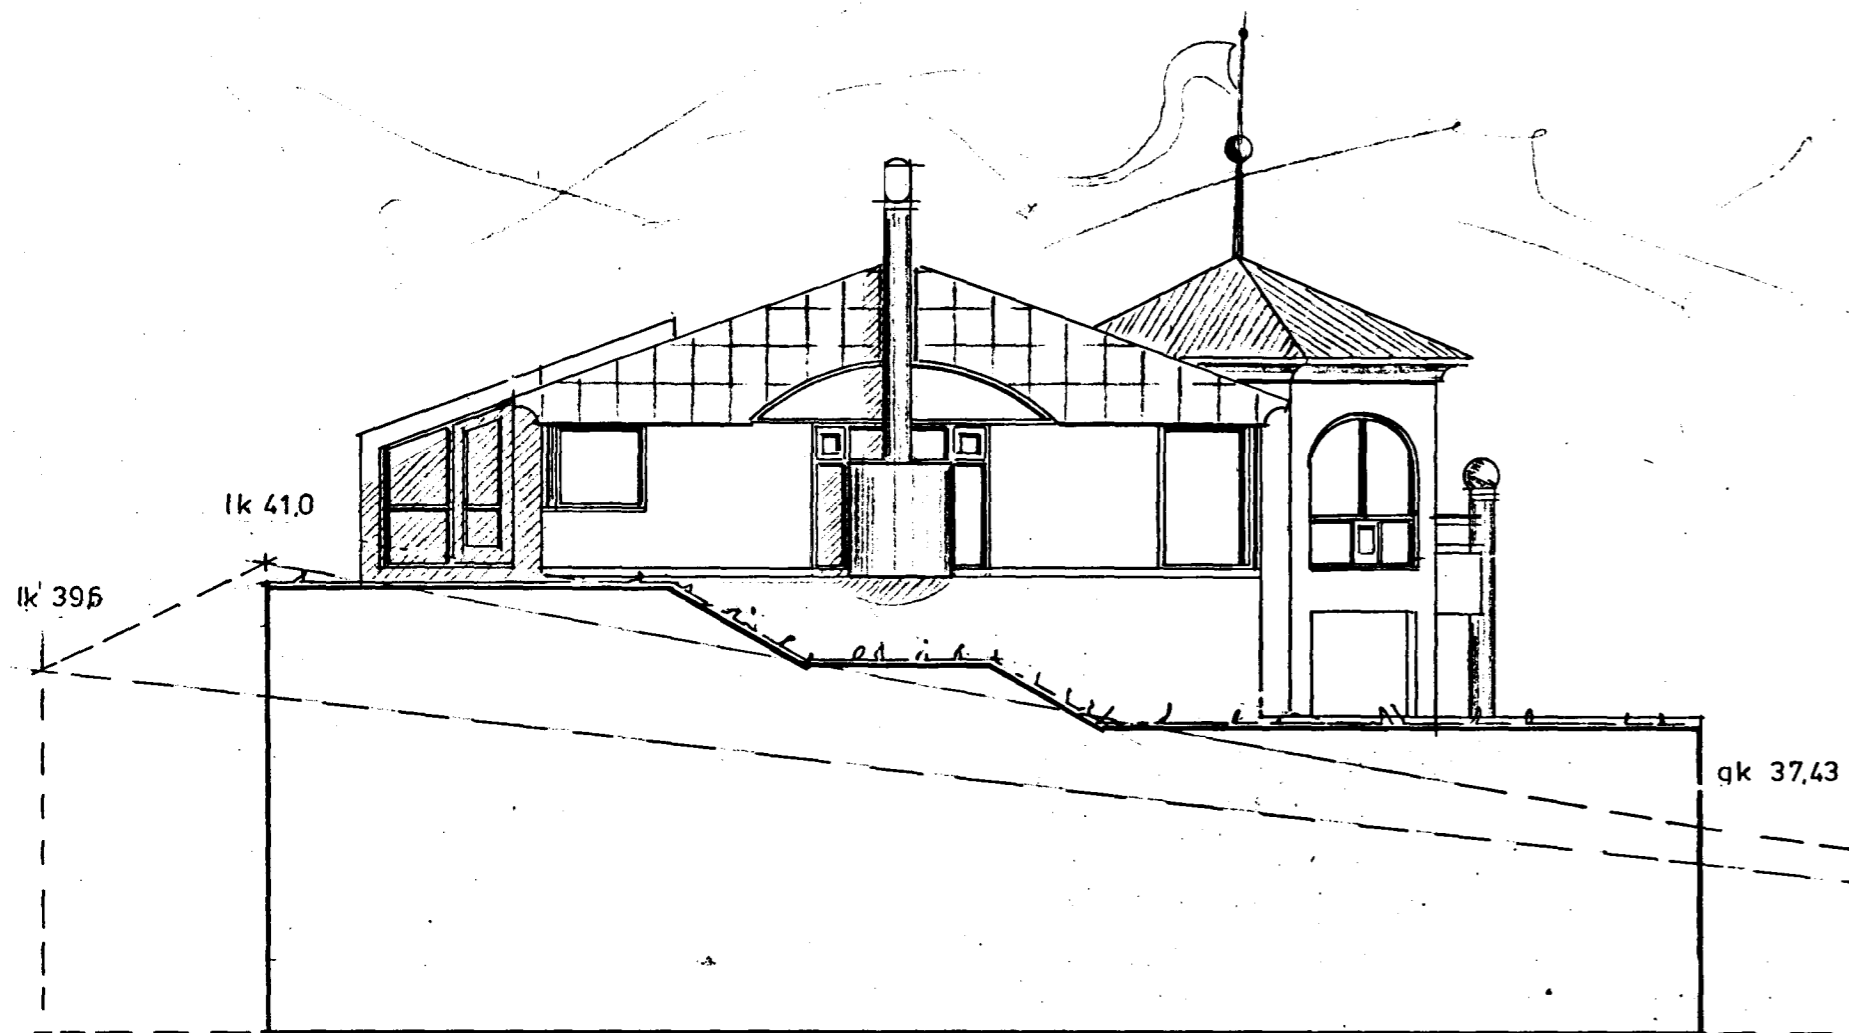


útlit nord-vestur

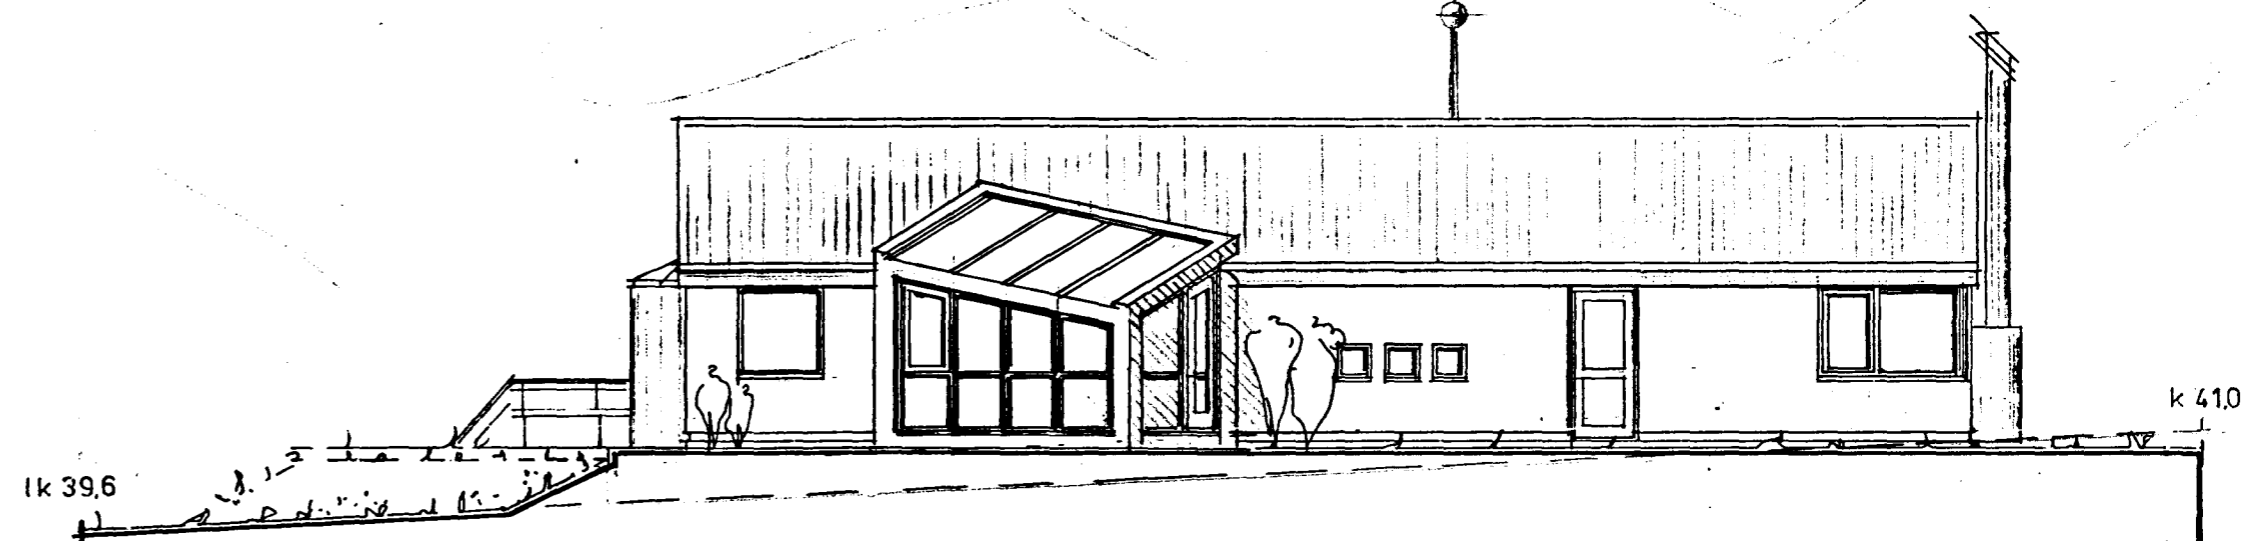


útlit nord-austur.

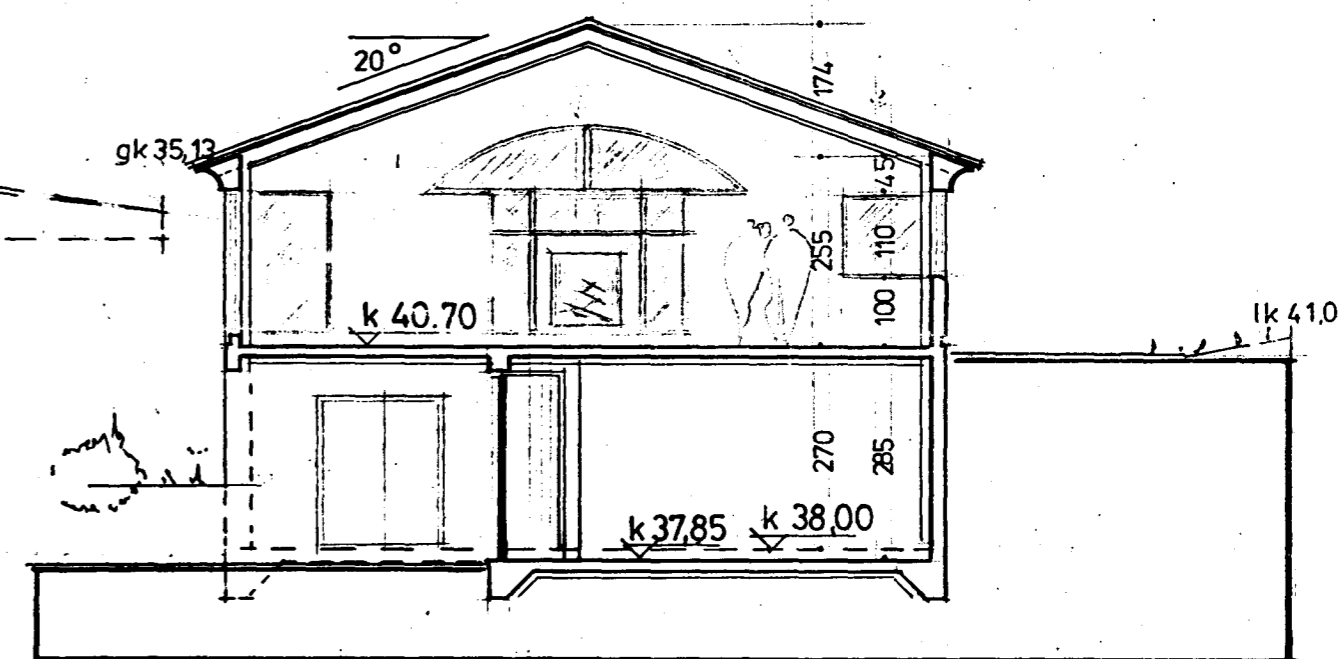

sneiding a - a

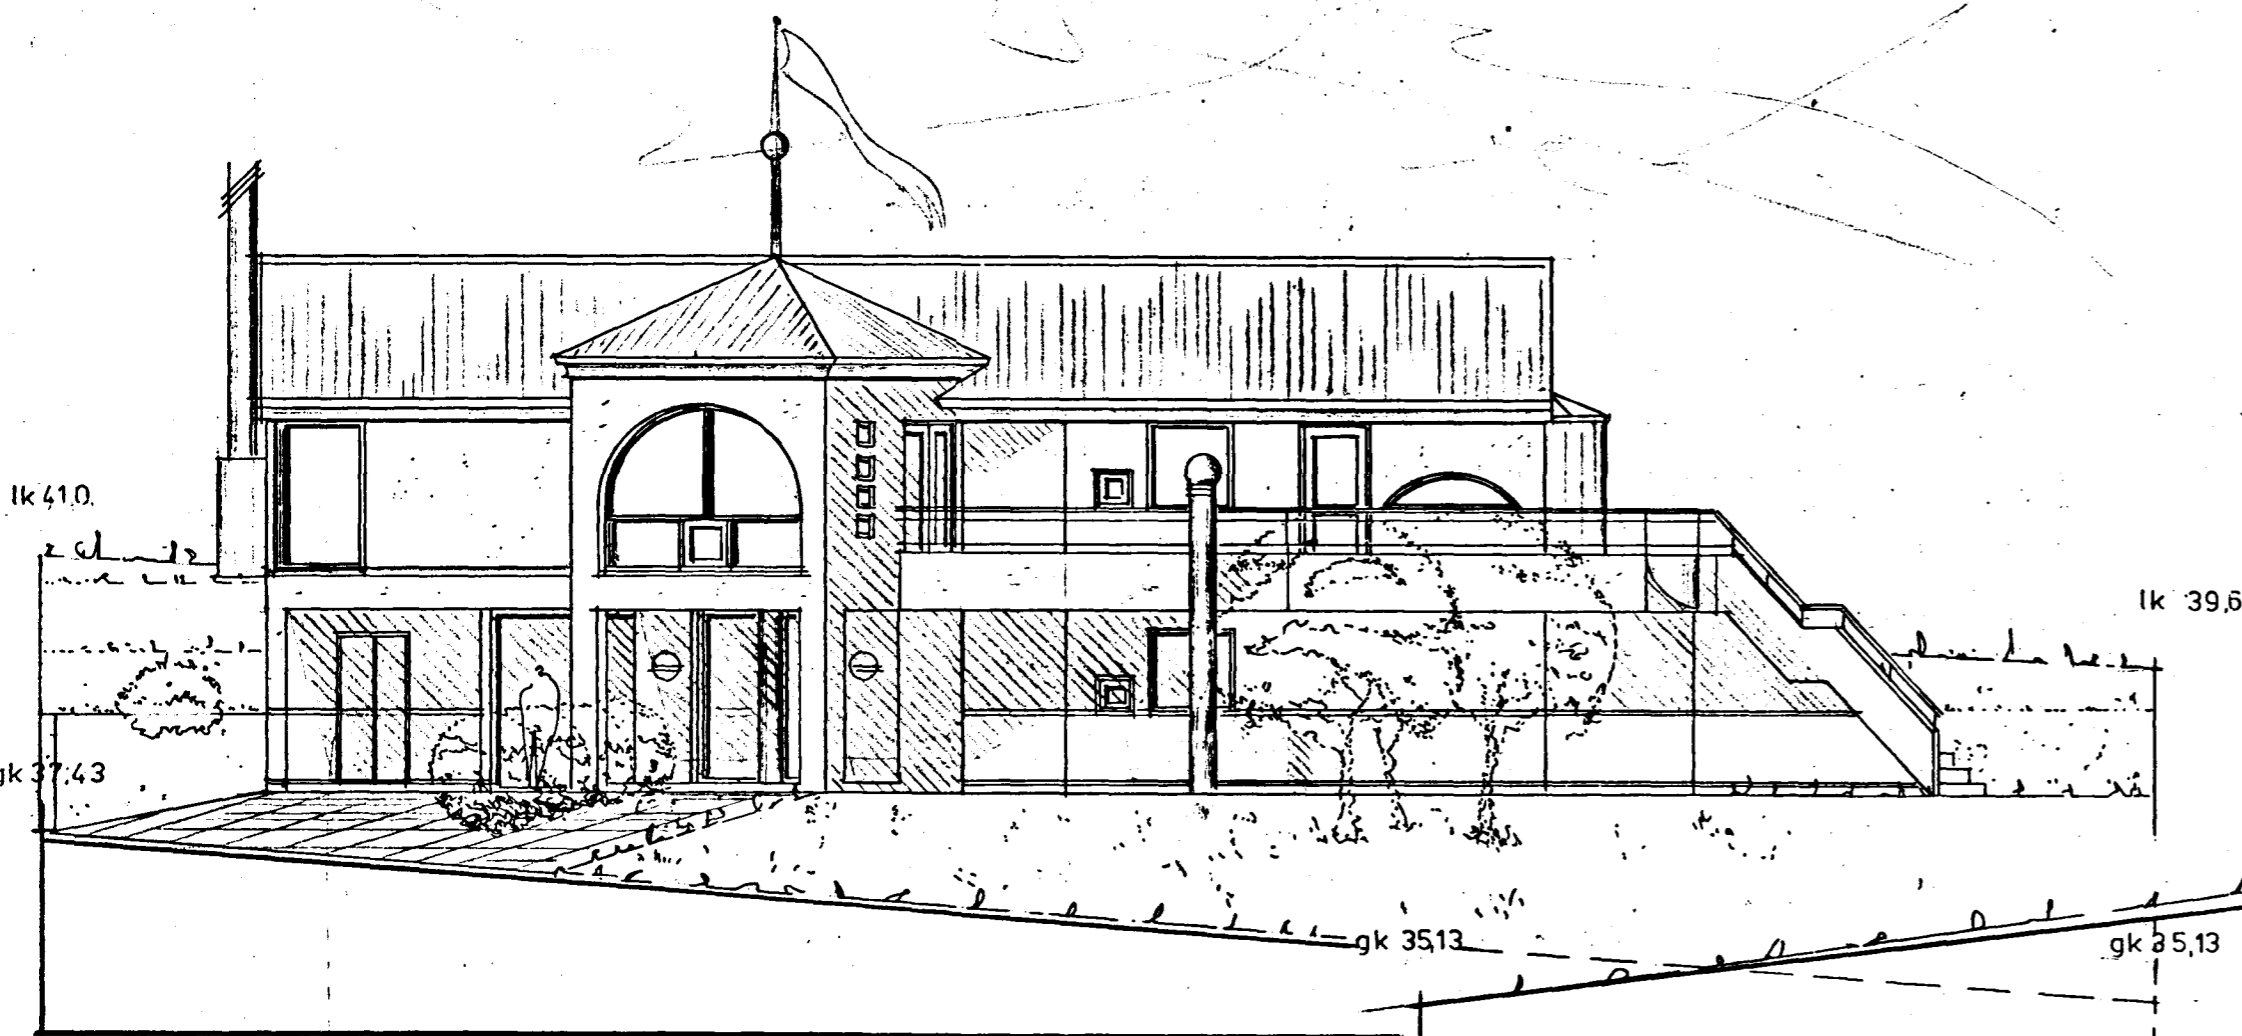

útlit sud-vestur

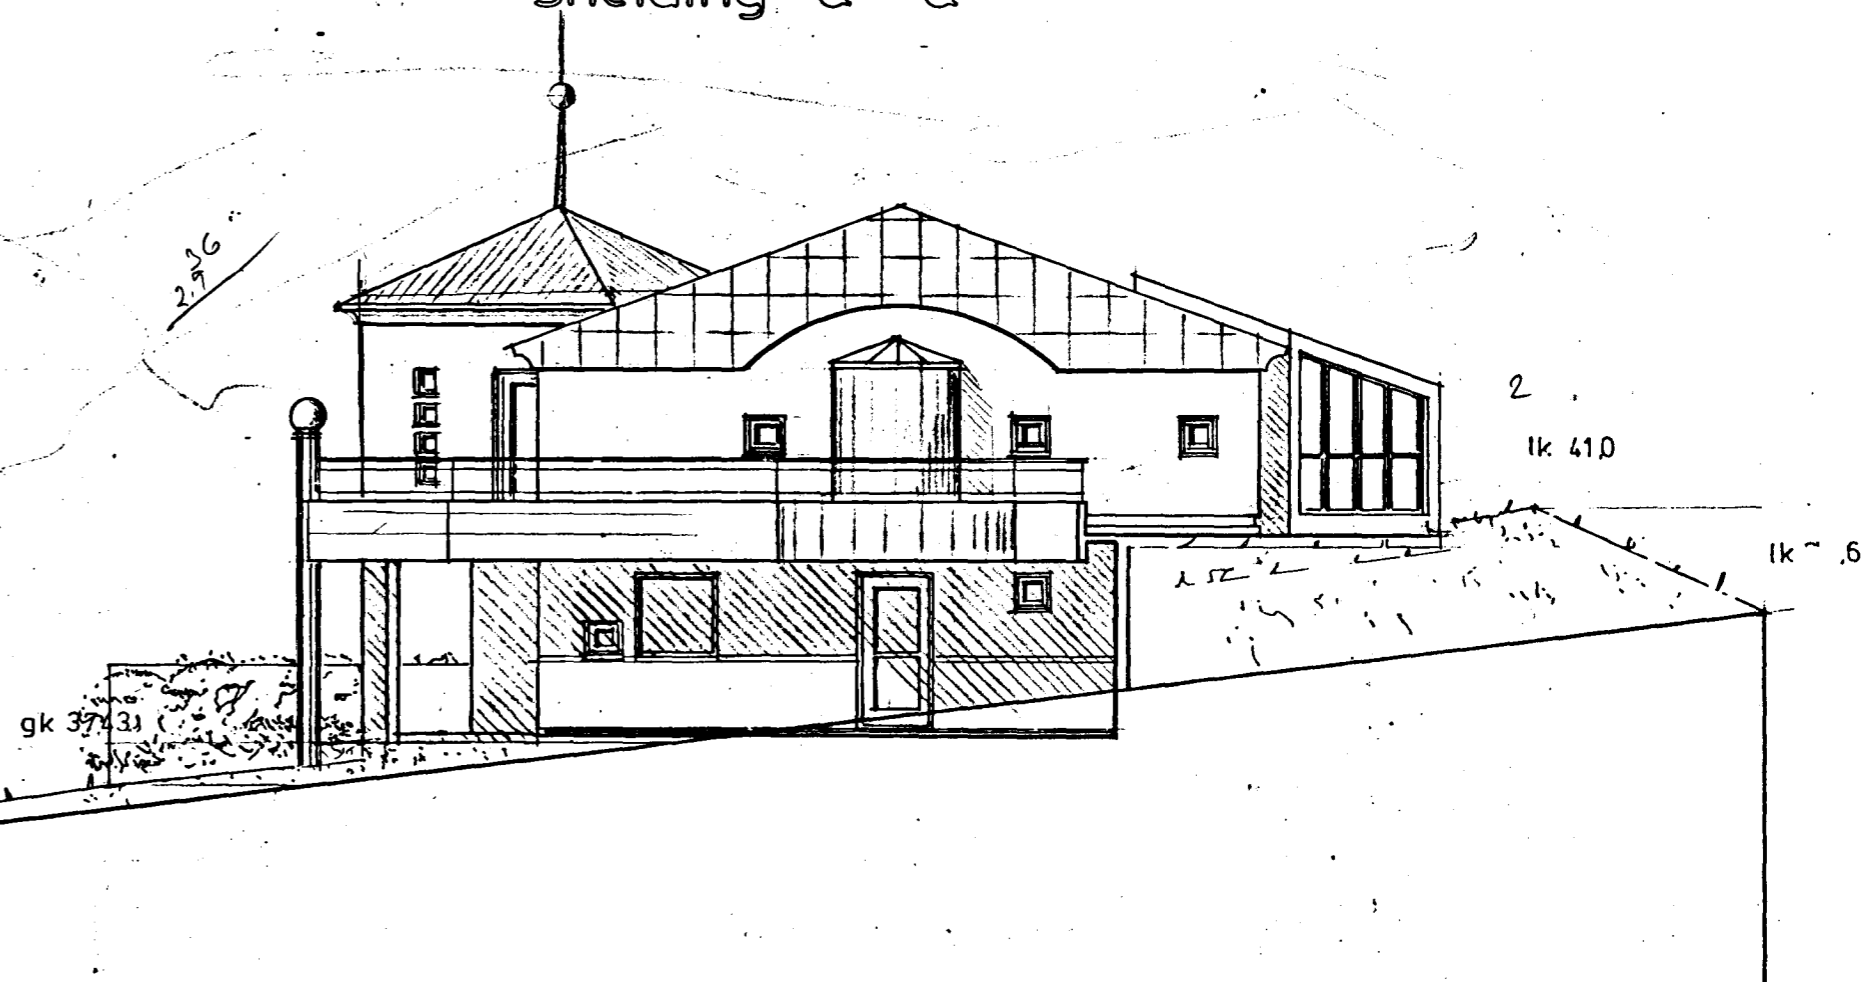

útlit sud-austur