


GRUNNMYND EFRI HÆÐ 1:50

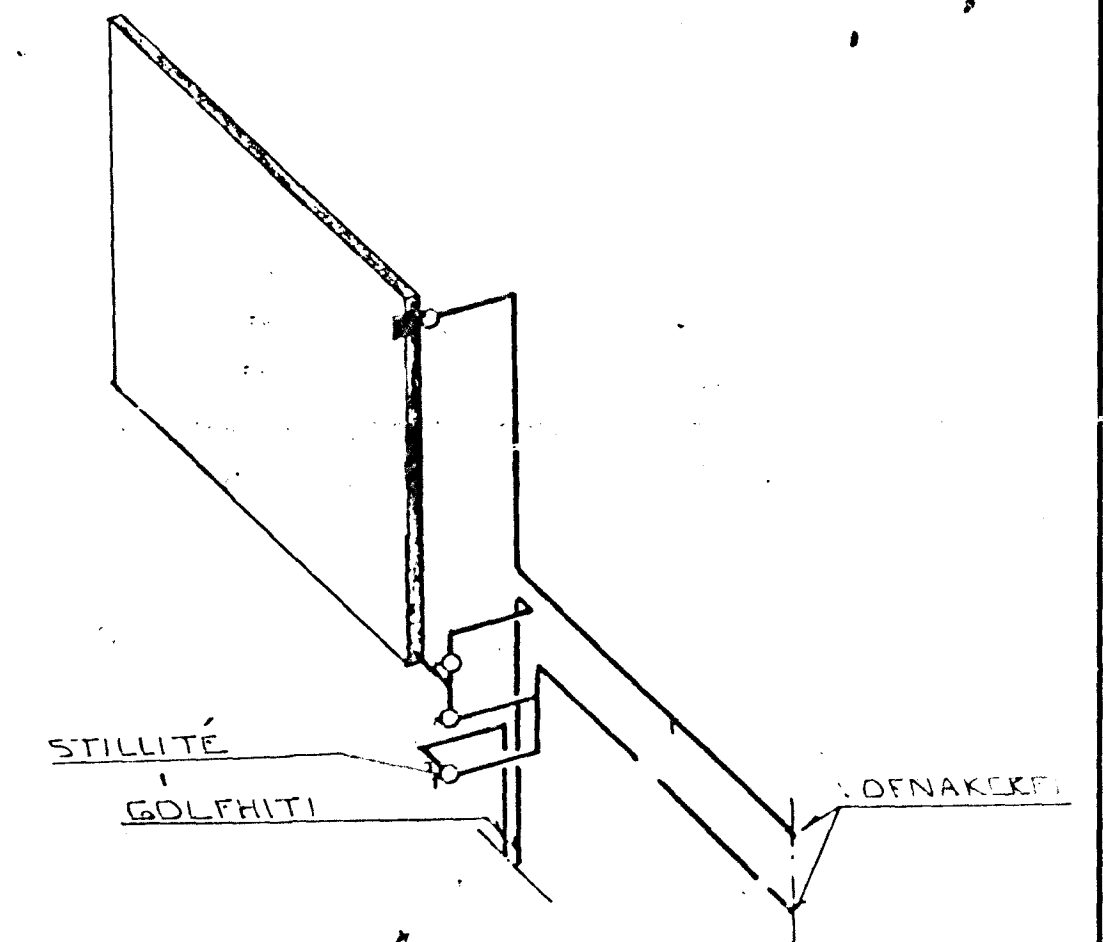

TENING GOLFHTA.


ÞO DANIOSS KAVLETTI TUK EDA DANIOSS-ÞOVR. 1. RETUZ. SJÁ OFNATEIÐNINGU.

DI	OKT '96	OFNAR. 207. 208 FÆÐAR. 204 RUKT GH
BR.	DAGS.	EDLI BR. SIGN.

HÁBERG 3
HAFNARFIRÐI

HITA-VATNS OG FRÆNNISLAGNIR
EFRI HÆÐAR.

MKV 1:50
DAGS. MARS '94
VERK NR. 9302
TEIKN NR. 2-04
HANNAD *[Signature]*
TEIKNAD *[Signature]*
YFIRFARIÐ

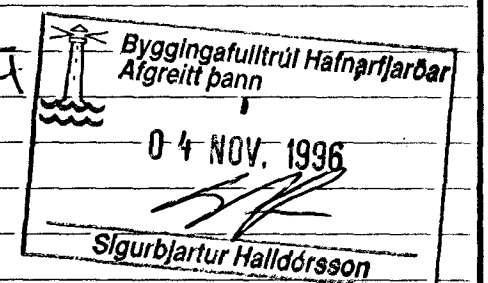

TÆKNIPJÓNUSTA
SIGURÐAR ÞORLEIFSSONAR HF