


RÚMMYND VATNS- OG FRÆRENNISLISL.
1:50

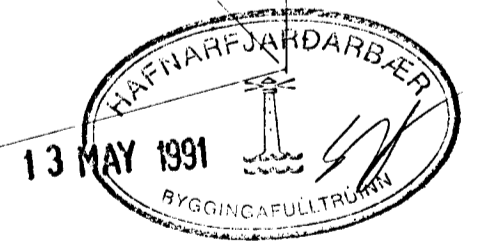

01	MAÍ '91	BR. Á LÖGJUM AÐ ELDHÍSU	
BR.NR	DAGS	EDLI BREVTINGAR	SIGN.
HABERG	9	HAFNARFIREI	DAGS NÓV '90
RÚMMYND VATNS OG FRÆRENNISLAGNA.			HANNAÐ
MELIKV. 1:50			TEIKNAD
SIGURÐUR ÞORLEIFSSON	TEKNIFRÆÐINGUR	F.T.F.I.	VERK NR 9019
STRANDGÖTU 11	HAFNARFIREI	SÍMI 54751/54255	BLADNR. 2-06