
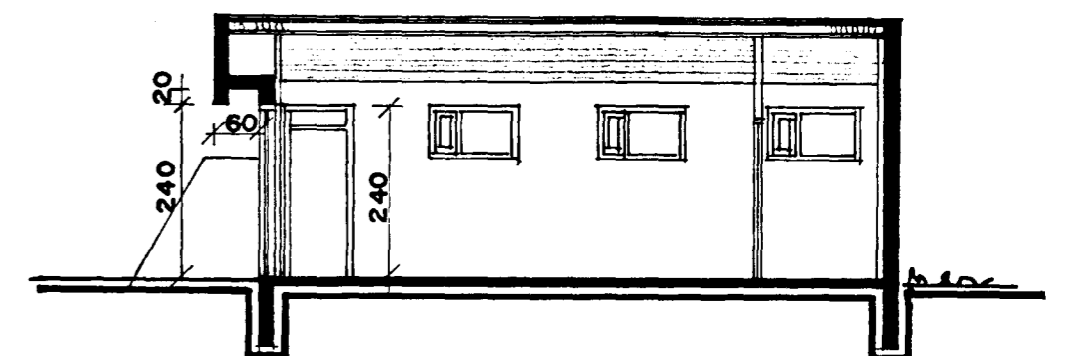
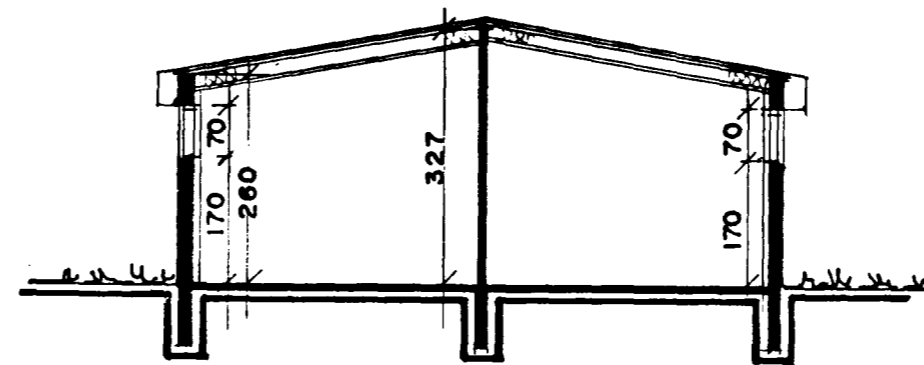
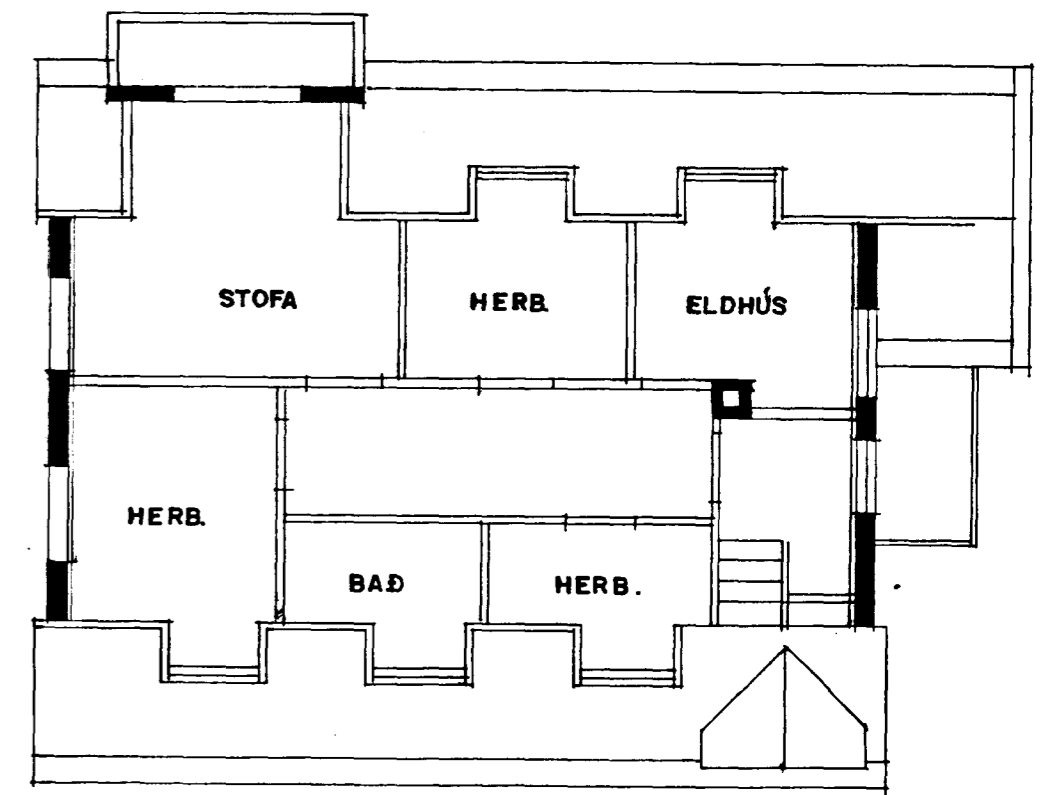
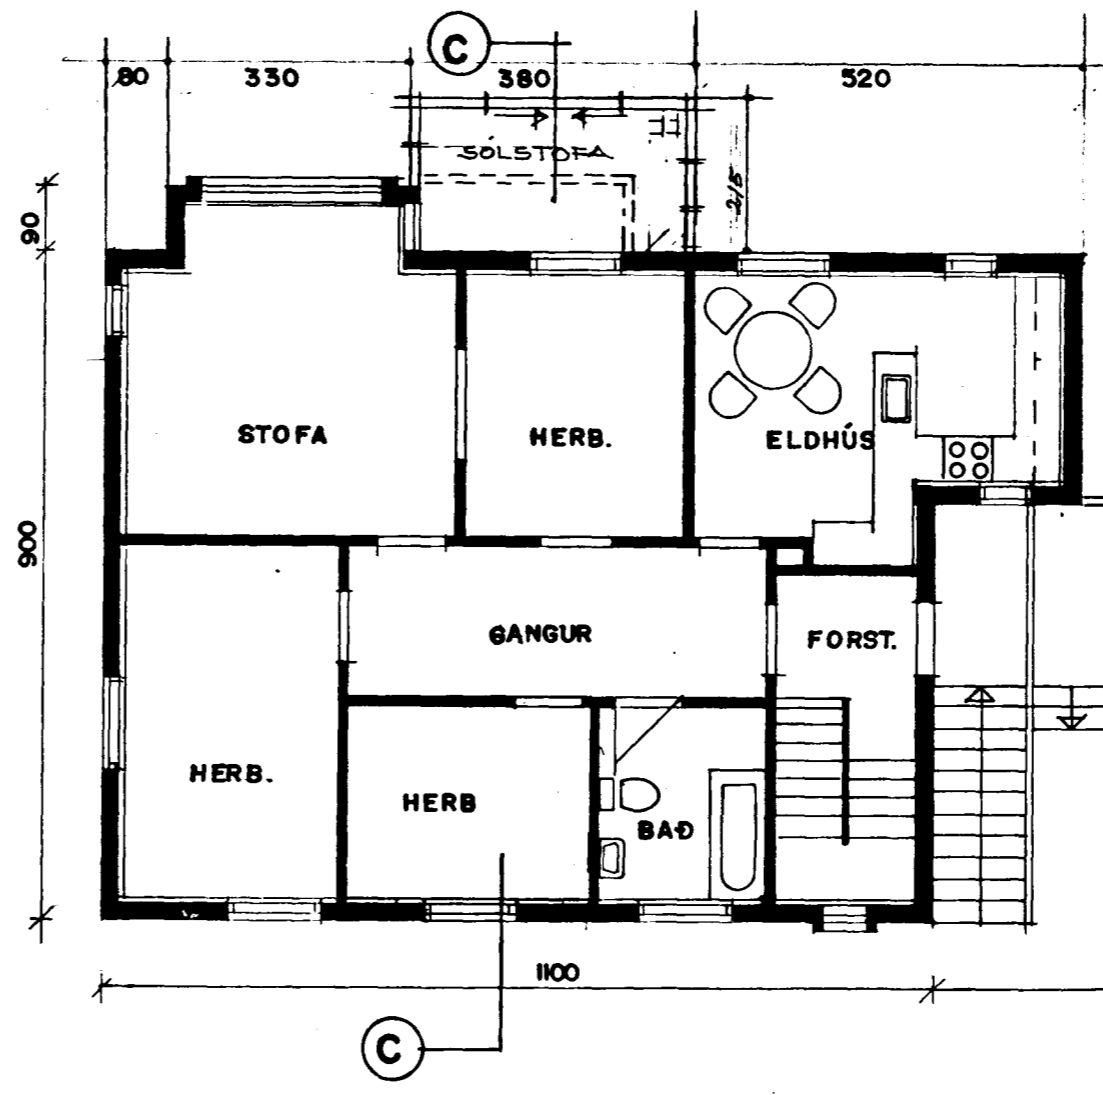
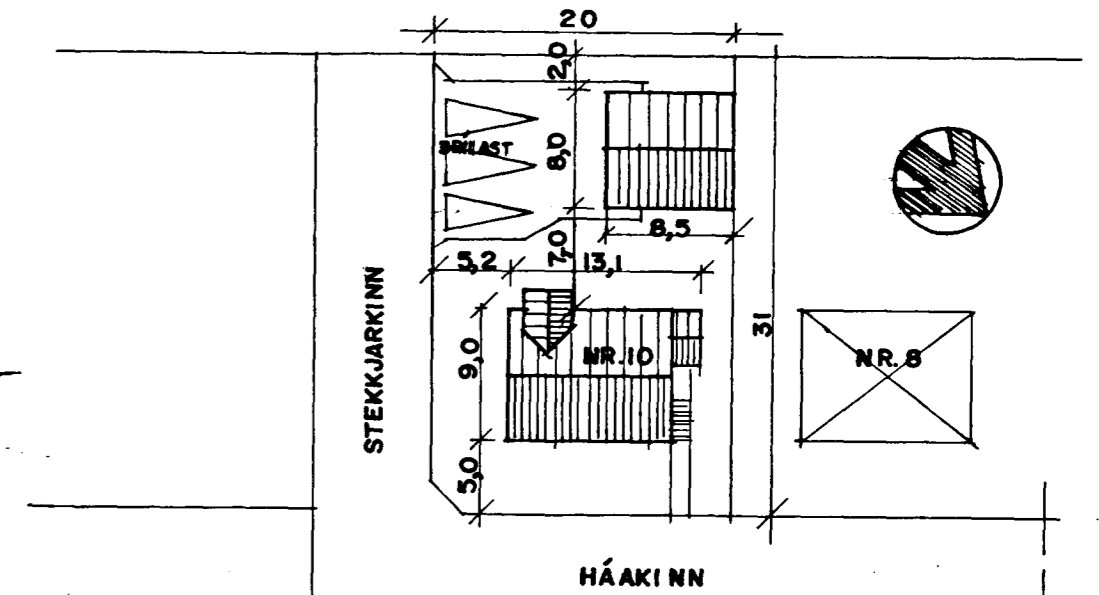
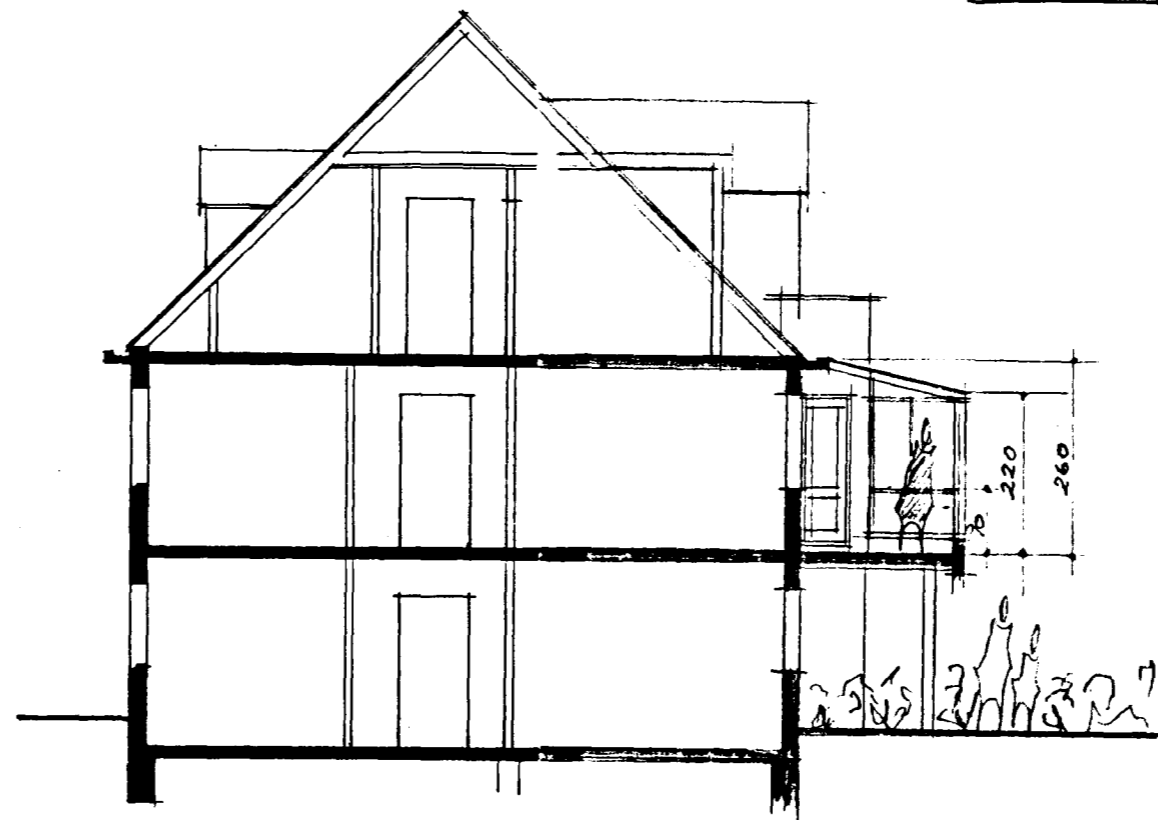


# HÁAKINN IO HAFNARFIRÐI

ST/ERÐIR	M <sup>2</sup> BR.	M <sup>3</sup> BR.
BÍLG. KJ.	34,0	100,0
BÍLG. I HÆÐ	34,0	100,0
SAMT	68,0	200,0

Samþykkt á fundi bygginga-  
nefndar þ. 25.16. 1986.  
BYGGINGAFULLTRÚINN  
Í HAFNARFIRÐI  
*Erlendur*

ÁSKILD ER SAMP. BEGGJA HÆÐIRGALDA

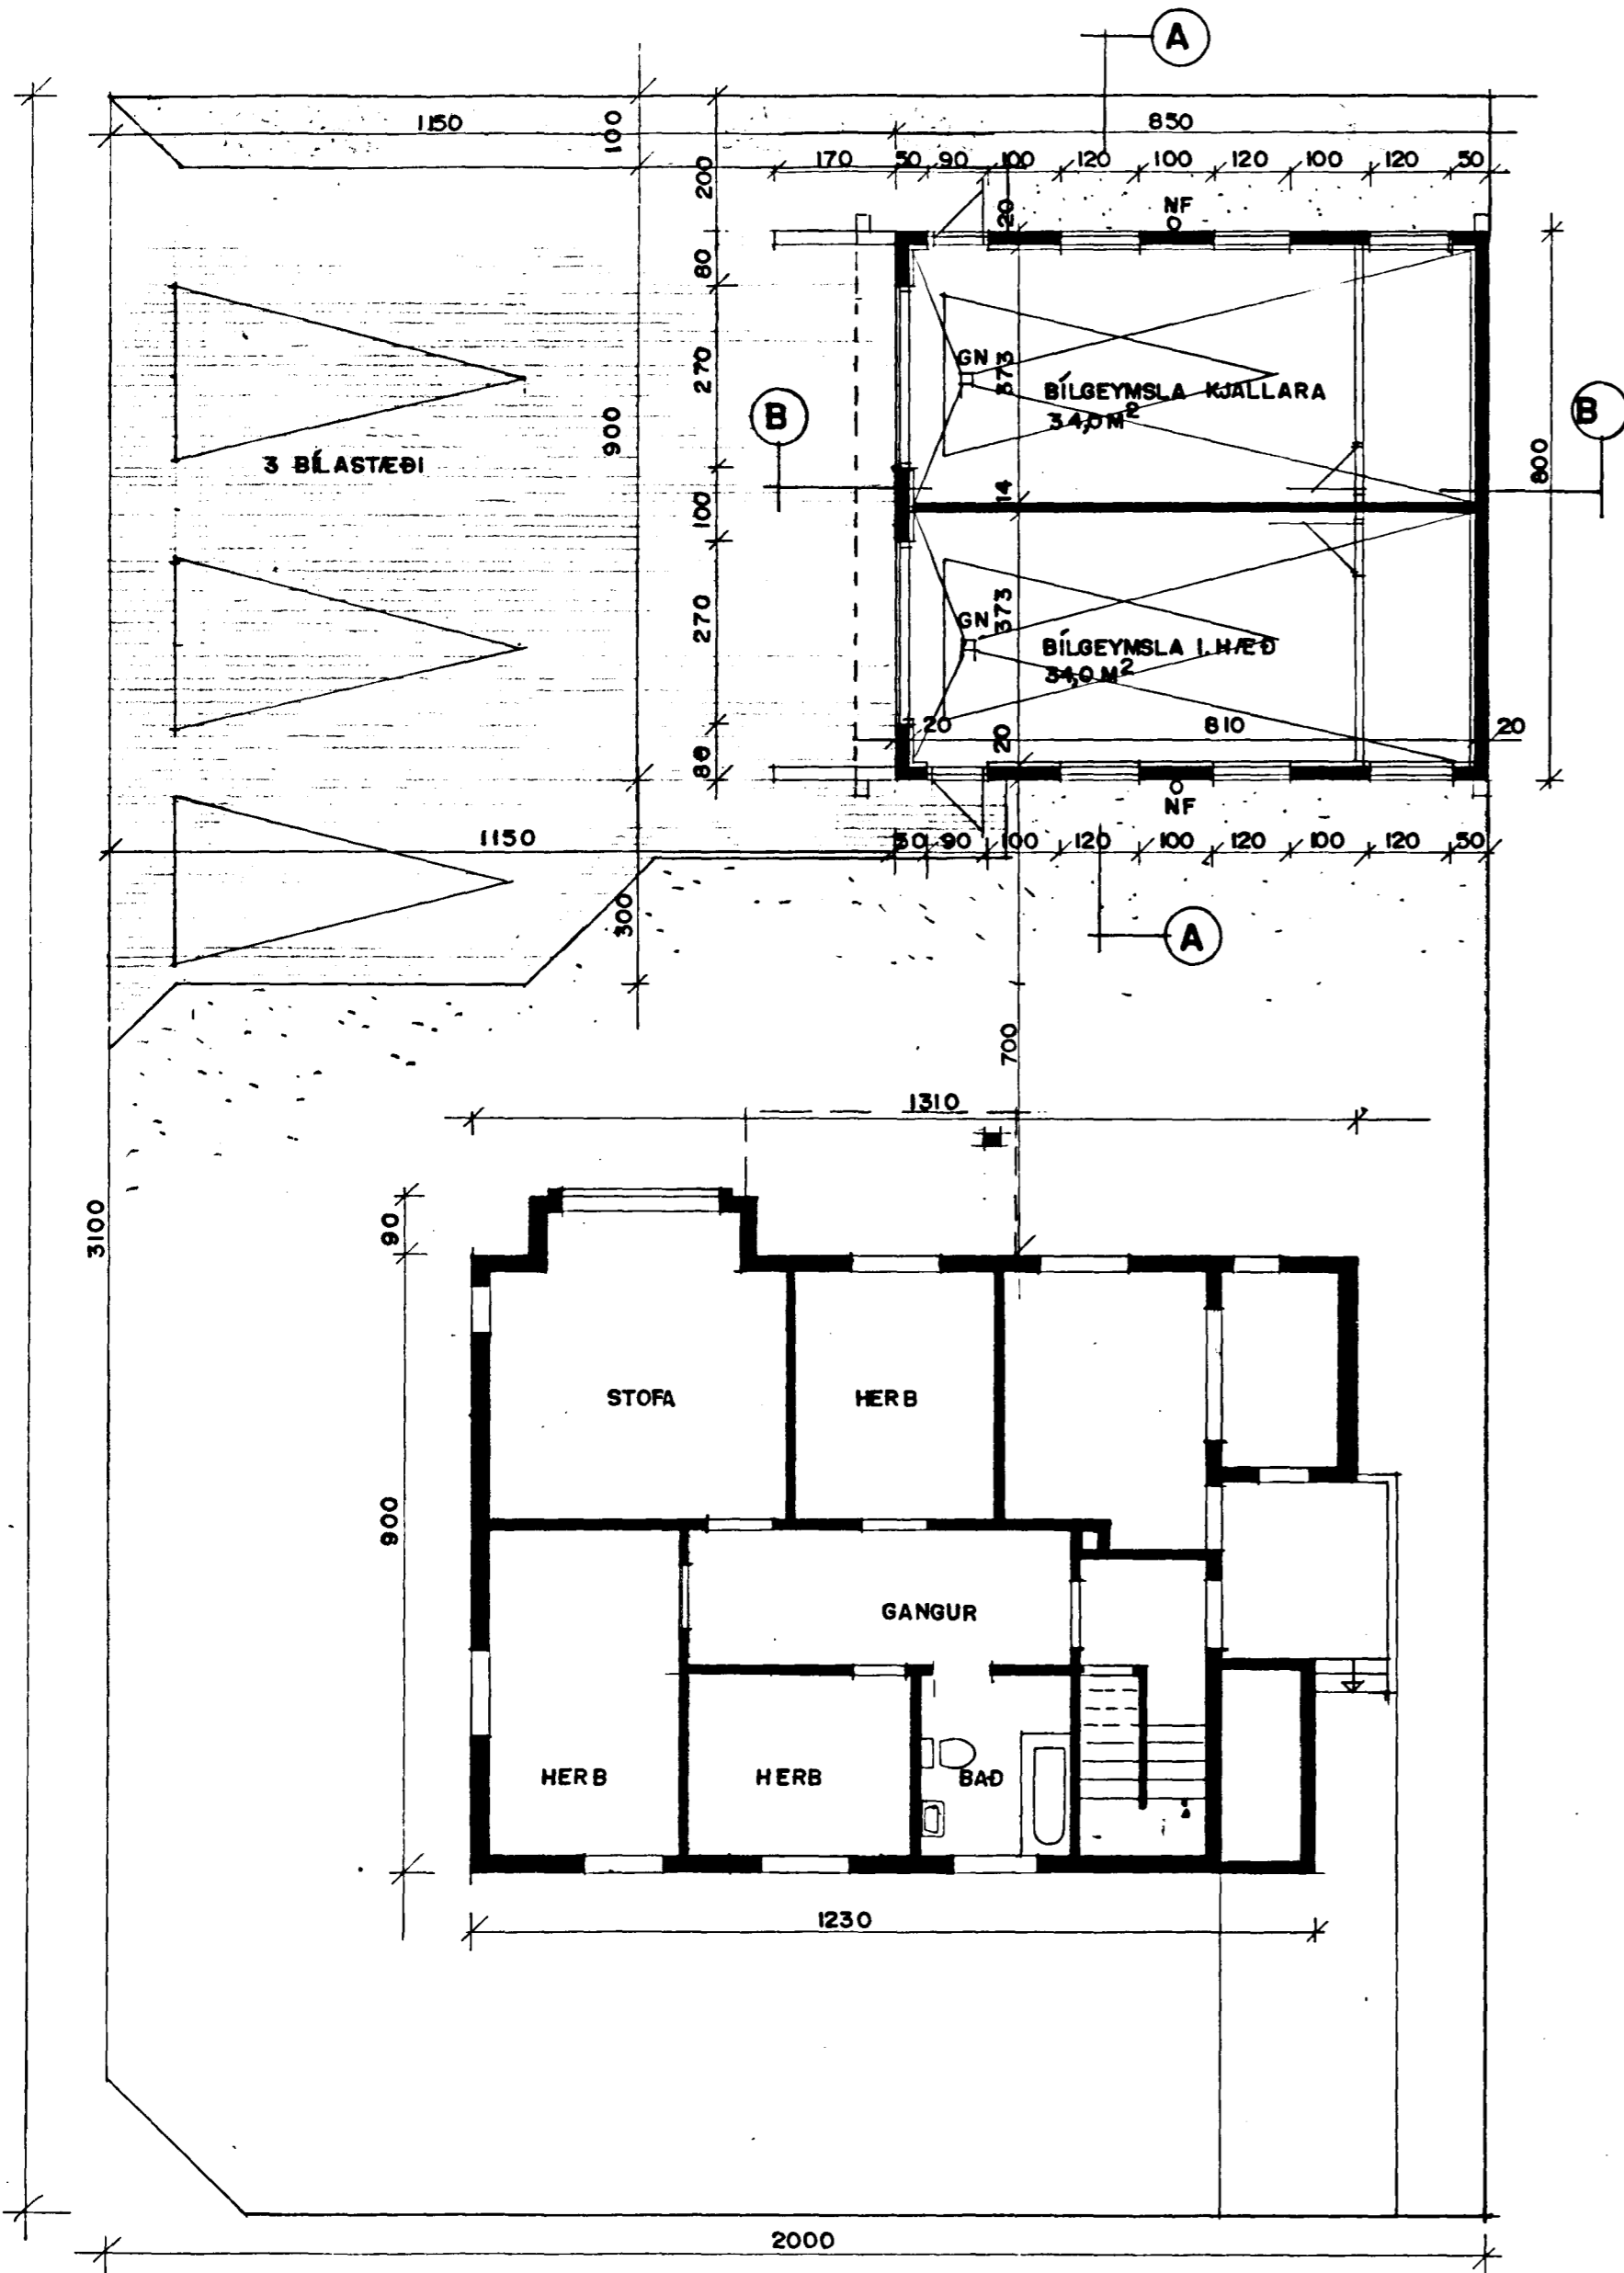

BREYTT Í JÚNÍ '86 SÓLSTOFU/VEGLIÐ 8,31 M<sup>2</sup> 200 M<sup>2</sup> BL. *Er.H.*

BREYTT Í MAÍ 1984 *Er.H.*

Í APRÍL 1984 ERLENDUR ÁRNI HJÁLMARSSON BYGGINGAFRÆÐINGUR BFÍ. ÁLFASKEIÐI 80 HAFNARFIRÐI sími 53860

*Erlendur Árni Hjálmarsson*