


HÁAKINN IO HAFNARFIRÐI


Samþykkt á fundi bygginga-  
nefndar þ. 25/6. 1986.  
BYGGINGAFULLTRÖNN  
Í HAFNARFIRÐI

*Erlendur*

ÁSKILIÐ ER SAMP. BEGGJA MEDEIGANDNA

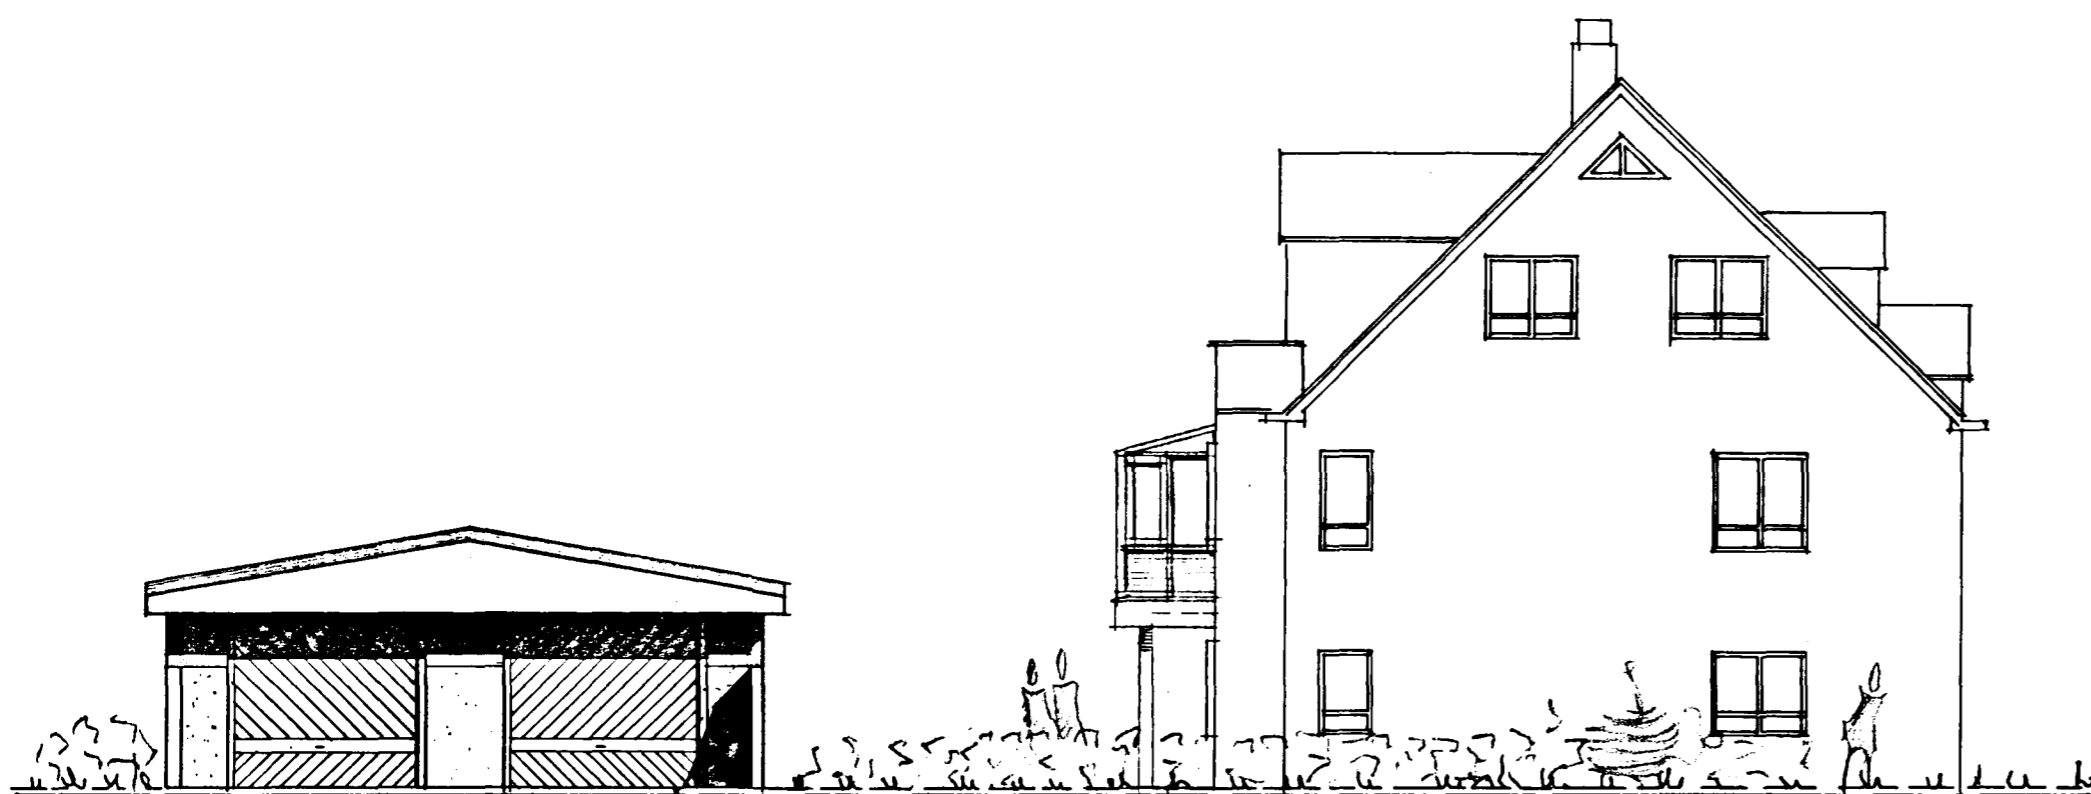


SUÐ-AUSTUR HLIÐ M= 1:100

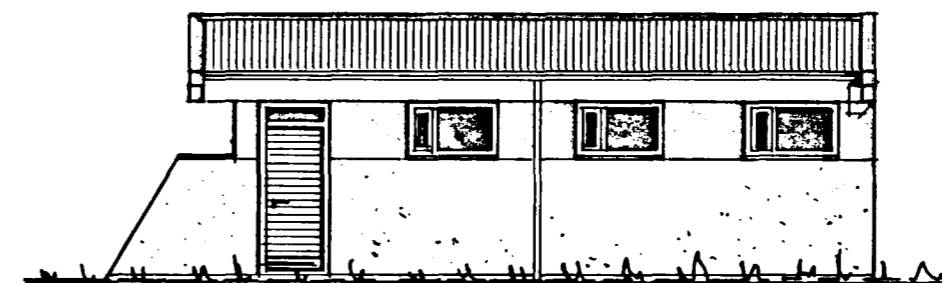

NORD-AUSTUR HLIÐ M= 1:100



SUÐ-VESTUR HLIÐ M= 1:100

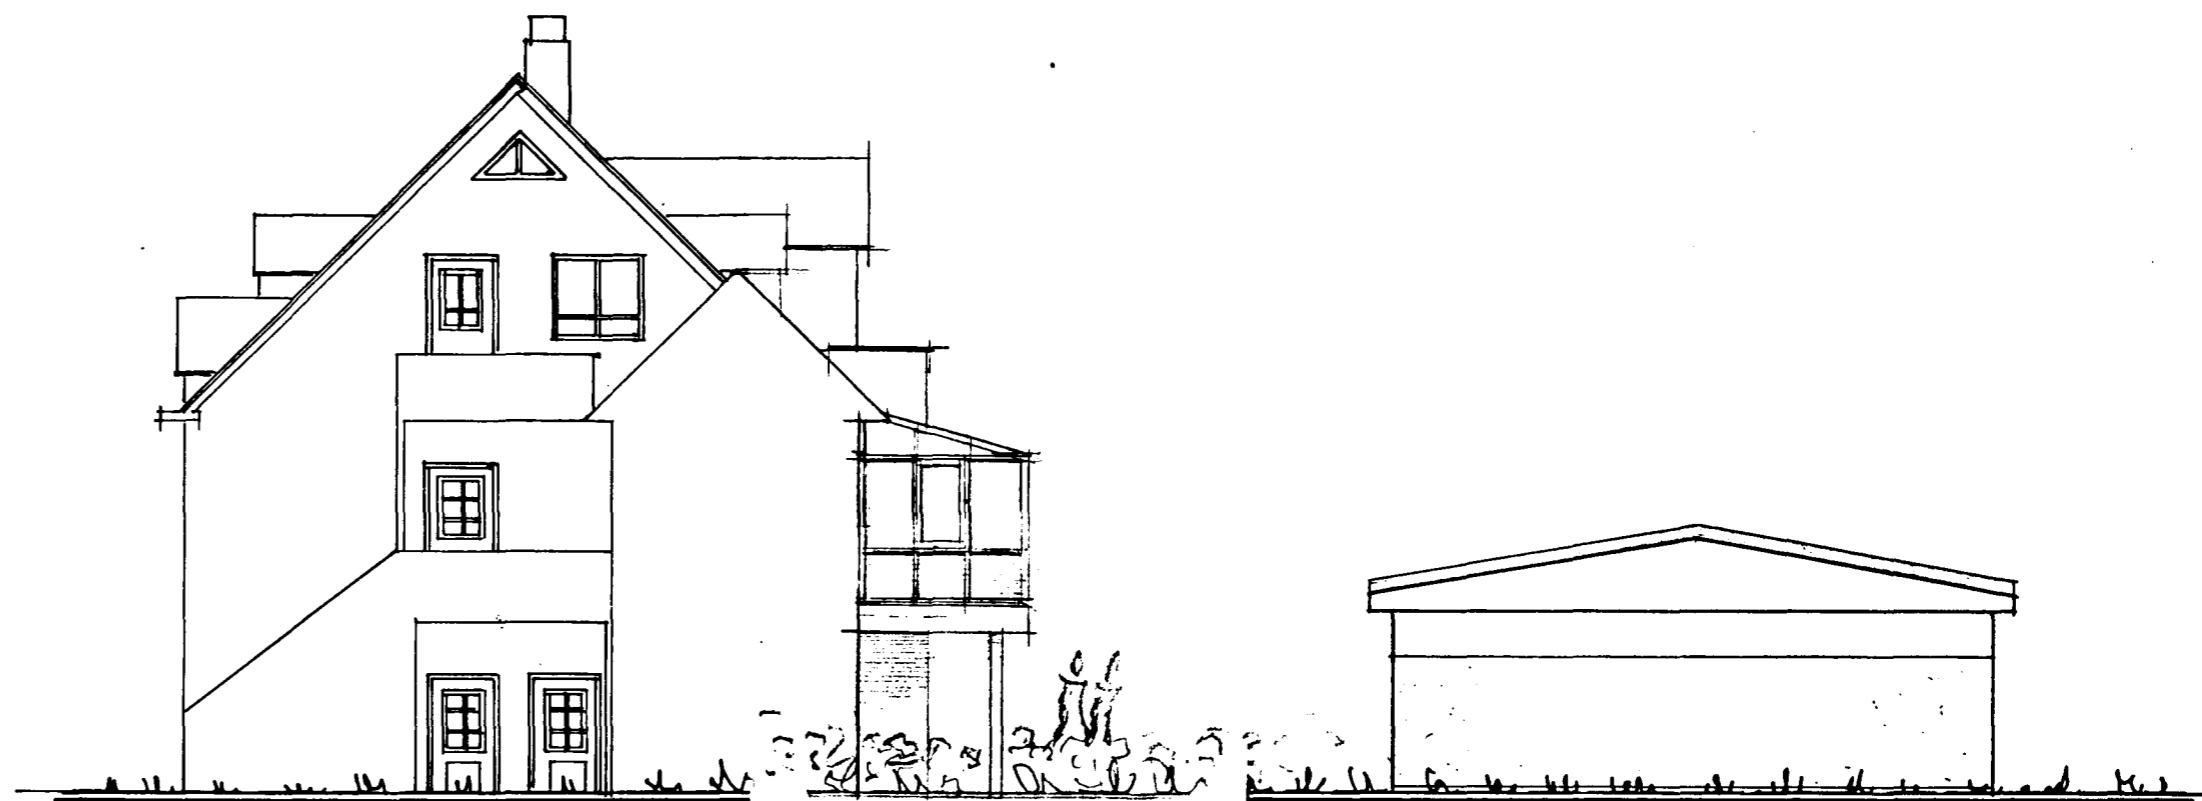

NORD-VESTUR HLIÐ M= 1:100

BREYTT Í JÚNI 86 SÖLSTOFA/EVALÍE *BT*